



Samþykkt þann

27 SEP 2012


Byggingafultrúinn í Hafnarfirði  
F.h. Sigurður Steinar Jónsson

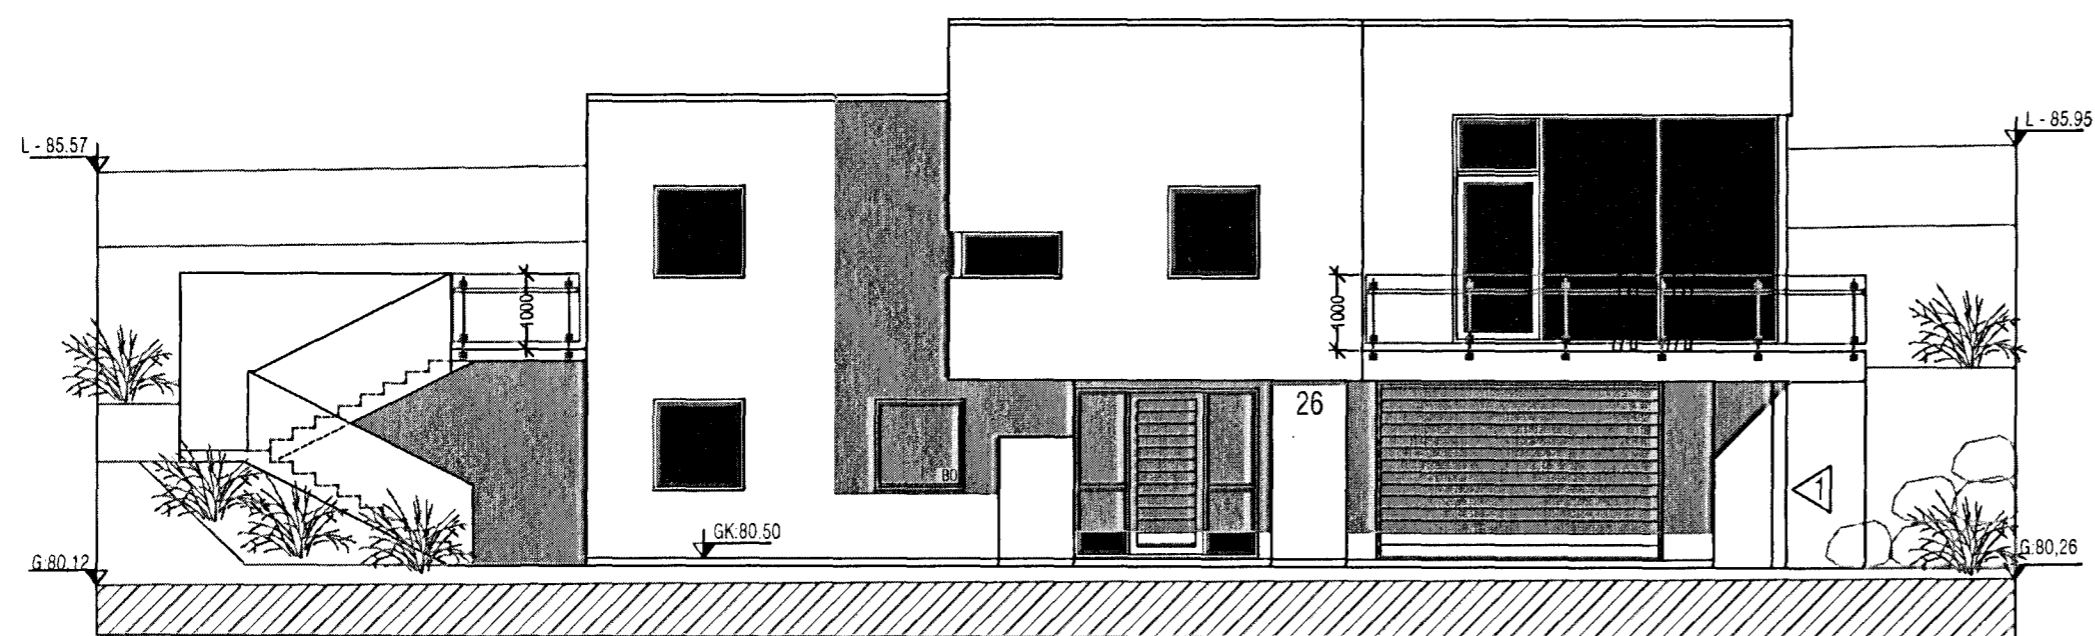


ÚTLIT TIL NORÐ-AUSTURS

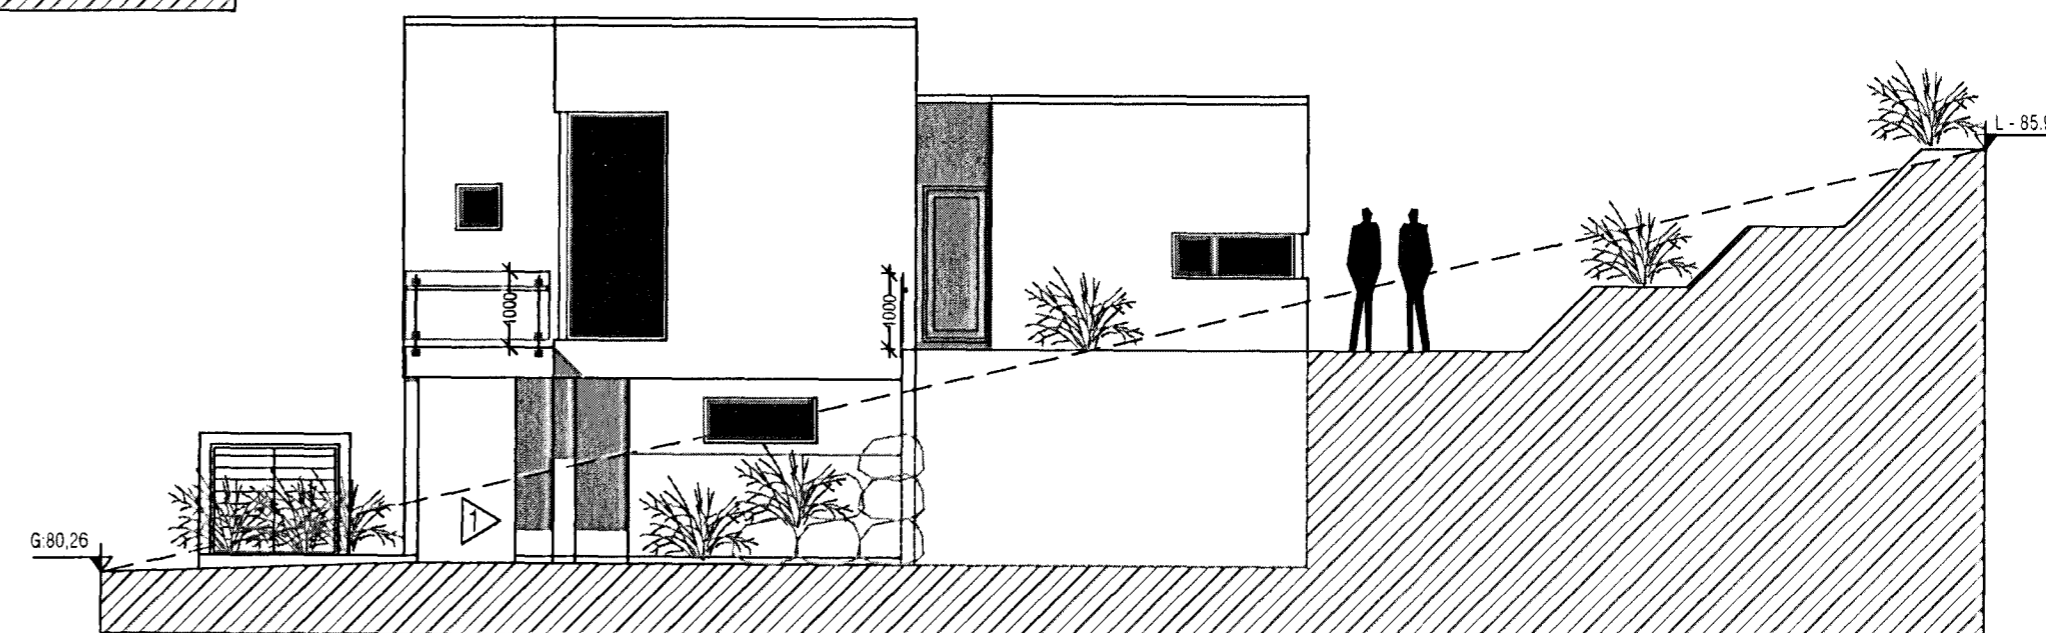

ÚTLIT TIL NORÐ-VESTURS

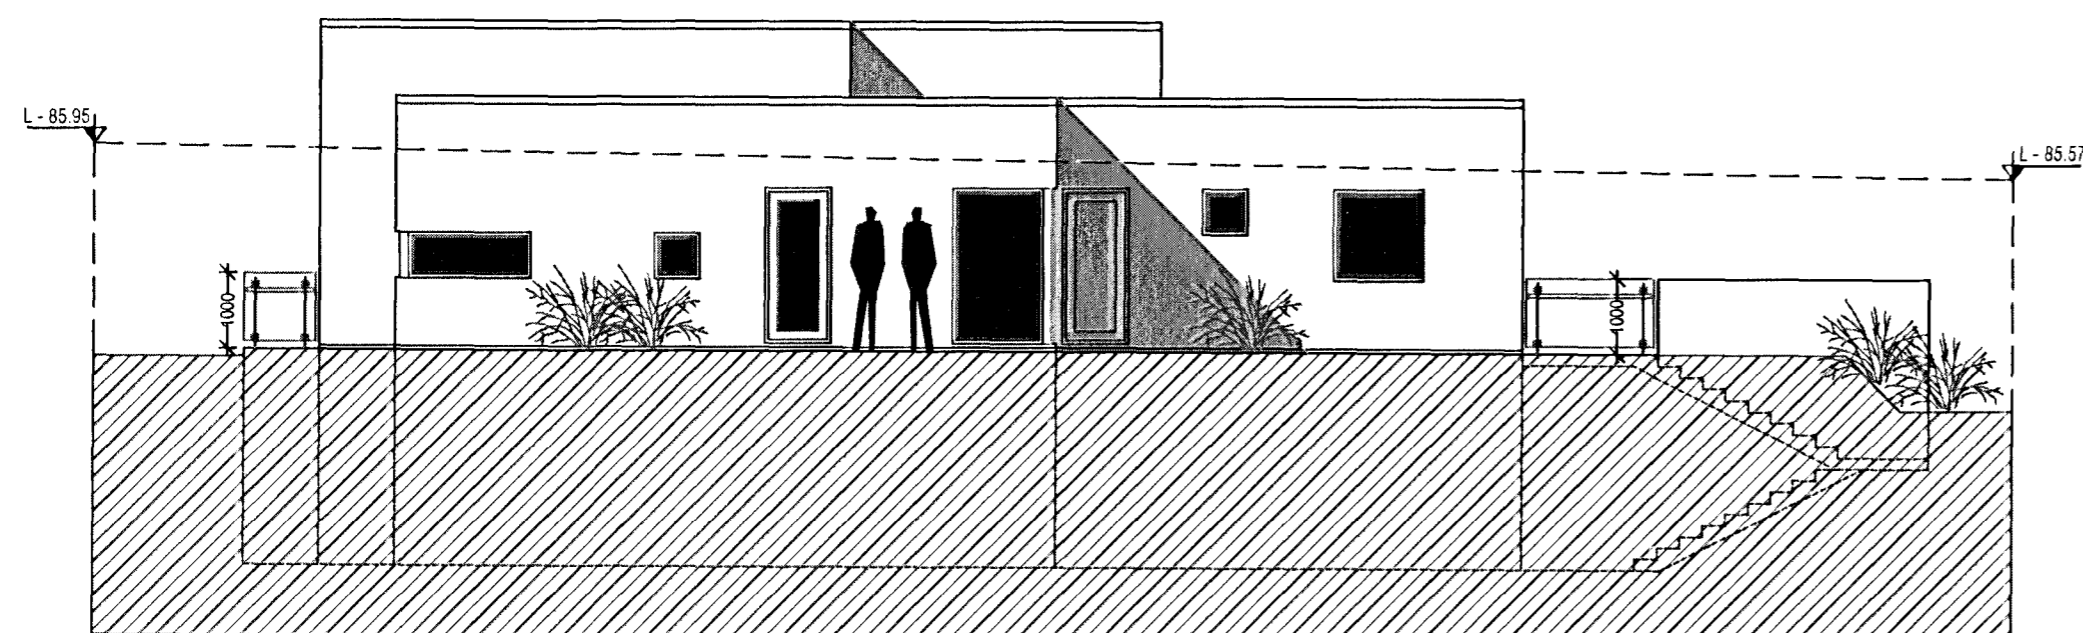

ÚTLIT TIL SUÐ-VESTURS

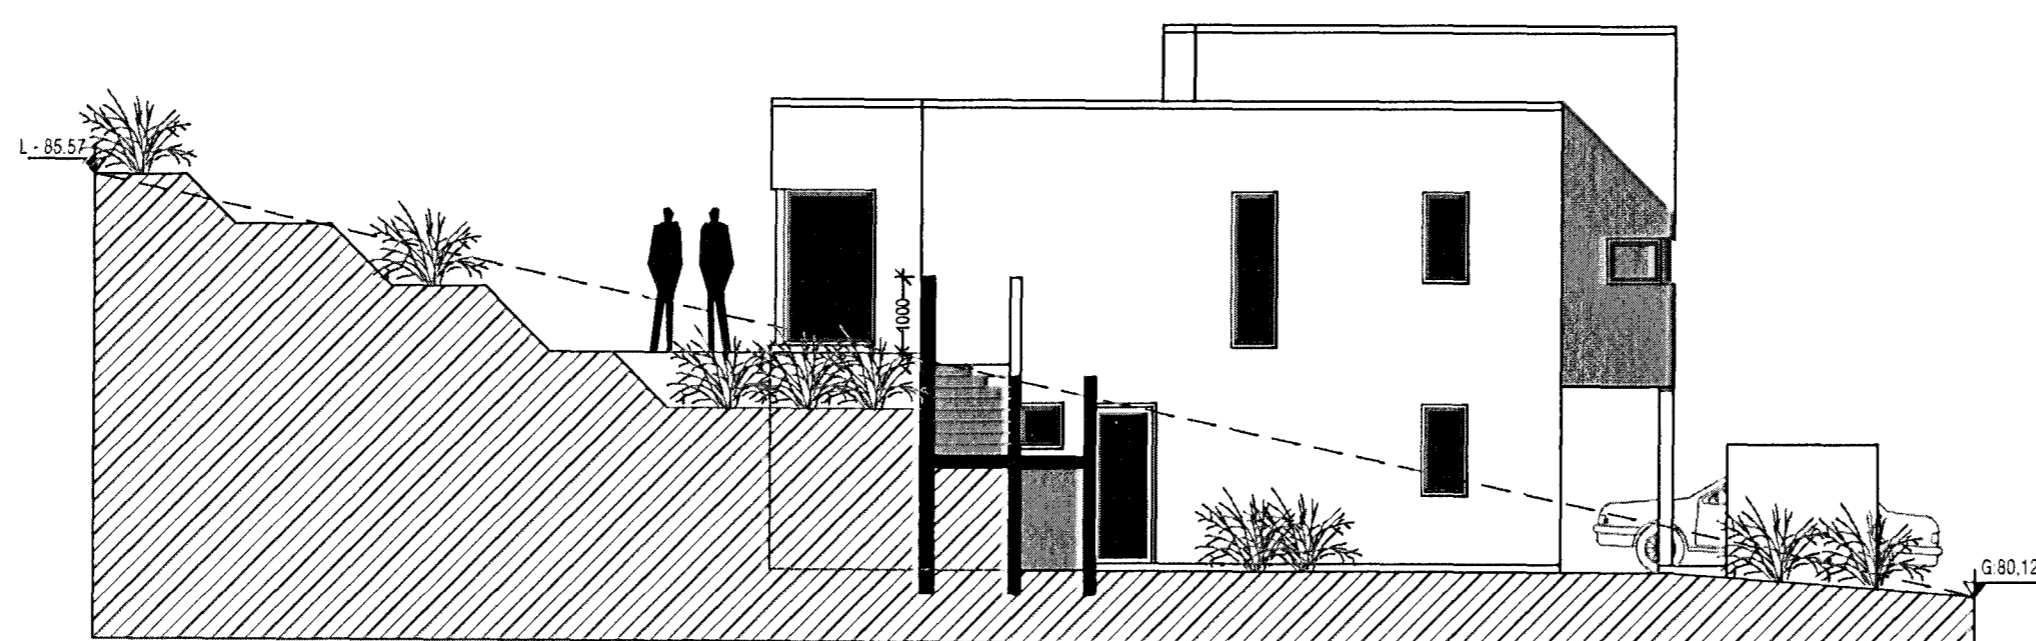

ÚTLIT TIL SUÐ-AUSTURS

▲ BREYTING 07.07.07: Súlu bætt við.  
▲ BREYTING 11.09.12: Ainn fjárlægður.

<b>VEKTOR</b> - hönnun og ráðgjöf - Akralind 6, 201 Kópavogi.		Jón Hrafn Hlööversson byggingafræðingur Kt. 260662-6519 sími: 554-6650 fax: 554-6669.		<b>FURUÁS 26, HAFNARFIRÐI</b> BYGGINGARNEFNDARTEIHING	
Teikn. nr.	Tilvisun á teikningu	Br.	Dags.	Útlit	
Samþykkt				Hannað	Teiknað
				JHH	JHH
Dagsetning	Verk nr.	Mælikvarði	Teikn. nr.		
17.01.2007	A-06-12-61	1:100	A-004		