


Furuberg 13-15 Hafnarfirði

Samþykkt þann  
22 APR. 1996  
Byggingatulltrúinn í Hafnarfirði  
Erlendur Hjálmarsson

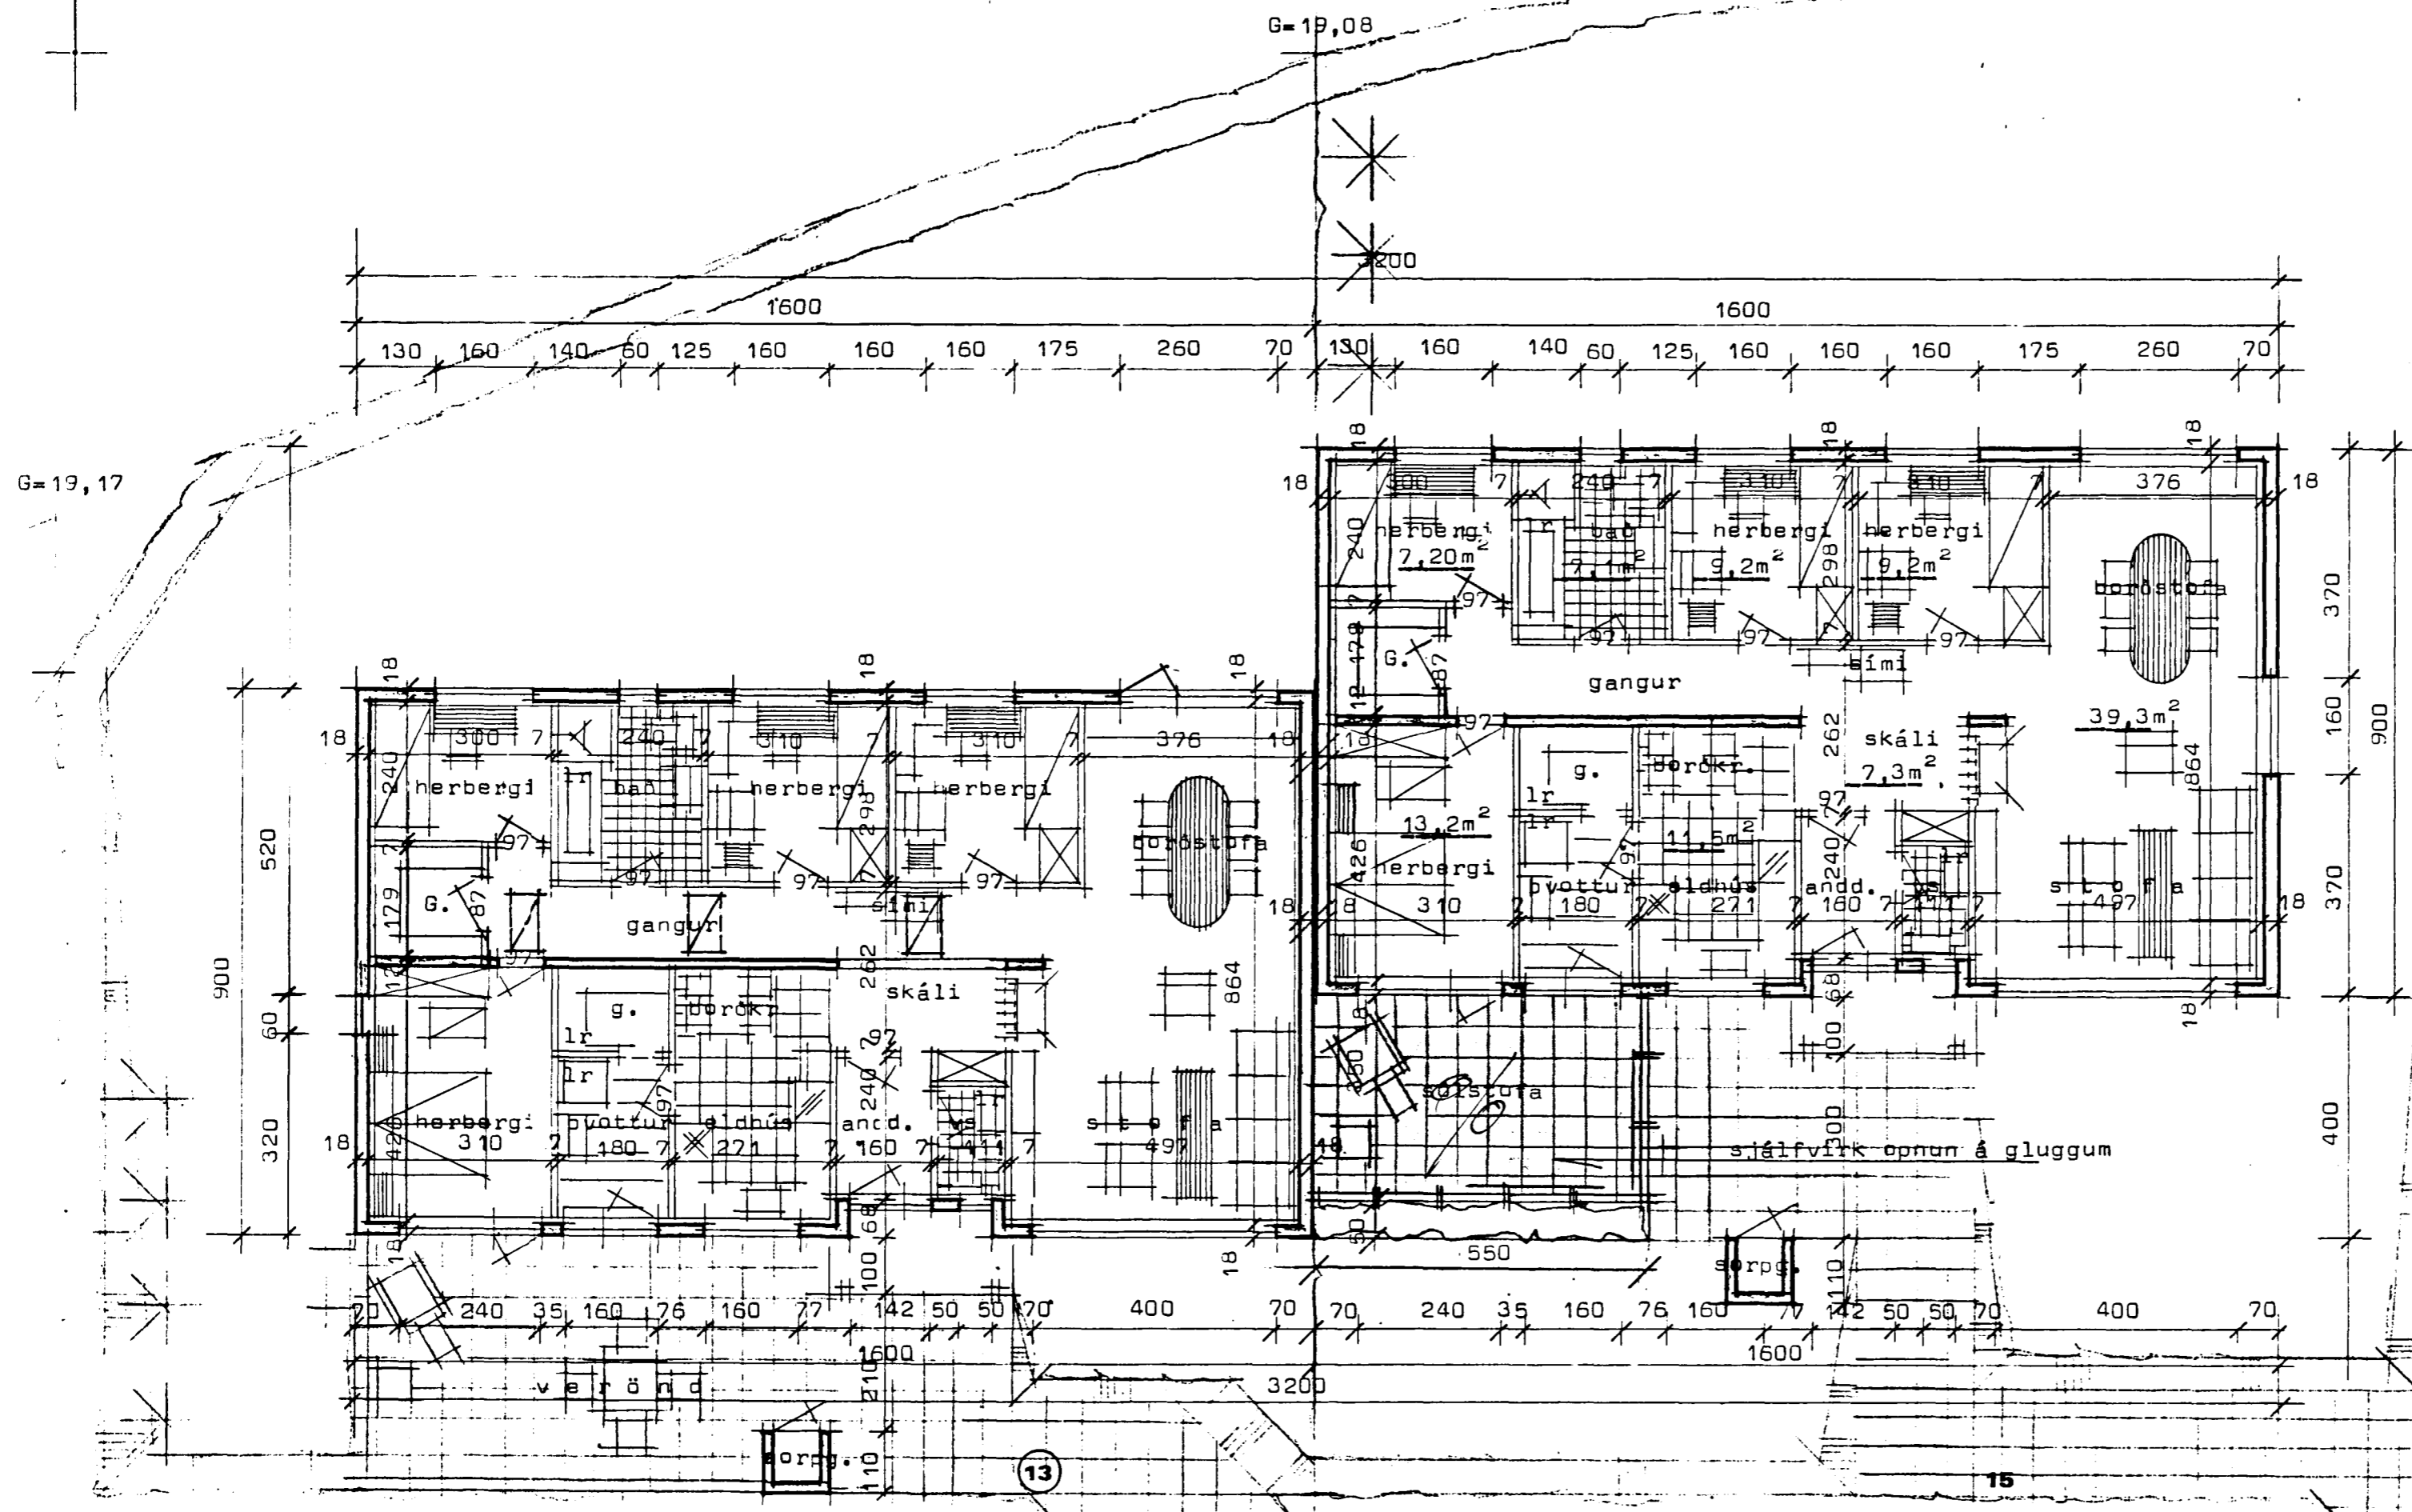

Bilageymsla sjá sérteikn. Bilastæði

(G=18,38)

G=18,28

Furuberg 13. Breyting: Dyr út úr borðstofu og 3-Velux glugga á þak. Apr. 1996 Erlendur Hjálmarsson

Flatarmál sólstofu (hús nr 15) 19,25 m<sup>2</sup>  
Rúmmál sólstofu ..... 52,00 m<sup>3</sup>

**STADALHÚS**  
TEIKNISTOFA SÍÐUMÚLA 3I SÍMI 8314I

VERKEFNI	DAGS.	1984	VERK NR
Grámmynd	MKV.	1:100	
Furuberg 13-15 Hafnarfirði	BR. maí 1988SG		
	BLAD NR	1,11	

SIGURDUR GUDMUNDSSON SIGURDUR P. KRISTJÁNSSON FTFÍ