

Skýringar.

Hæðarkátar eru í metrum og gefnir upp á fullfrágengin gólf. Hæðir eru gefnar upp í bath á rúnum. Málsetning er gefin upp í sentimetrum.


Afrennsli hitaveitu skal leggja í PEH, plastlagn og tengjast síðan í steinsteypta regnvatnslagn.

Frärennslislagnir skal leggja í samræmi við IST 65 og IST 68.

- | | | | |
|----|---------------|----|-----------------|
| BK | badkar | SK | slöngukrani |
| BS | brunnslanga | SB | sturtubath |
| BR | brunnur | SN | svatanlúðurfall |
| EV | eitahúsvaskur | UV | upptötvéi |
| GK | garðkrani | VS | vatnssalerni |
| GN | gölfniðurfall | PN | þakniðurfall |
| HL | handlaug | BU | burkari |
| LR | loftfræsting | PS | þvogstæði |
| SF | sandfang | BV | þvottavél |
| SV | skálvaskur | | |
| SK | skalkrani | | |

- PVC pölyvínýlcloríð
 PP pölypröpylen
 ST steinsteypt lagn
 FRG hæð á fullfrágengnu gólf

- skalplagn
 - - - regnvatns og drenlagn
 - - - regnvatnslagn
 - - - kalt neysluvatn

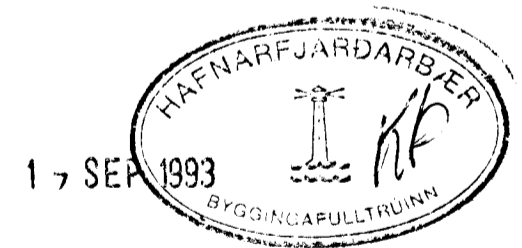

teikningu breytt 10.09.1993 15.09.93.

Furuhlíð 7. Hafnarfirði
 frärennslislagnir í grunnl.

Tæknipjónusta Sveins Karlssonar TFI
 Bæjarhrauni 2, 220 Hafnarfjörður
 91 653045

Sveinn Karlsson

júlí 1993

Mkv. 1:50

Teikning
 L-1.