


grunnmynd jarðhæðar.  
 afnatafla og skýringar  
 sjá teikningu L - 2.A.

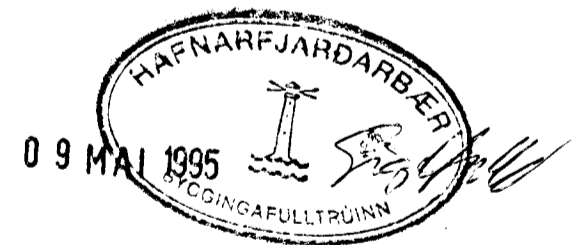

TEIKNINGU Breytt 10.04.1995 *Sae*

Furuhlíð 9. Hafnarfirði

júlí 1993

afna og neysluvatn, jarðhæð, grunnmynd

Mkv. 1 : 50

Tæknipjónusta Sveins Karlssonar TFI  
 Bæjarhrauni 2 220 Hafnarfjörður  
 91-653045

Teikning  
 L - 2.

*Svein K. Sveinsson*