


grunnmynd efri hæðar.

afnotaflo og skýringar sjá teikningu L - 2.A.

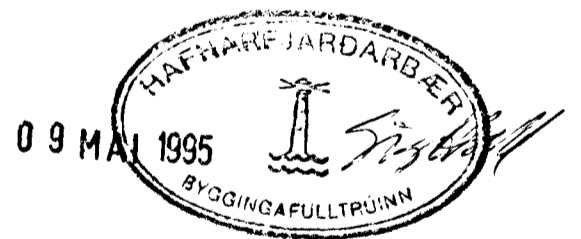

TEIKNINGU BREVTT 10.04.95 *Smi*

Furuhlíð 9. Hafnarfirði
afnaloðn. grunnmynd efri hæðar.

Tæknipjónusta Sveins Karlssonar TFI
Bæjarhrauni 2 220 Hafnarfjörður
91-653045

Sveinbjörn

júlí 1993

Mkv. 1 : 50

Teikning
L - 3.