

VEGGÞYKKT ÚTVEGGJA ER 18 CM

kværksperra
sjá teikningu B-3
steypt í vegg, boltast
í eyru á enda IPE 200
12 mm bolti, skinna 40x40x4

lykkja yfir kværksperru
L = 60x60 = 120 cm

3 stk 4" saumur
gegnum kværksperru
og 1 enda sperru

sperra boltast í eyru á
enda stálbita IPE 200
12 mm bolti
skinna 40x40x4

sani frágangur á
sperrun hér

sperrur boltast á vegg
12 mm boltar cc 60 borbeypt 8 cm

lykkja K10 yfir
öllum sperrum L=120

40 mm útlöftunarrör með
ásöðnu neti kani í all
sperrubíl

vinkill öðru megin sperru
t.d. BMF 40312 eða sambærilegt
neglingur 2 x 4 stk. kanbsaumur 40x40


cc 90
cc 60
cc 60
cc 90
sperrur 2" x 8" cc 60 cm

sperrur boltast saman á milli
1 stk. 16 mm bolti
skinna 40x40x4

sperrur boltast á vegg
12 mm boltar cc 60 borbeypt 8 cm

sníðmyndir og skýringar sjá teikningu B-5

frágangur járna yfir gaflglugga
efri hæðar í húsum nr. 7-9-11

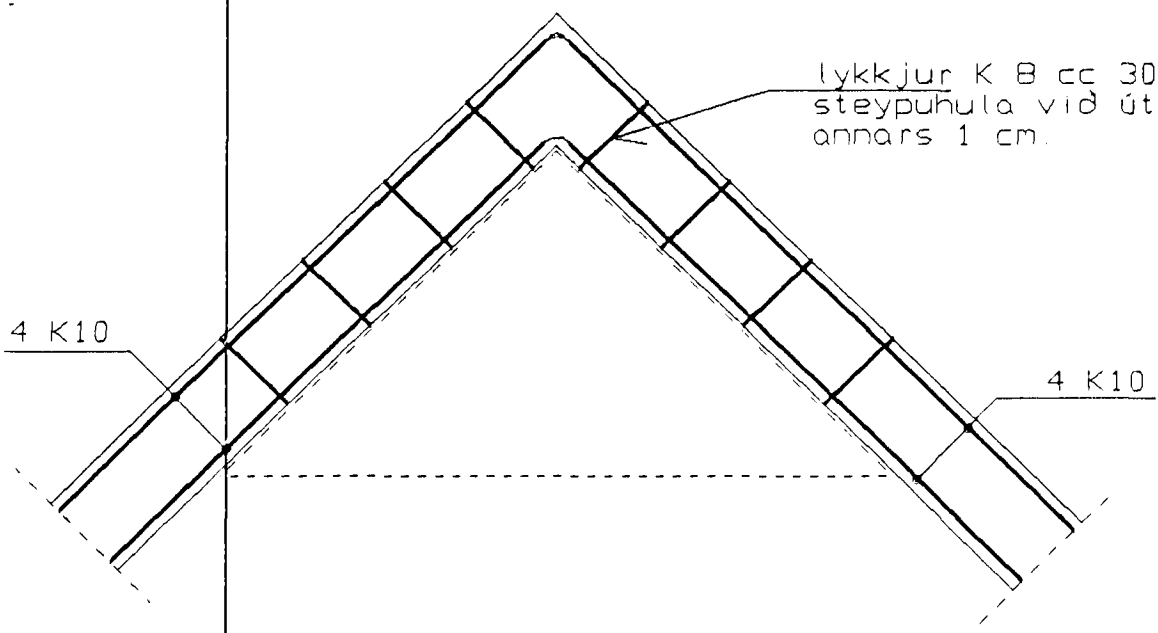

allar málsetningar eru gefnar í cm.
hæðarkótar eru í metrum.
timbur í sperrum er ~~K-24~~ K-18
þak er heilklætt með 1" x 6" borbeypt, negling skal vera 3 stk.
3" saumur í hvert borbeypt pr. sperru þar sem naglaraddir
þakjárnsneglingar eru, annars skal negla klæðningu með 2 stk.
3" saum í hvert borbeypt pr. sperru.
Límré er T-30.
allar festingar skulu vera galvaniserðar.
allt timbur sem leggst að eða í steinsteypu skal fúaverja með
C-tox eða sambærilegu, tvær umferðir, sperruenda skal fúaverja
minnst 20 cm inn fyrir vegg.
þak skal einangra með 20 cm einangrun (steinull), rakavarnarlag
skal vera þolplast eða sterkur álpappír með rakamótstöðu yfir
500 PAM, fyrir ofan einangrun skal koma fyrir vindþéttlagi
(vindpappa eða texplátur) sem ekki má vera rakabétt og með 20
sem mesta PAM gildi, rakavarnar- og vindþéttlag skal vera heilt
og órafid, þétt við útveggi og á samskeytum með kitti eða á annan
sambærilegan hátt, (ekki með límbandi).
raflagnir skal staðsetja fyrir neðan rakavarnarlag.
gengið skal frá loftunargötum gegnum útveggi þannig að snjófjúk
komist ekki þar um.
stálbitar eru ST 37-2, stálbita skal sandblása og grunna.



22 NOV. 1993

Furuhlid 9. Hafnarfirði

júlí 1993

sperrur efri hæð

Mkv. 1:50

Tæknipjónusta Sveins Karlssonar TFI
Bæjarháuni 2 220 Hafnarfjörður
91-653045

Teikning
B-4

Svein Karlsson