


Samþykkt á fundi bygginga-
nefndar þ. 29.6.1994
BYGGINGAFULLTRÚINN
Í HAFNARFIRÐI
Sigrún Höfðal

81,2 m³
9,8 m³
91 m³

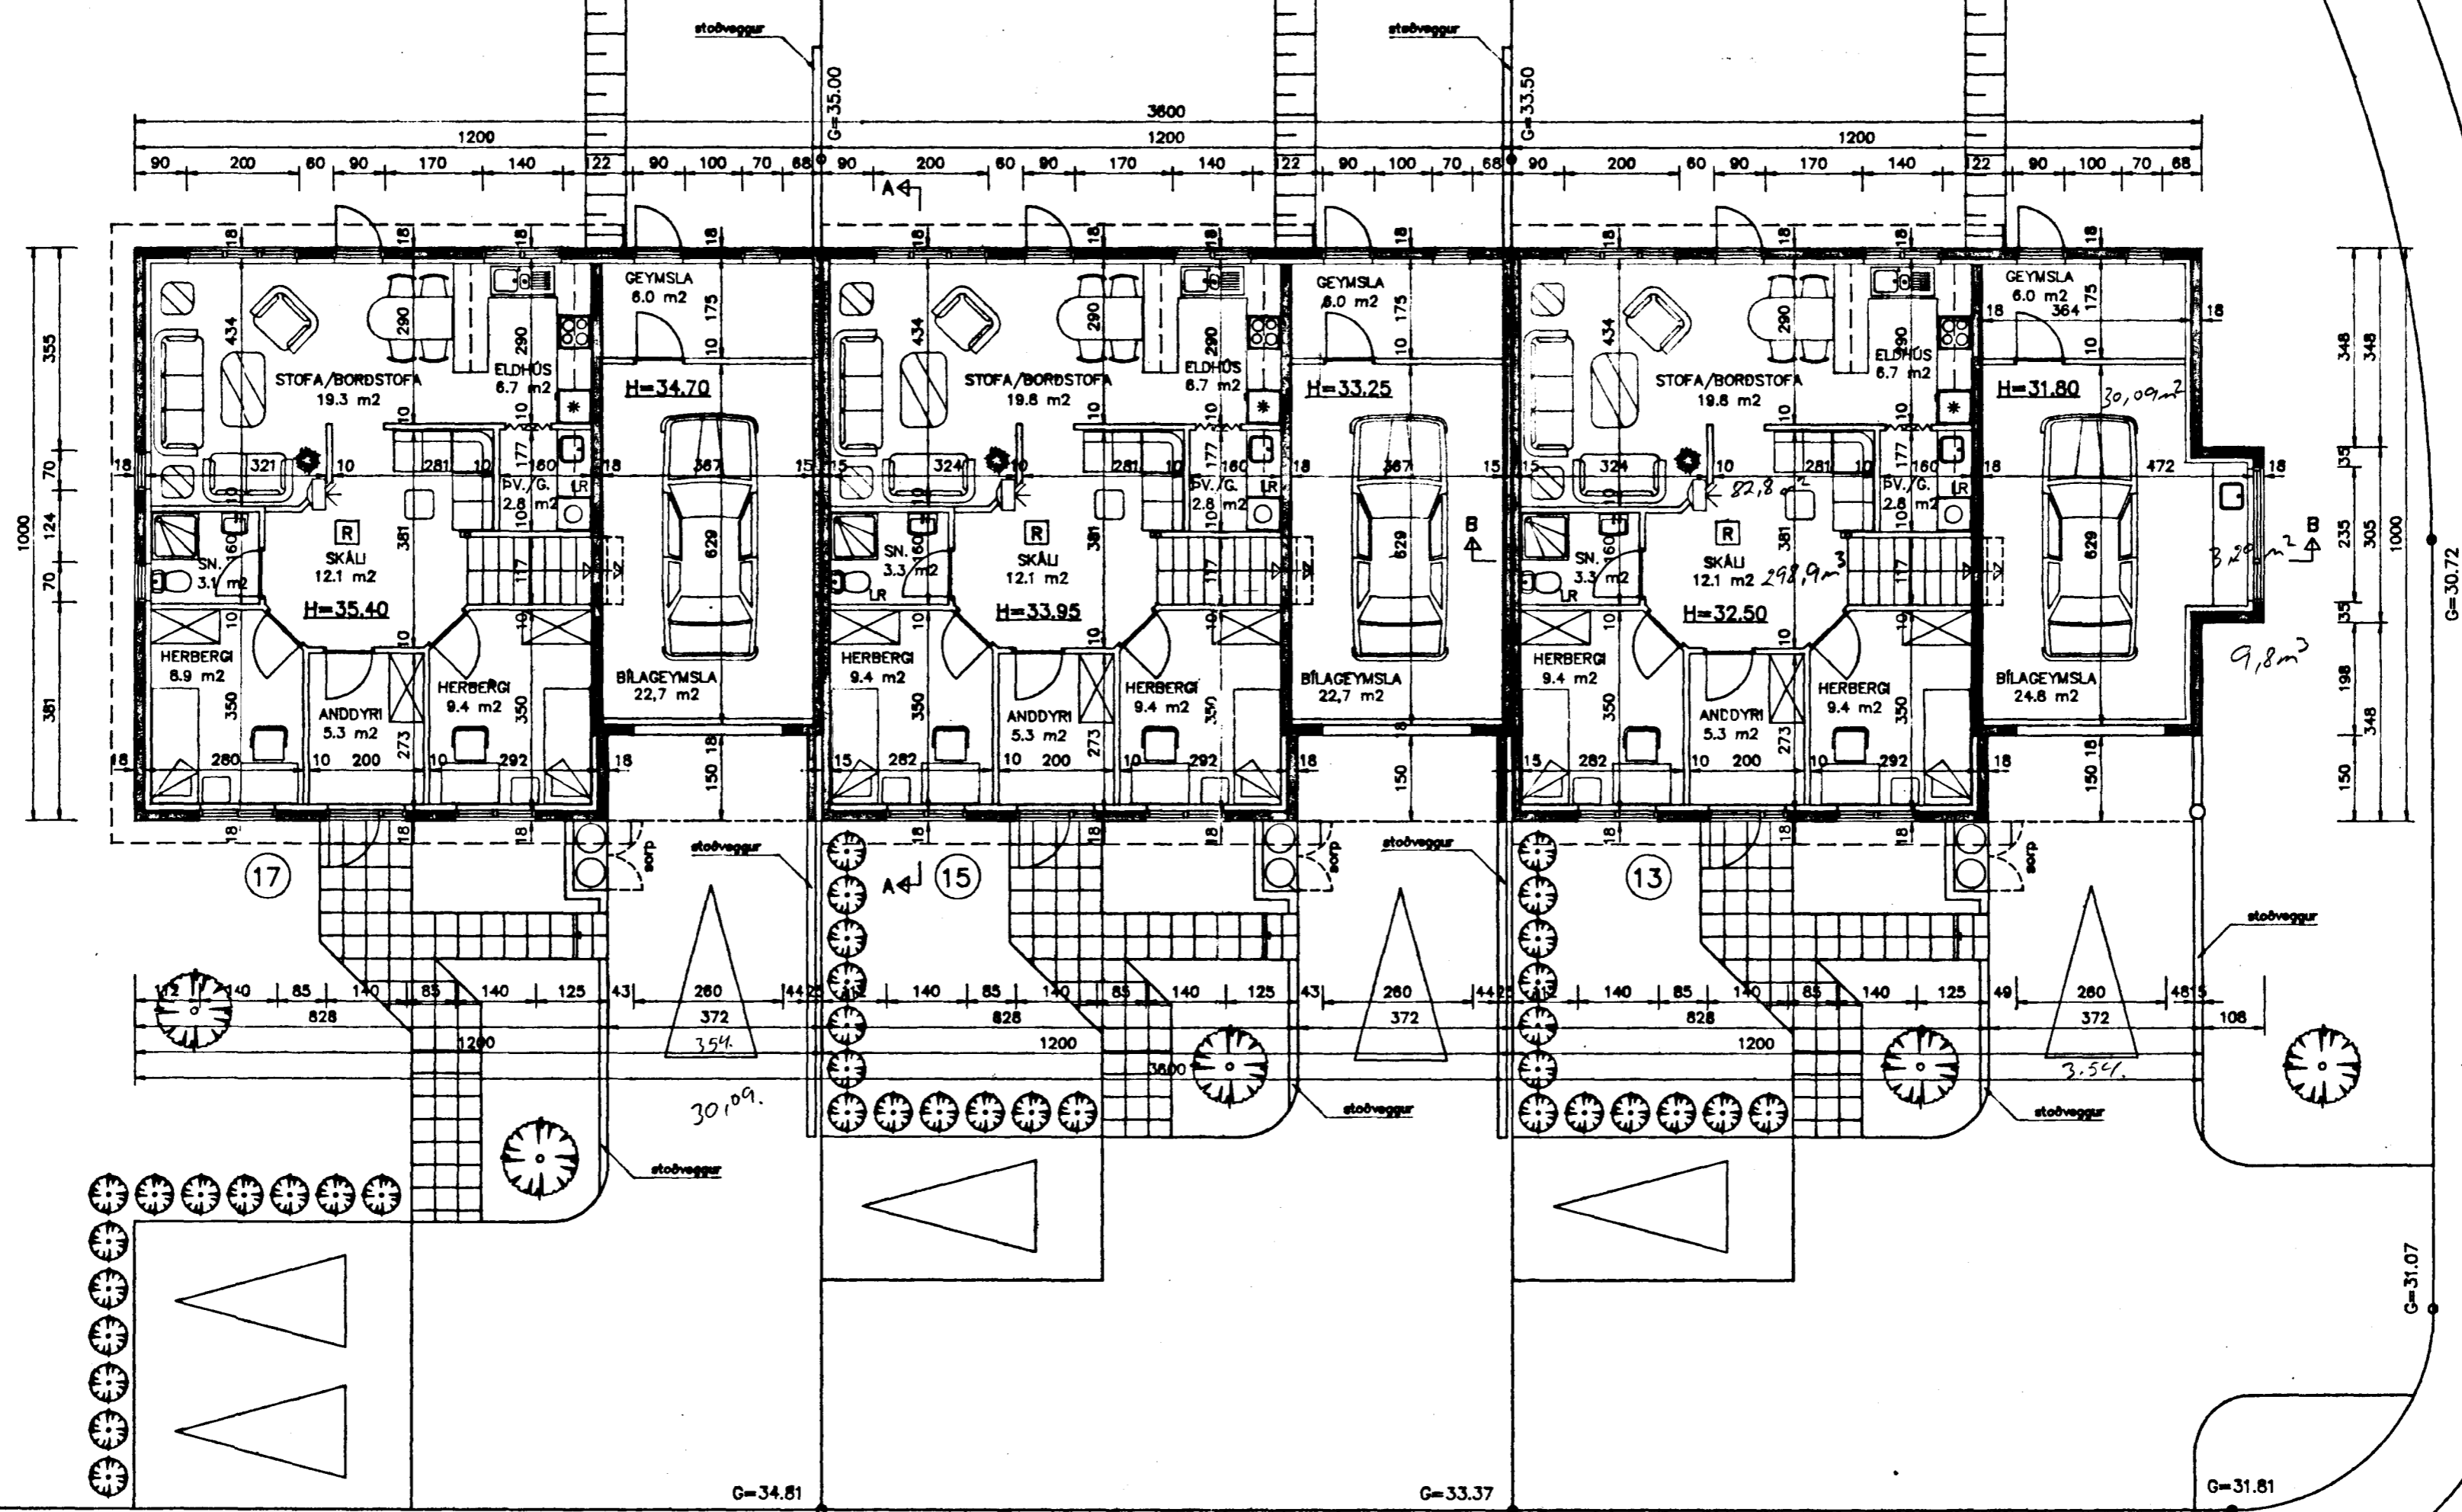

Grunnmynd neðri hæðar
Mkv. 1 : 100

KLETTAHLÍÐ

**TEIKNISTOFAN
TORGÍÐ**
RÁÐGJÖF - HÖNNUN - EFTIRLIT
ARNAÚLI 36, 108 REYKJAVÍK, Sími 91-688866, FAX 91-688878
Þorsteinn Friðbjórnsson, Magnús Þ. Guðmundsson, byggingateknifráðgjafar, innviðsamtakur.

Þorsteinn Friðbjörnsson

VERK:	Furuhlíð 13-17 Hafnarfirði
TEIKNING:	Grunnmynd neðri hæðar
TEIKN. NR.:	102
DAGS:	15.02.94.
BREYTT:	B
KVARDR. 1 :	100
VERK NR.:	94-801 HAFNAR. MÞG

FURUHLÍÐ

Reykjanesjari