


Neysluvatns- og hitalagnir
Grunnmynd neðri hæðar
Mkv. 1 : 50

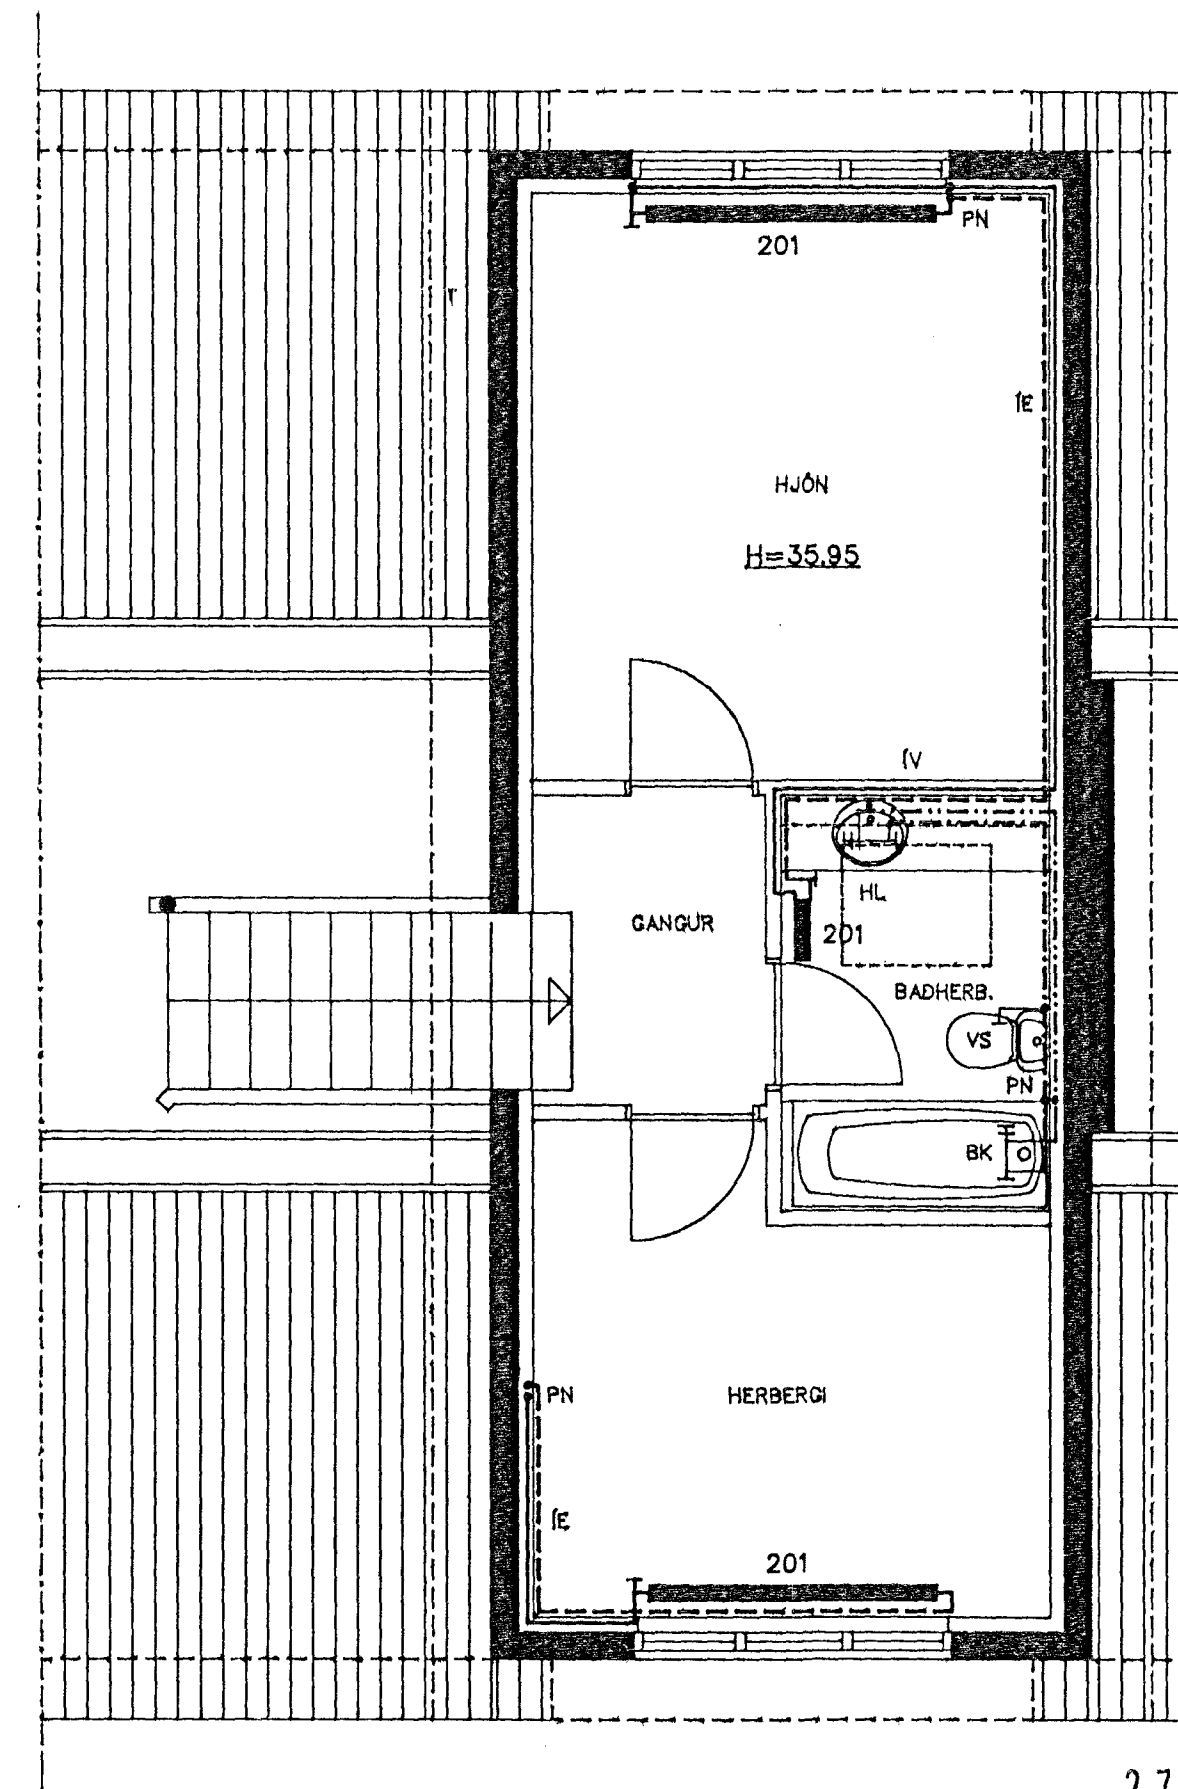

Neysluvatns- og hitalagnir
Grunnmynd efri hæðar
Mkv. 1 : 50

Tilvísanir:

Sjá almennar skýringar á teikningu nr. 700.
Sjá rámmynd neysluvatns- og hitalagna á teikningu nr. 808.

**TEIKNISTOFAN
TORGIÐ**
RÁÐGJÖF - HÖNNUN - EFTIRLIT
ARMÓU 30, 108 REYKJAVÍK, Sími 91-888868, FAX 91-888878
Póstaleiða Fréttisfærslu, Magnús Þ. Guðmundsson, byggingateknískt/teiknari

Af Lagndælfum breytt,
20.10.95.

VERK	Furuhlíð 17 Hafnarfirði
TEIKNING	Neysluvatns- og hitalagnir - Grunnmynd -
TEIKN. NR.	803
DAGS	28.09.94
BREYTT	A
KVARD. 1 : 50	VERK NR.: 94-801 HANNAÐI ÞF