


KP

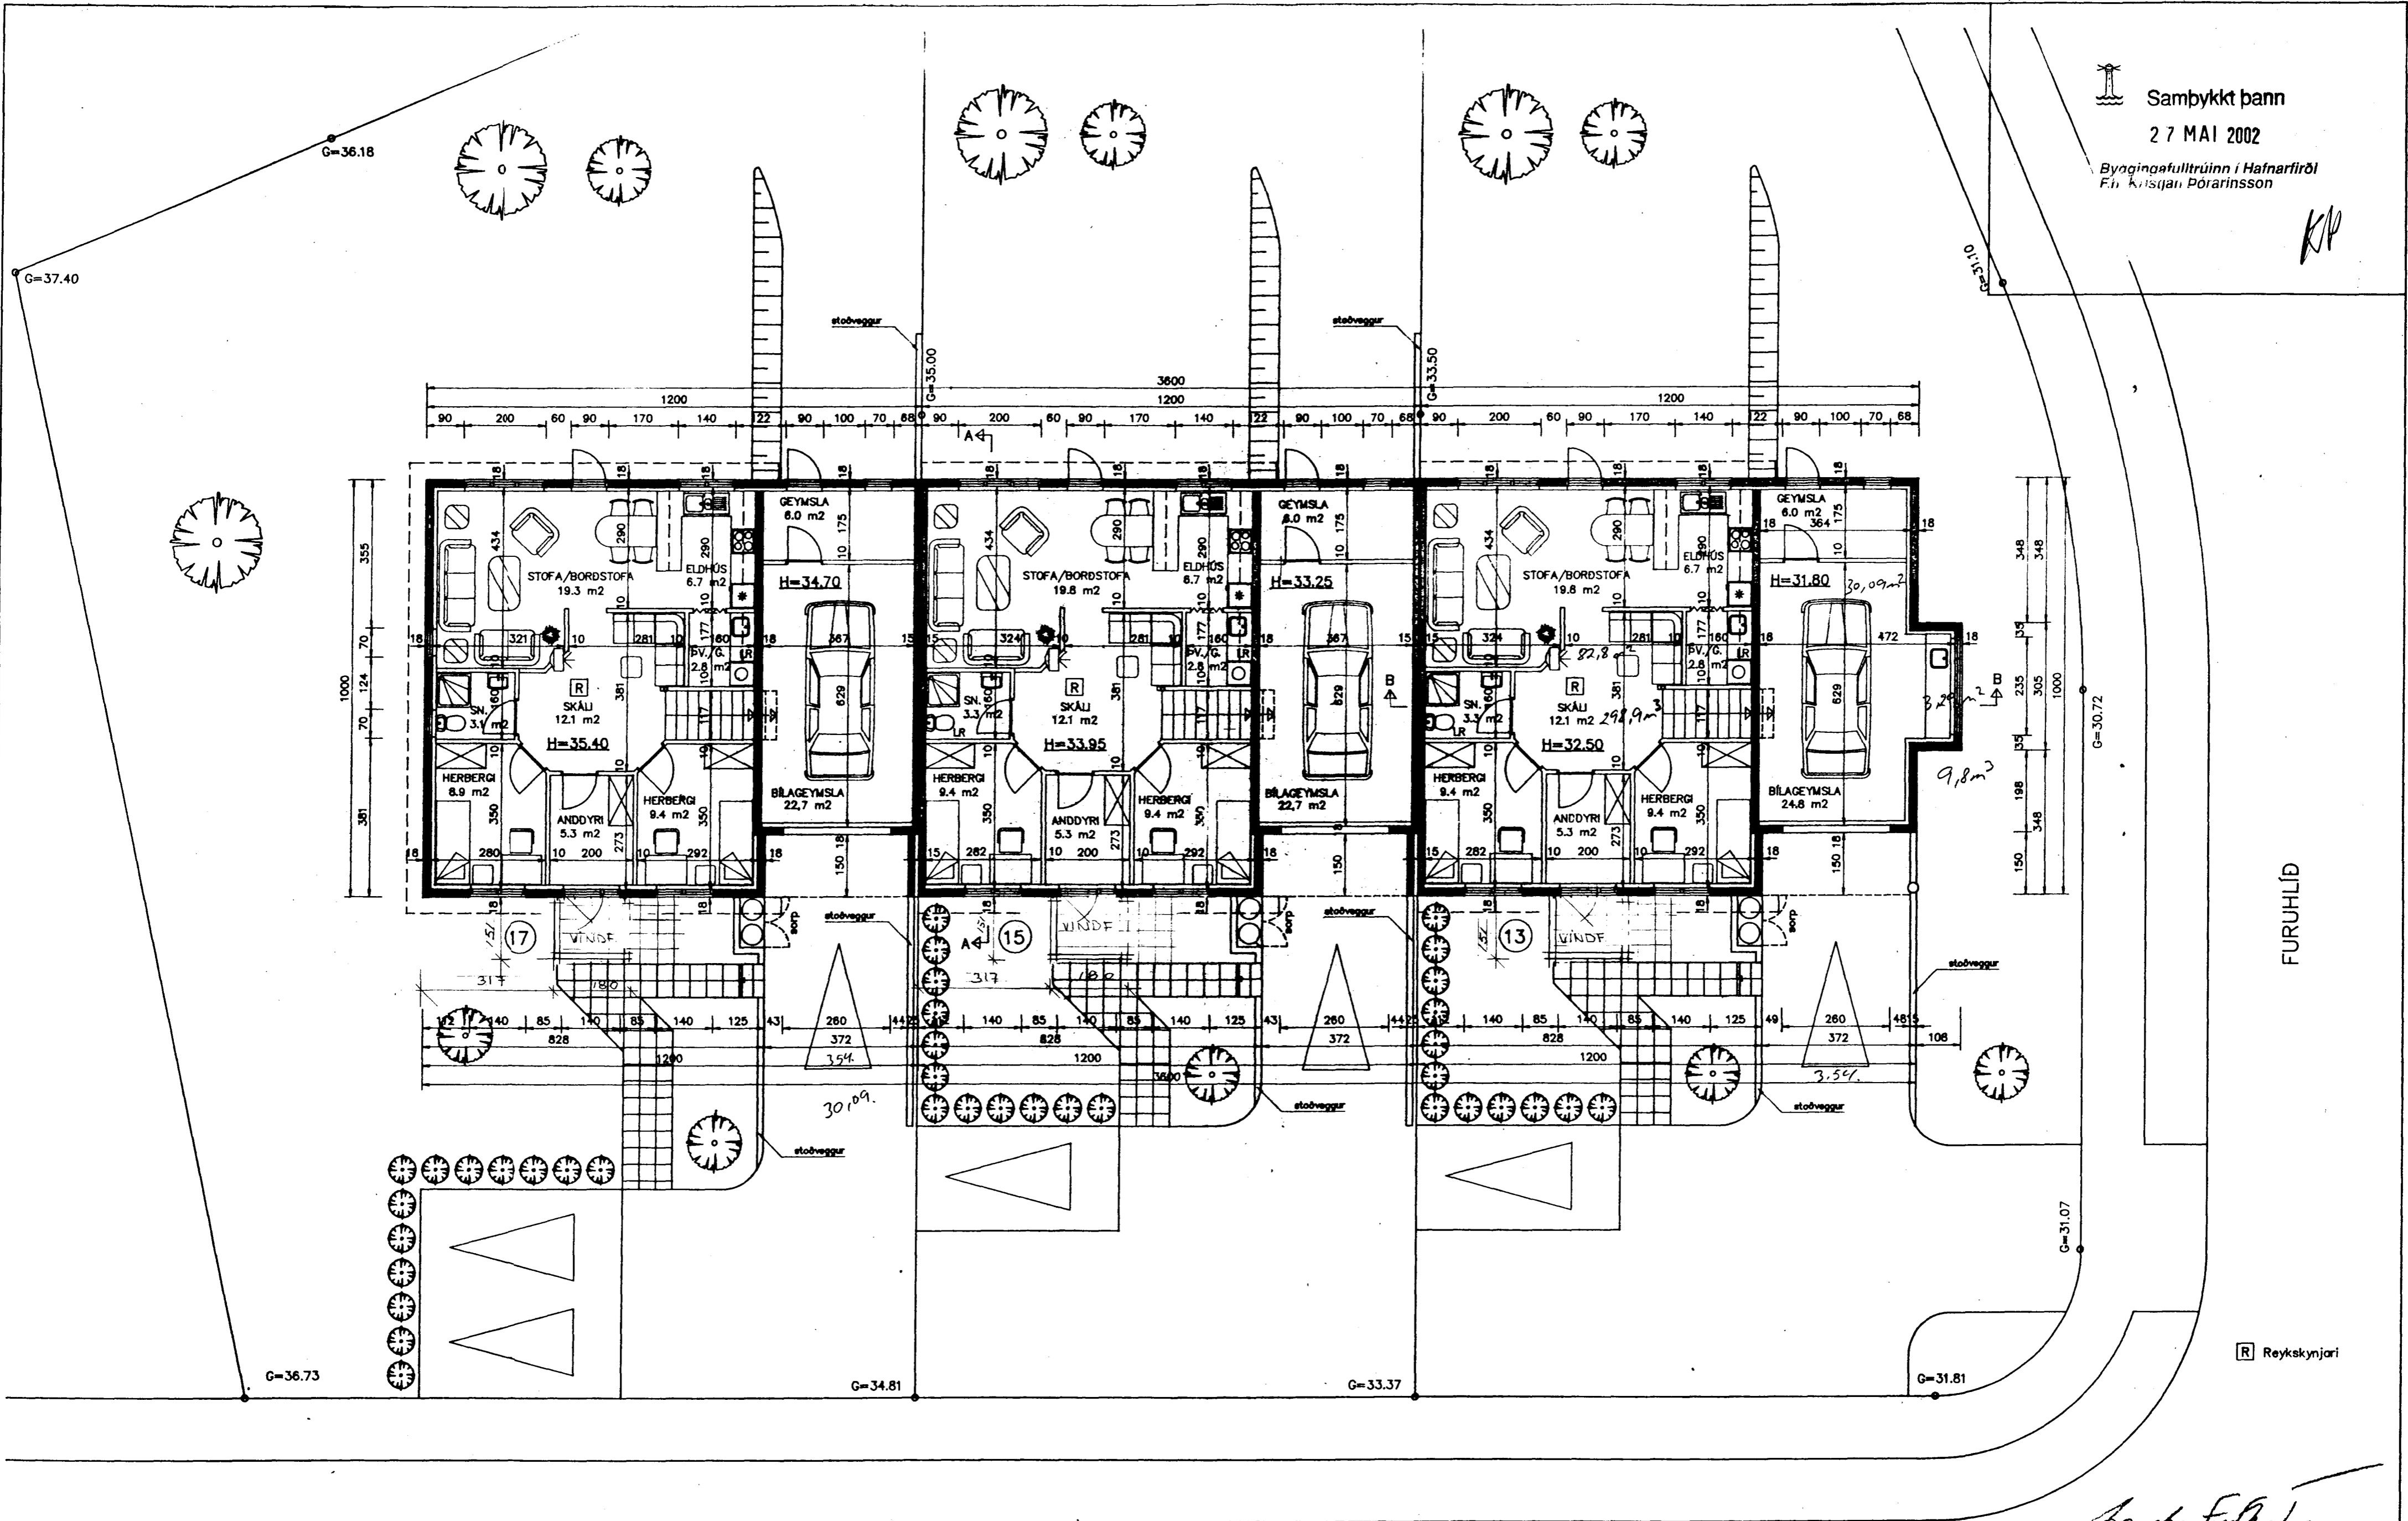

Grunnmynd neðri hæðar
Mkv. 1 : 100

KLETTAHLÍÐ

BR 10. APR. 2002
VINDFANGI BÆTT VIÐ
ERLENDUR & HJALMAR SS. ISF
KT 100355-5139
A: Gluggar lagferðir 06.05.94.
B: Útbyggingu bætt á teikn. 13.05.94.

TEIKNISTOFAN TORGÍÐ
RÁÐGJAF - HÖNNUN - EFTIRLIT
ARMÓLI 36, 106 REYKJAVÍK, Sími 91-688866, FAX 91-688878
Þorsteinn Friðbjófnason, Magnús P. Guðmundsson, Byggingatekniráðgjafar, Innviðarséðskilt.

VERK:	Furuhlíð 13-17 Hafnarfirði
TEIKNING:	Grunnmynd neðri hæðar
TEIKN. NR.:	102
DAGS:	15.02.94.
BREYTT:	B
KVARDH. 1 :	100
VERK NR.:	94-801
HANNAÐ:	MB-G

[R] Reykskynjari

FURUHLÍÐ