
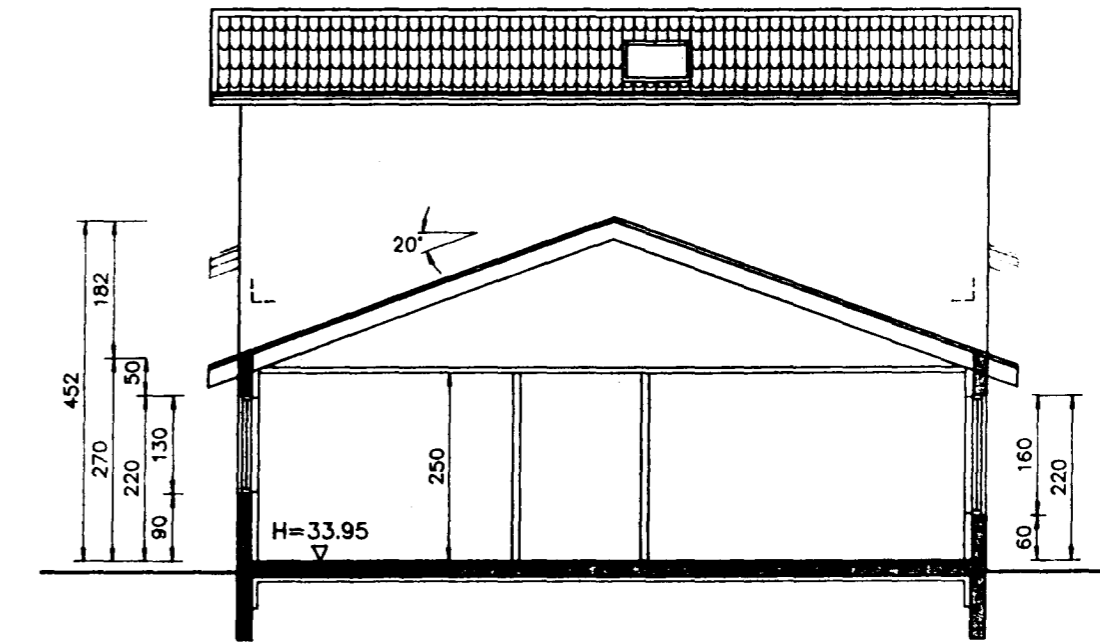


KP

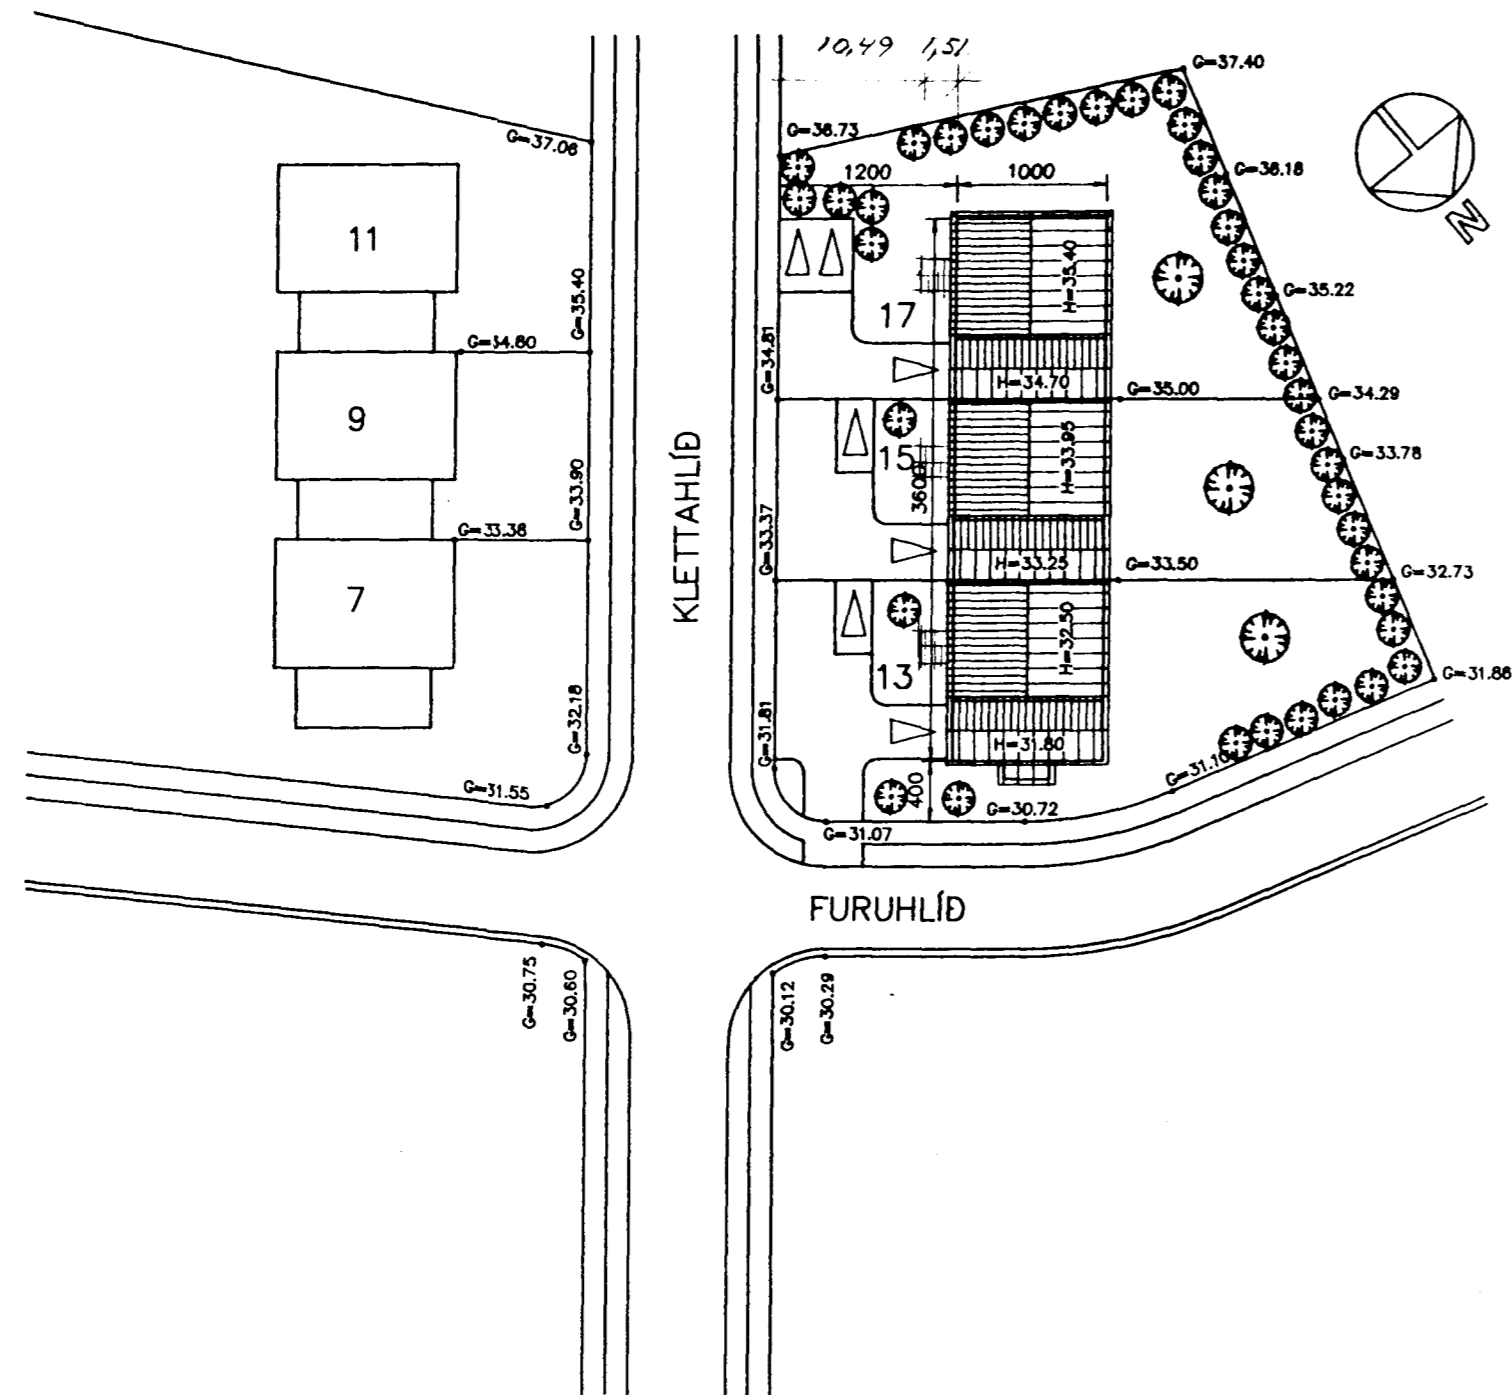

Snið A-A
Mkv. 1 : 100

Afstöðumynd

Mkv. 1 : 500

Stærðir:


Stærð	blígeymsla	íbúð neðri hæð	íbúð efri hæð	alls:	Lóðarstærð:	Nýting:
Furuhlíð 13	36.96 m ²	81.06 m ²	40.00 m ²	158.02 m ²	583.00 m ²	0.26
		277.62 m ³	122.20 m ³	500.03 m ³	514.40 m ²	
					14.4	
Furuhlíð 15	33.36 m ²	81.06 m ²	40.00 m ²	154.42 m ²	460.00 m ²	0.34
		277.62 m ³	122.20 m ³	489.90 m ³	504.3	
					14.4	
Furuhlíð 17	33.36 m ²	81.06 m ²	40.00 m ²	154.42 m ²	604.50 m ²	0.26
		277.62 m ³	122.20 m ³	489.90 m ³	504.3 m ²	
					14.4	
hús nr. 13, 15 og 17	alls stærðir:	466.86 m ²	1480.10 m ³			

Byggingarlýsing:

Útveggir, undirstöður og botnplata eru úr steinsteypu. Gluggar og hurðir eru úr timbri. Burðarvirki í þaki er úr timbri. Þakkantar eru úr timbri. Á þaki er þakstál. Einangrun þaks er 200 mm steinullareinangrun. Einangrun útveggja er 100 mm plast/steinullareinangrun. Undir botnplötu og 50 sm niður með sókkum skal einangra með 75 mm plast/steinullareinangrun. Á milli húsa skal setja 12 mm olíusóðid trétex. Stærð hurðarfleka í innhurðum skal vera 80 sm.

Byggingarlýsing á vindfangi:

Um er að ræða opið vindfang, gler á 2 vegu opið á eina hlið, án gólfplötu. Undirstöður eru steinsteypar á hefðbundinn hátt. Veggir eru úr gluggaefni sett saman á hornum með stálvinklum. Þak er úr sperrum 45x120 mm hefðl., 22 mm vatnsvarinn krossviður, þakpappi og síðan þakstál.

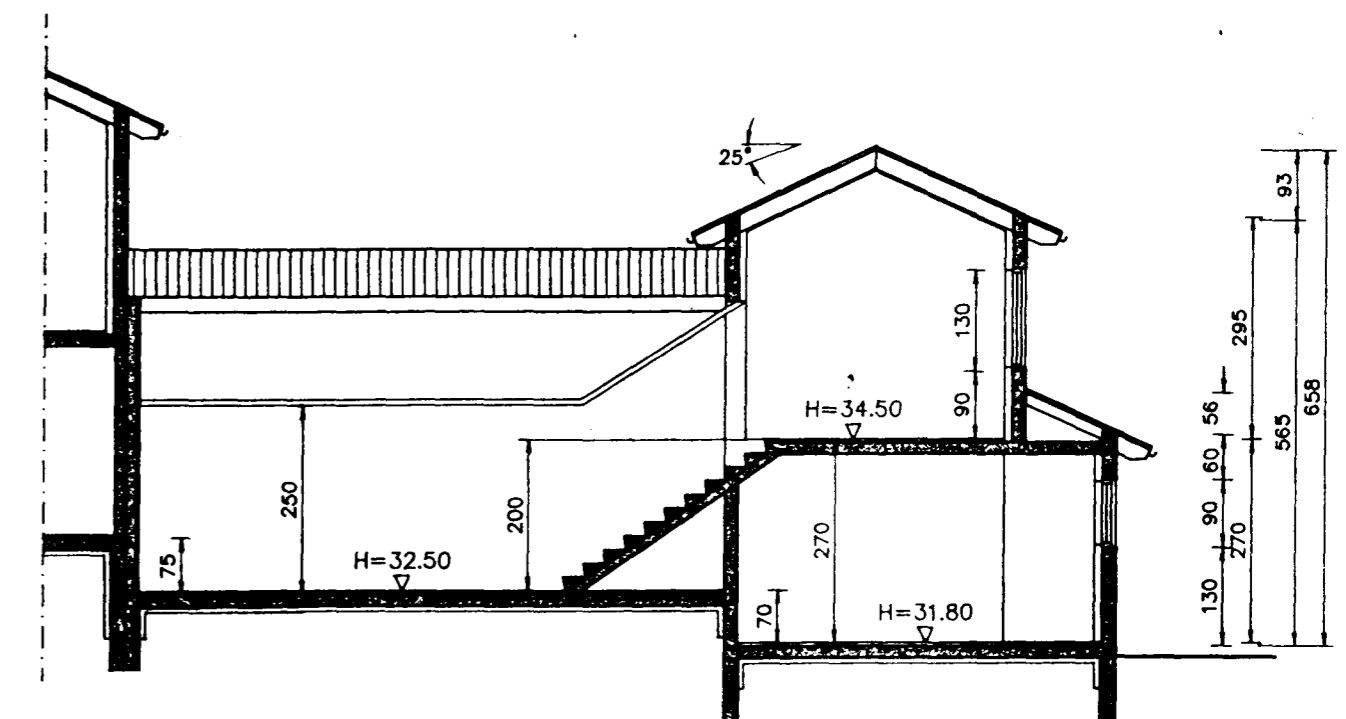

Snið B-B
Mkv. 1 : 100

BR. 10. APR. 2002

VINDFANGI BÆTT VIÐ

ERLENDUR Á HJÁLMARSSON BFI

KT 100355-5239

A: Sniðum og kótum breytt, 07.03.94.

B: Útbyggingu bætt á teikn, 13.05.94.

TEIKNISTOFAN
TORGÍÐ
RÁÐGJÖF - HÖNNUN - EFTIRLIT
ÁRMIÐI 36, 108 REYKJAVÍK, Sími 01-888866, FAX 01-888878
Þorsteinn Friðbjórnsson, Magnús Þ. Guðmundsson, byggingateknifræðingur, innviðsáhrifalekt.

VERK:	Furuhlíð 13-17 Hafnarfirði
TEIKNING:	Afstöðumynd og snið
TEIKN. NR.:	101
DAGS:	14.02.94.
BREYTT:	B
KVARÐI:	1 : 100/500 VERK NR.: 94-801 HANNAÐ: DF/MC