



Samþykkt þann


27 MAÍ 2002

Ryðgingafulltrúinn í Hafnarfirði  
Fl. Kristján Þórarinnsson


*RP*




Vestlæg hlíð  
Mkv. 1 : 100

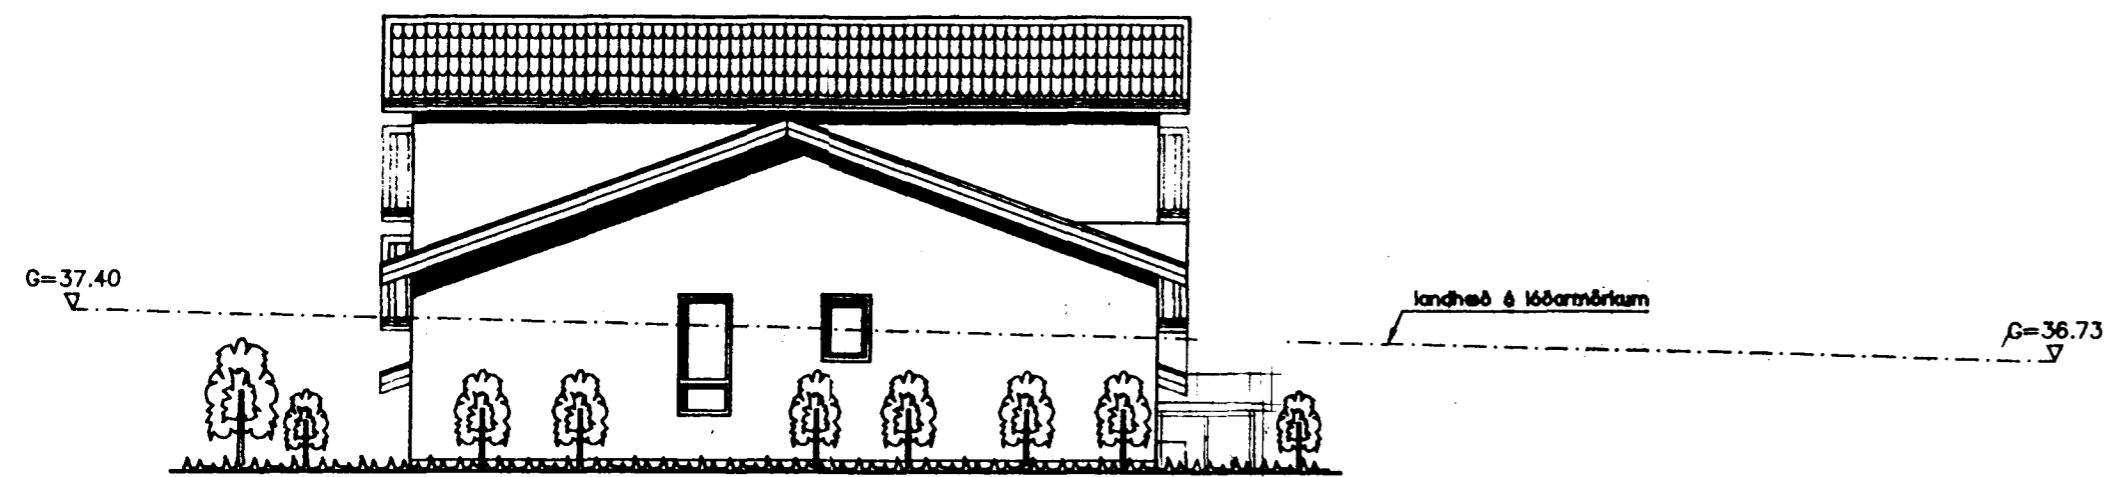

Norðlæg hlíð  
Mkv. 1 : 100

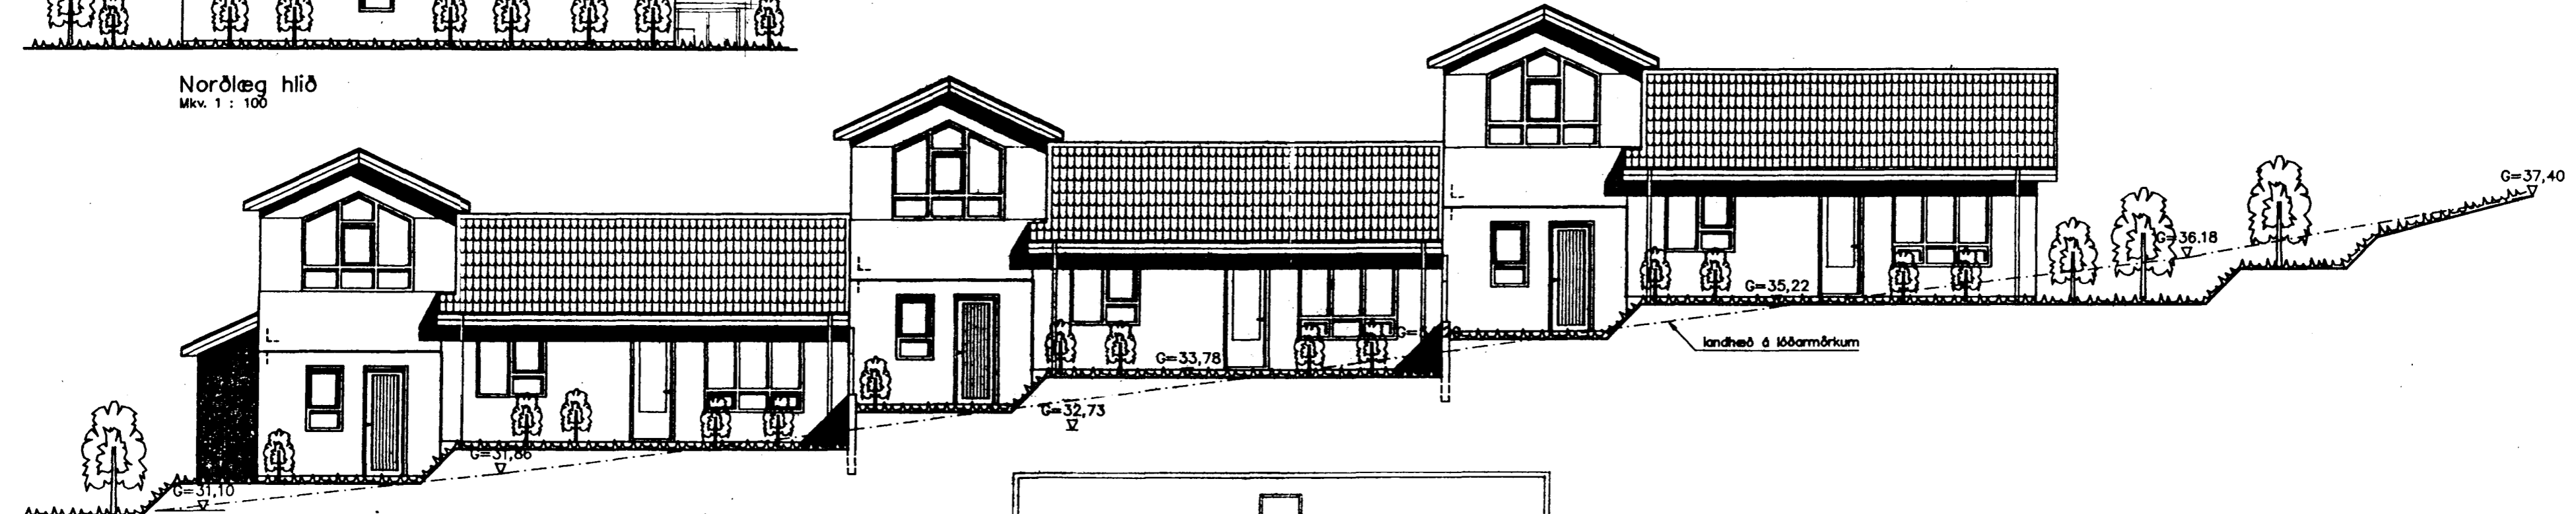

Austlæg hlíð  
Mkv. 1 : 100

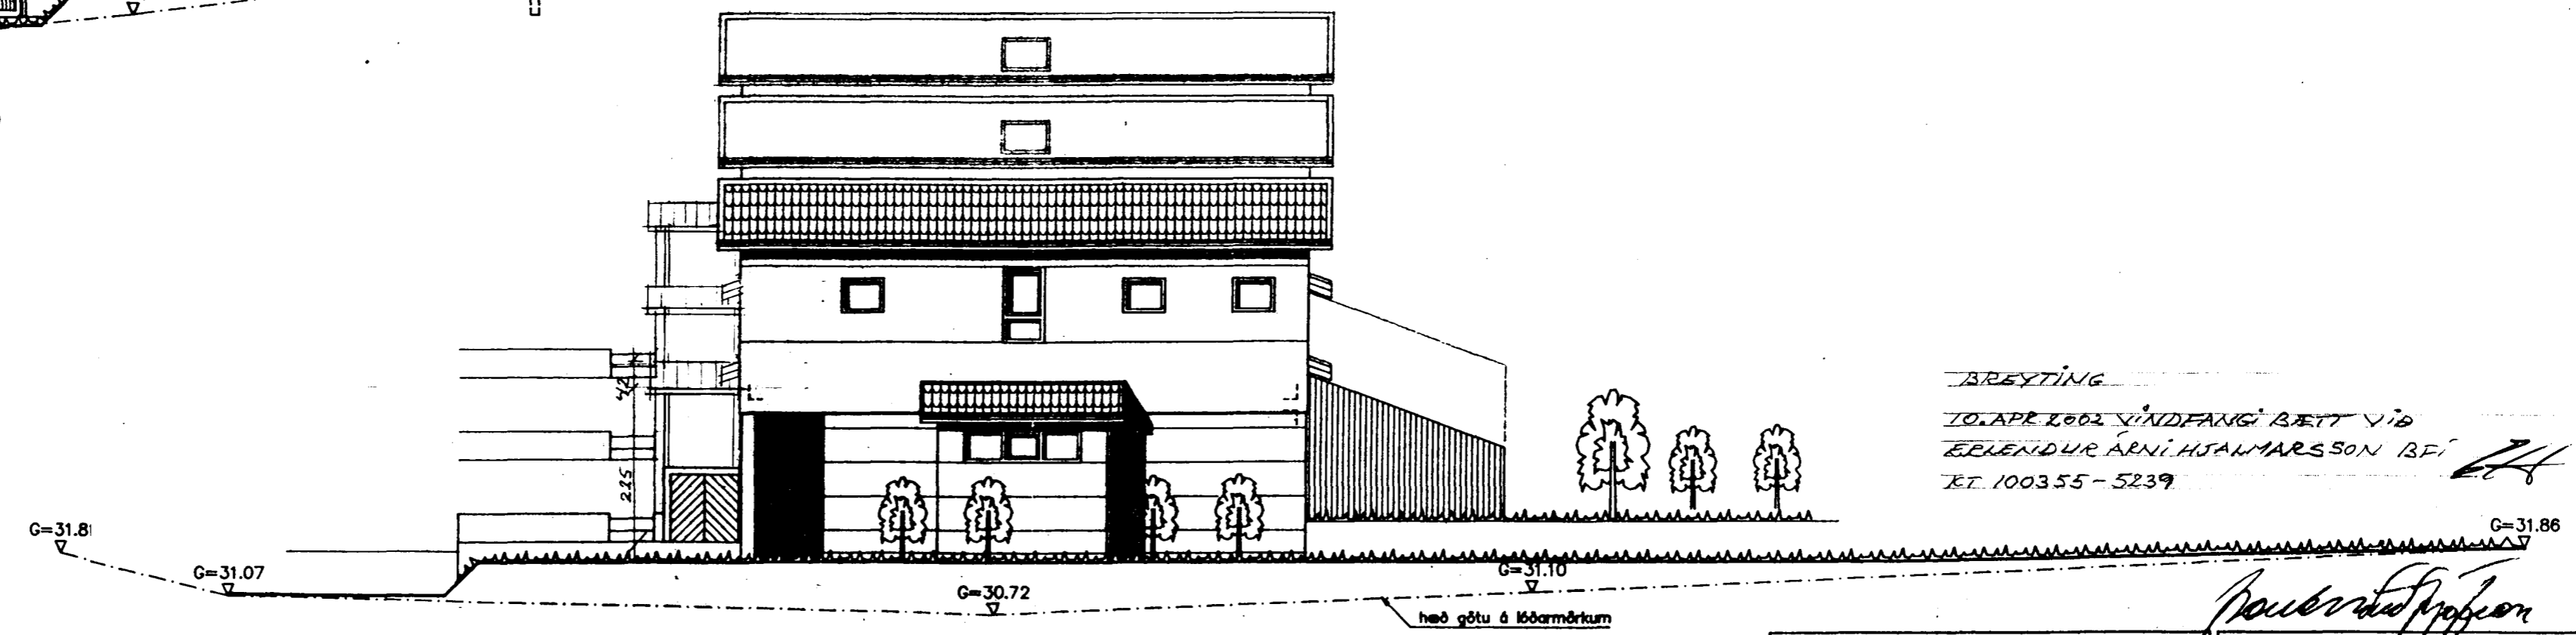

Suðlæg hlíð  
Mkv. 1 : 100

BREYTING

10. APR 2002 VINDFANGI BÆTT VIÐ  
EÐLENDUR ÁRNI HJANMARSSON BFI  
KT. 100355-5239

*Þorvaldur Þorsteinsson*

**TEIKNISTOFAN  
TORGÍÐ**

RÁÐGJAF - HÖNNUN - EFTIRLIT  
ARMÓLI 36, 108 REYKJAVÍK, Sími 81-888864, FAX 81-888878  

A: Útflamyndum breytt,  
07.03.94.

VERK:	Furuhlíð 13-17 Hafnarfirði
TEIKNING:	Útflamyndir
TEIKN. NR.:	104
DAGS:	16.02.94.
BREYTT:	A
KVARDE 1 : 100	VERK NR.: 94-801 HANNAÐ: DF