



RÚMMYND. 1:50

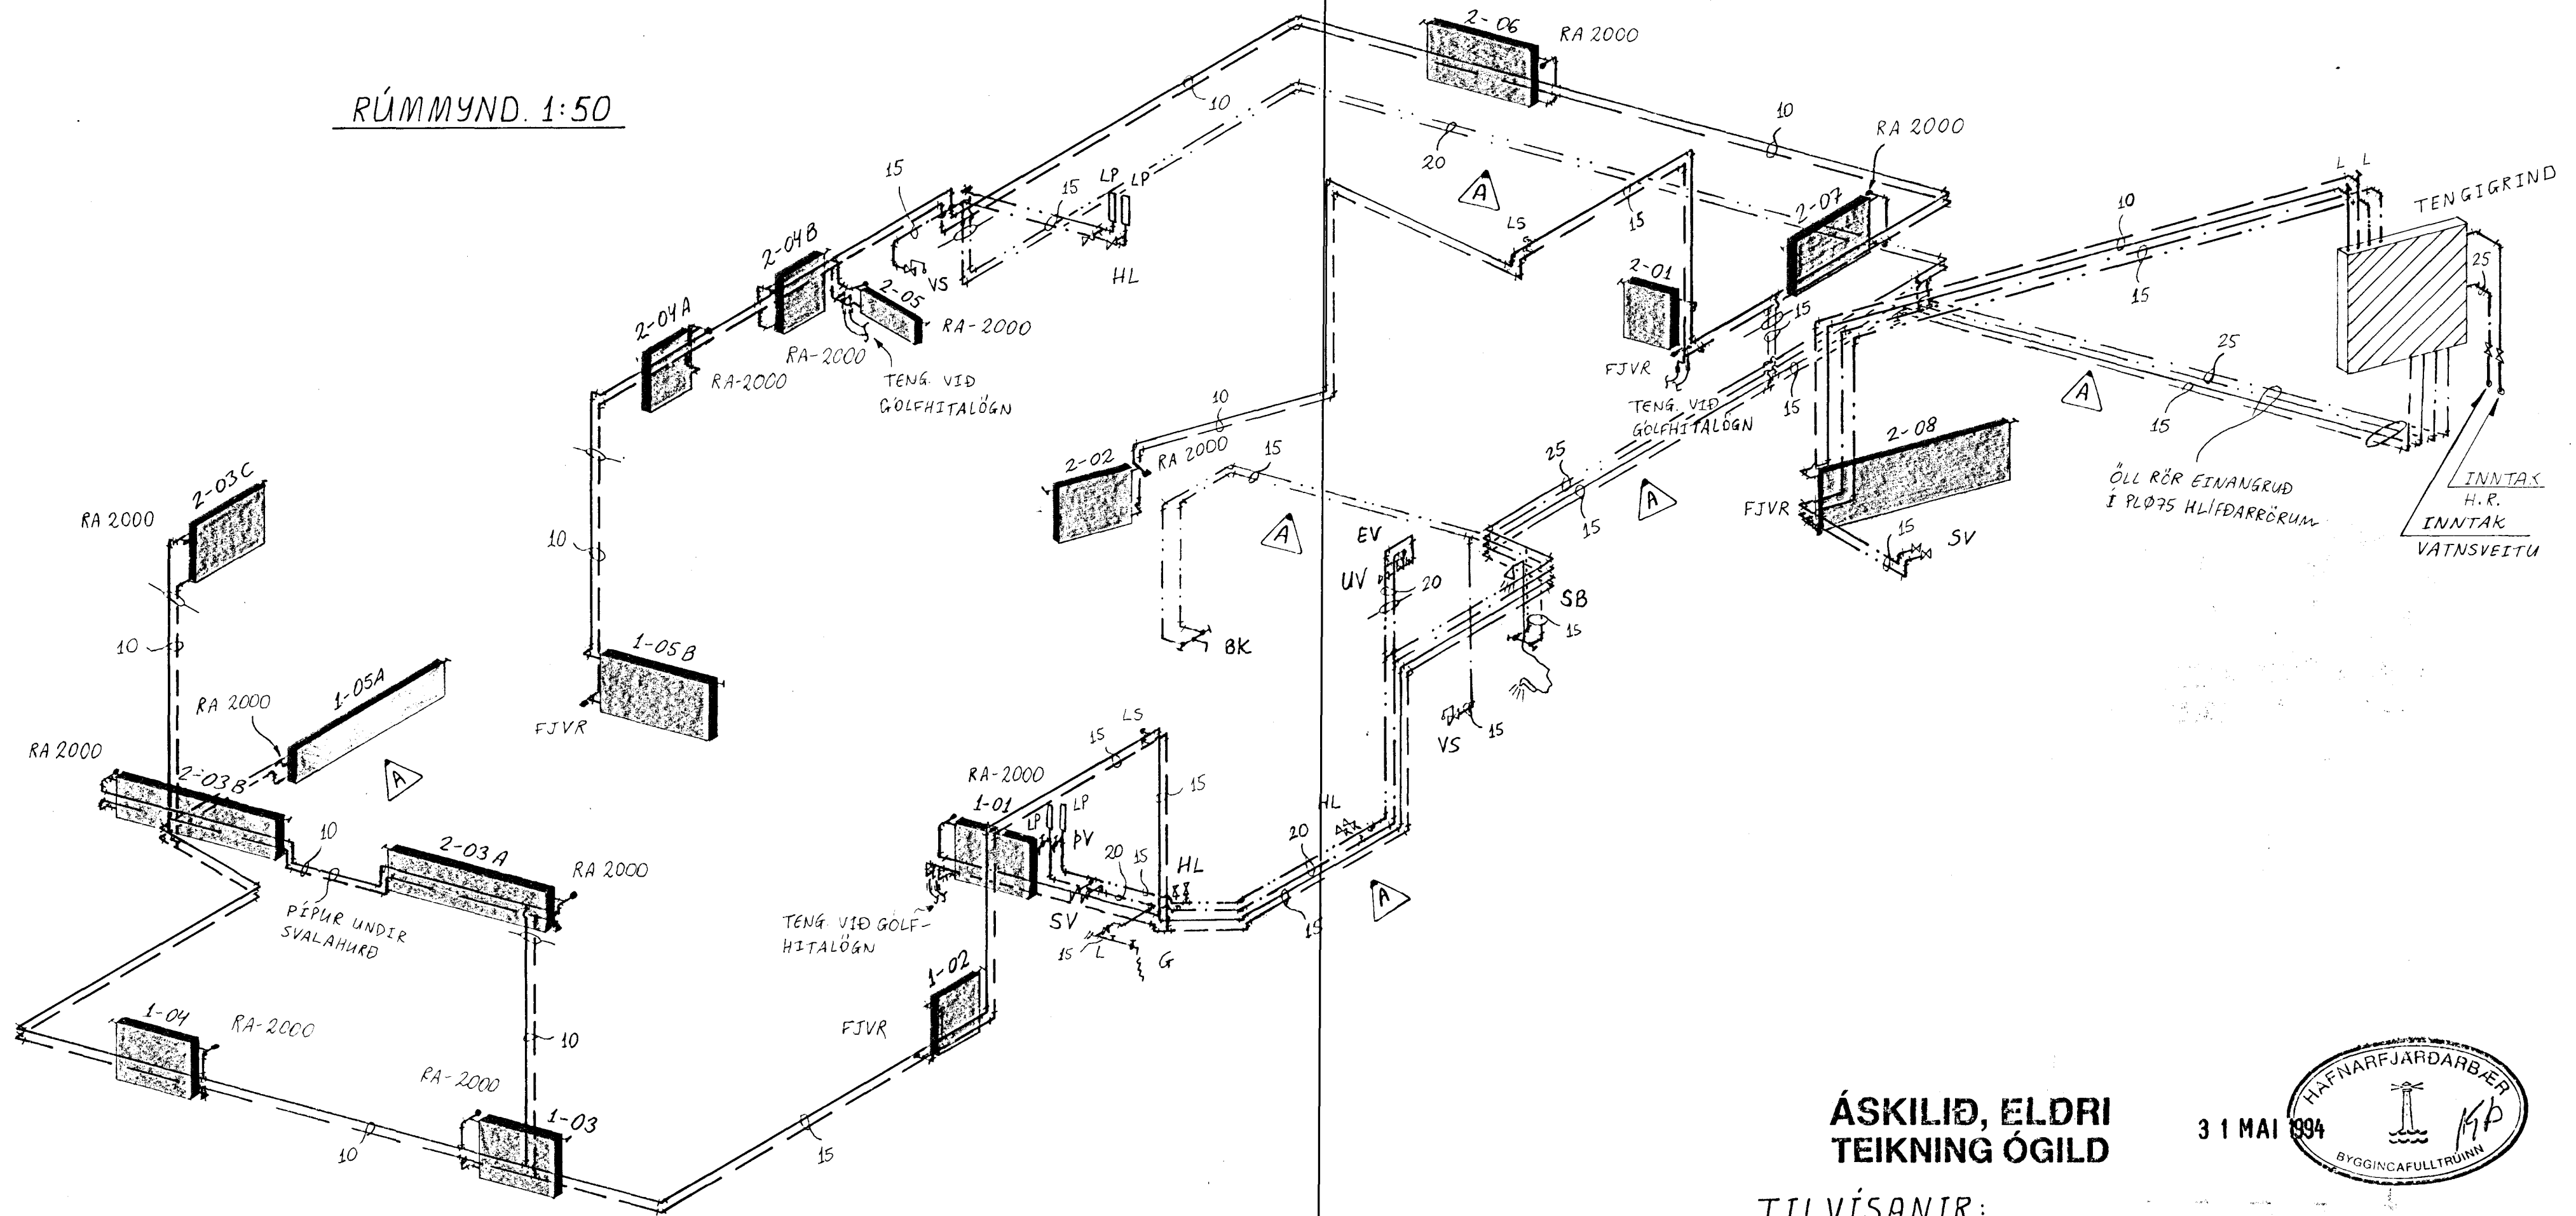

ÁSKILIÐ, ELDRI  
TEIKNING ÓGILD

31 MAI 1994

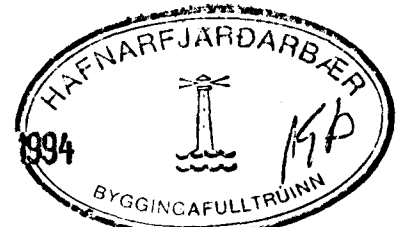

TILVÍSANIR:

TENGIGRIND	.....	SJÁ TEIKN NR.	2-07
OFNASKRÁ	.....	"	2-07
TAFLA YFIR TÖPPUNAR-	.....	"	2-07
STAÐI	.....	"	2-07
SKÝRINGAR	.....	"	2-01

FURUHLÍÐ 16. HAFNARFIRÐI.

BR	DAG	BREYTING							
A	30/5/94	ÖFN 1-05A/LAGNIR FRA BÚGGETUNUM/LAGNIR Í SKRÍÐUM			JK				
								VATNS-OG HITAKERFI, RÚMMYND.	
JÓN KRISTJÁNSSON BYGGINGAVERKFRÆÐINGUR FVFI LINDARBERGI 60-220 HAFNARFIRÐI SÍMI 653636								REYKJAVÍK, Þ. 24. 193	KVARDI 1:50
TEIKN	JK	REIKN	JK	VERK	BL NR.	BR			
ATH.	SAMP			8	2-06	A			