



2. HÆÐ, GRUNNMYND. 1:50

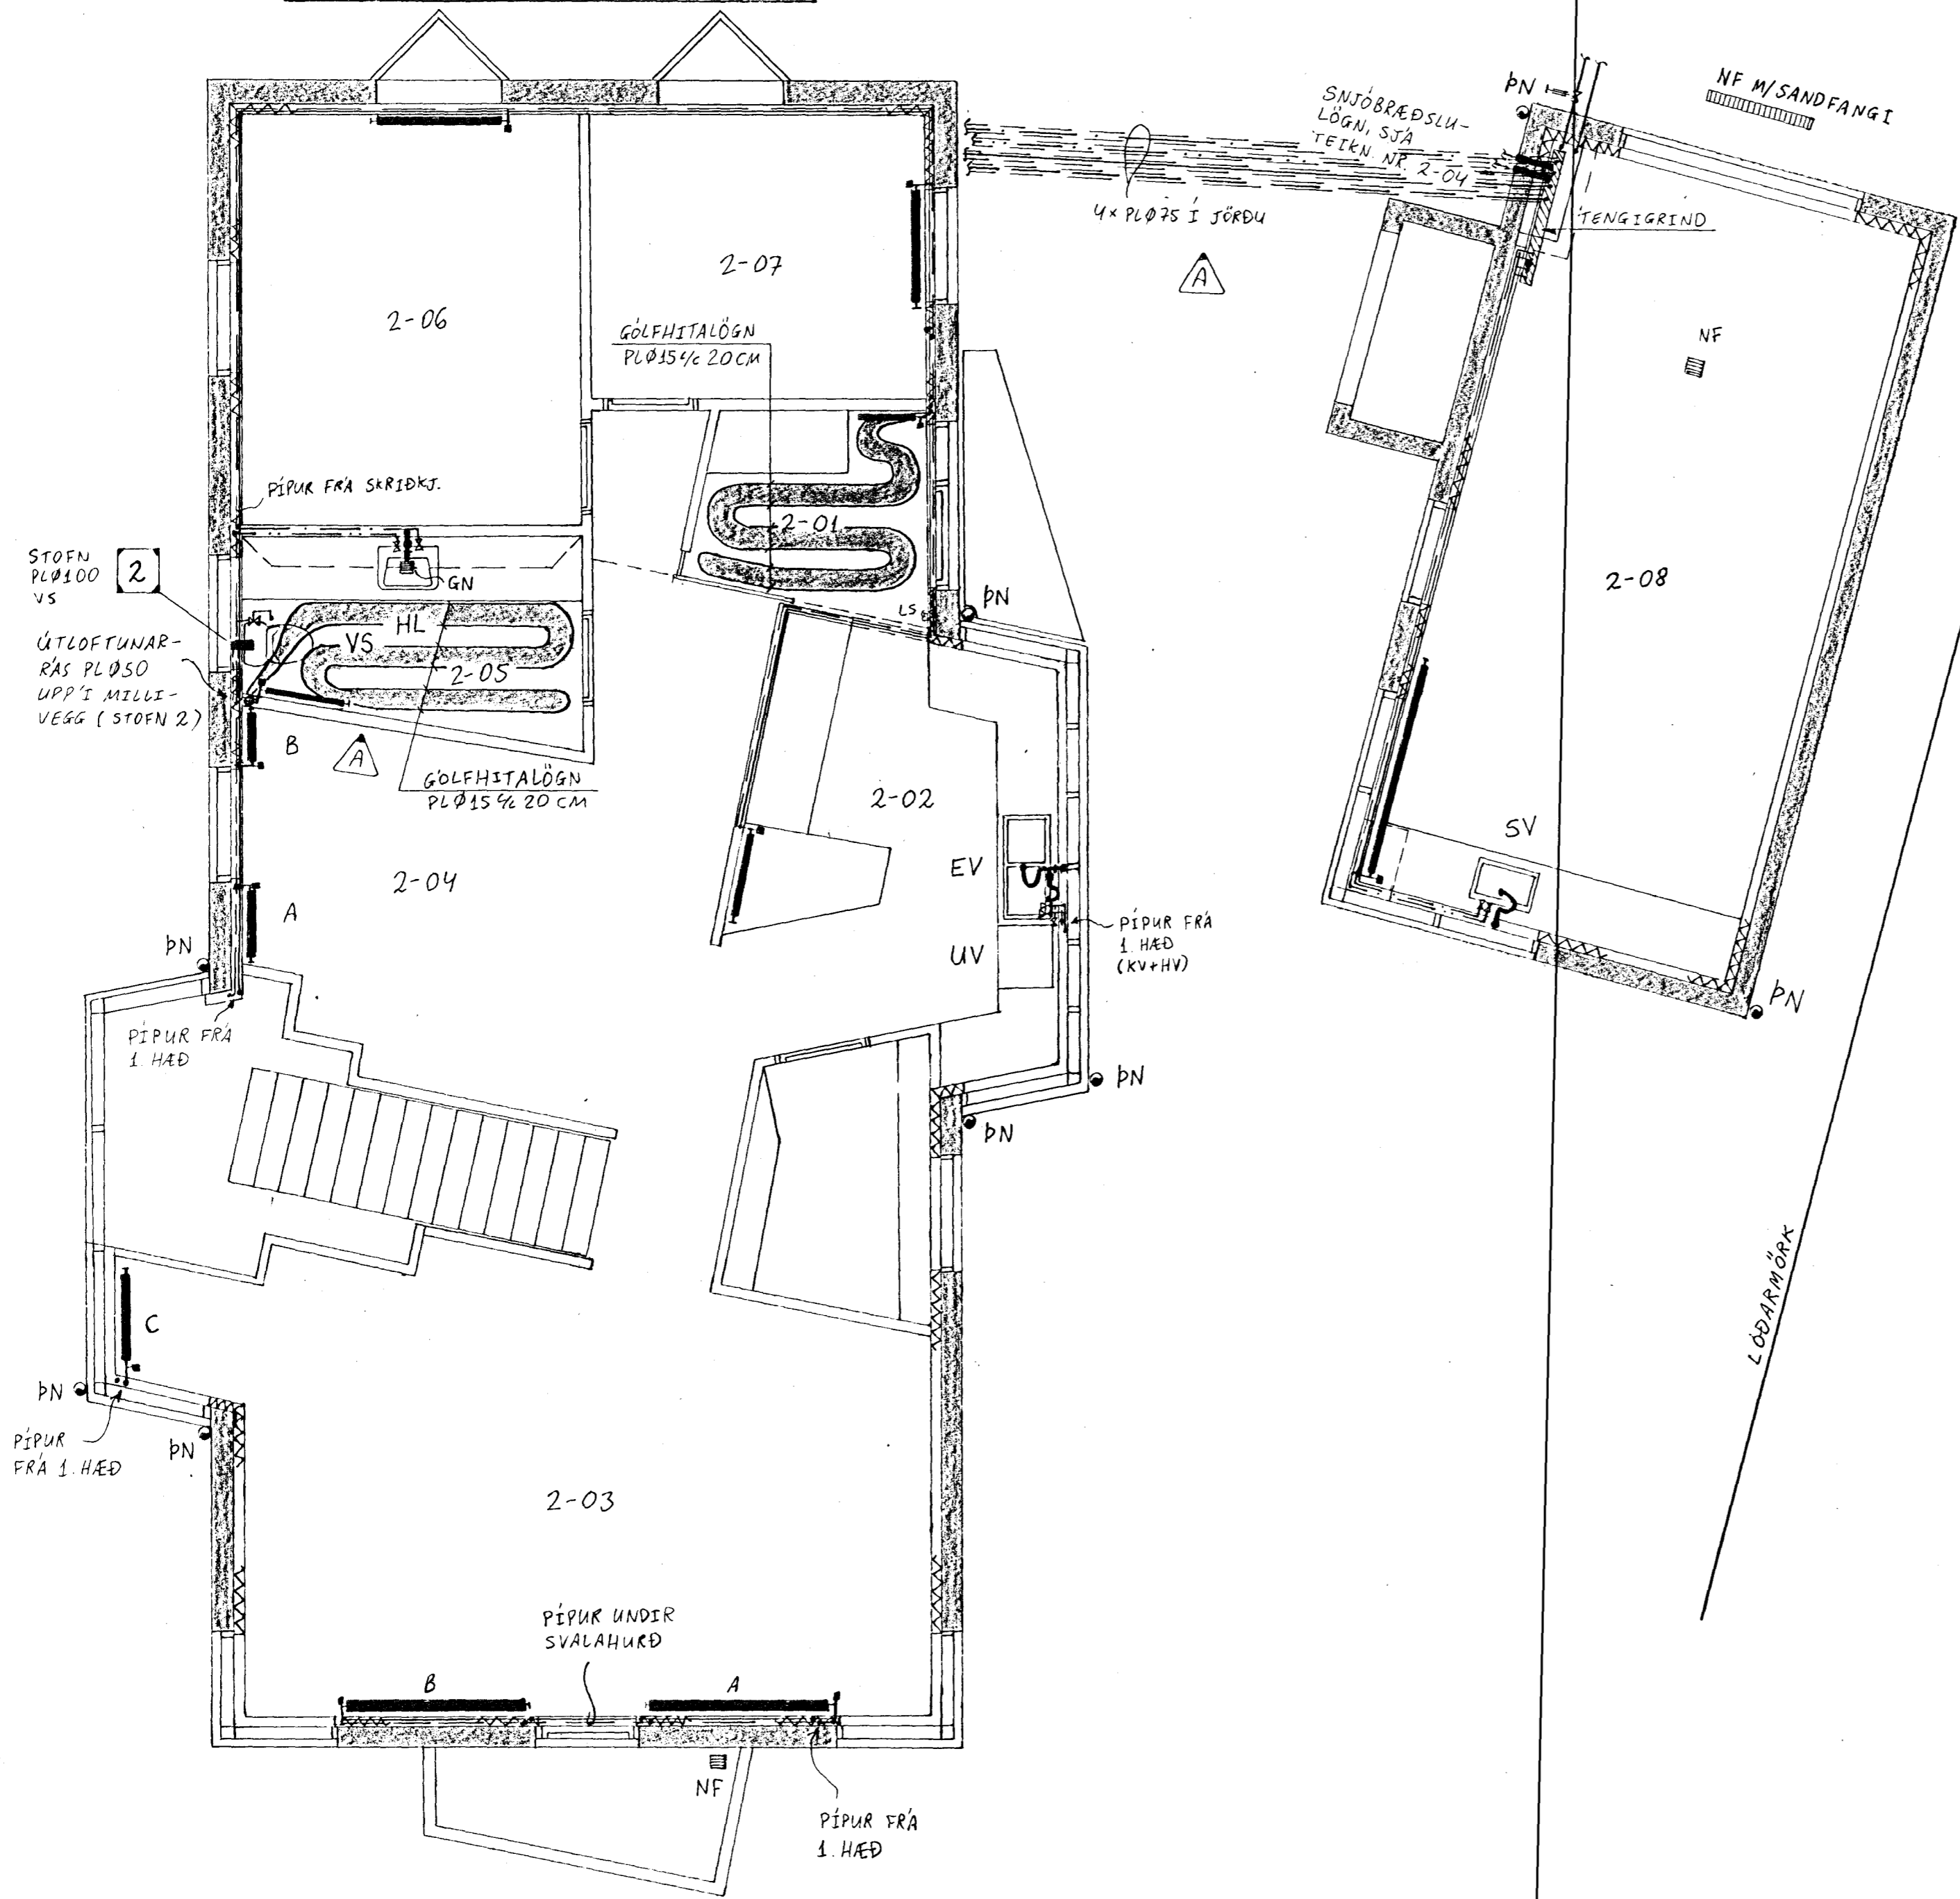

ÁSKILIÐ, ELDRI TEIKNING ÓGILD

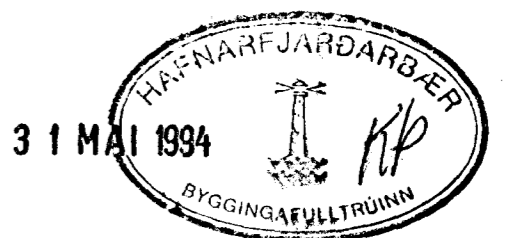

TILVÍSANIR:

- RÚMMYND..... SJÁ TEIKN. NR. 2-06
- SKÝRINGAR..... " " 2-01
- TENGIGRIND..... " " 2-07

FURUHLÍÐ 16, HAFNARFIRÐI.					
BR.	DAG.	BREYTING			
A	30/8/94	GÖLFHITA Í HÆÐ. 2-05 LAGNAR Í JÖRÐ		JK.	
FRÁRENNSLIS-HITA- OG NEYSLUVATNSKERFI. 2. HÆÐ, GRUNNMYND.					
JÓN KRISTJÁNSSON		REYKJAVÍK, Þ. 2. 4. '93	KVARTI	1:50	
TEIKN.	REIKN.	VERK	BL. NR.	BR.	
JK	JK				
ATH.	SAMP.	8	2-05	A	