




GRUNNMYND. 1:50

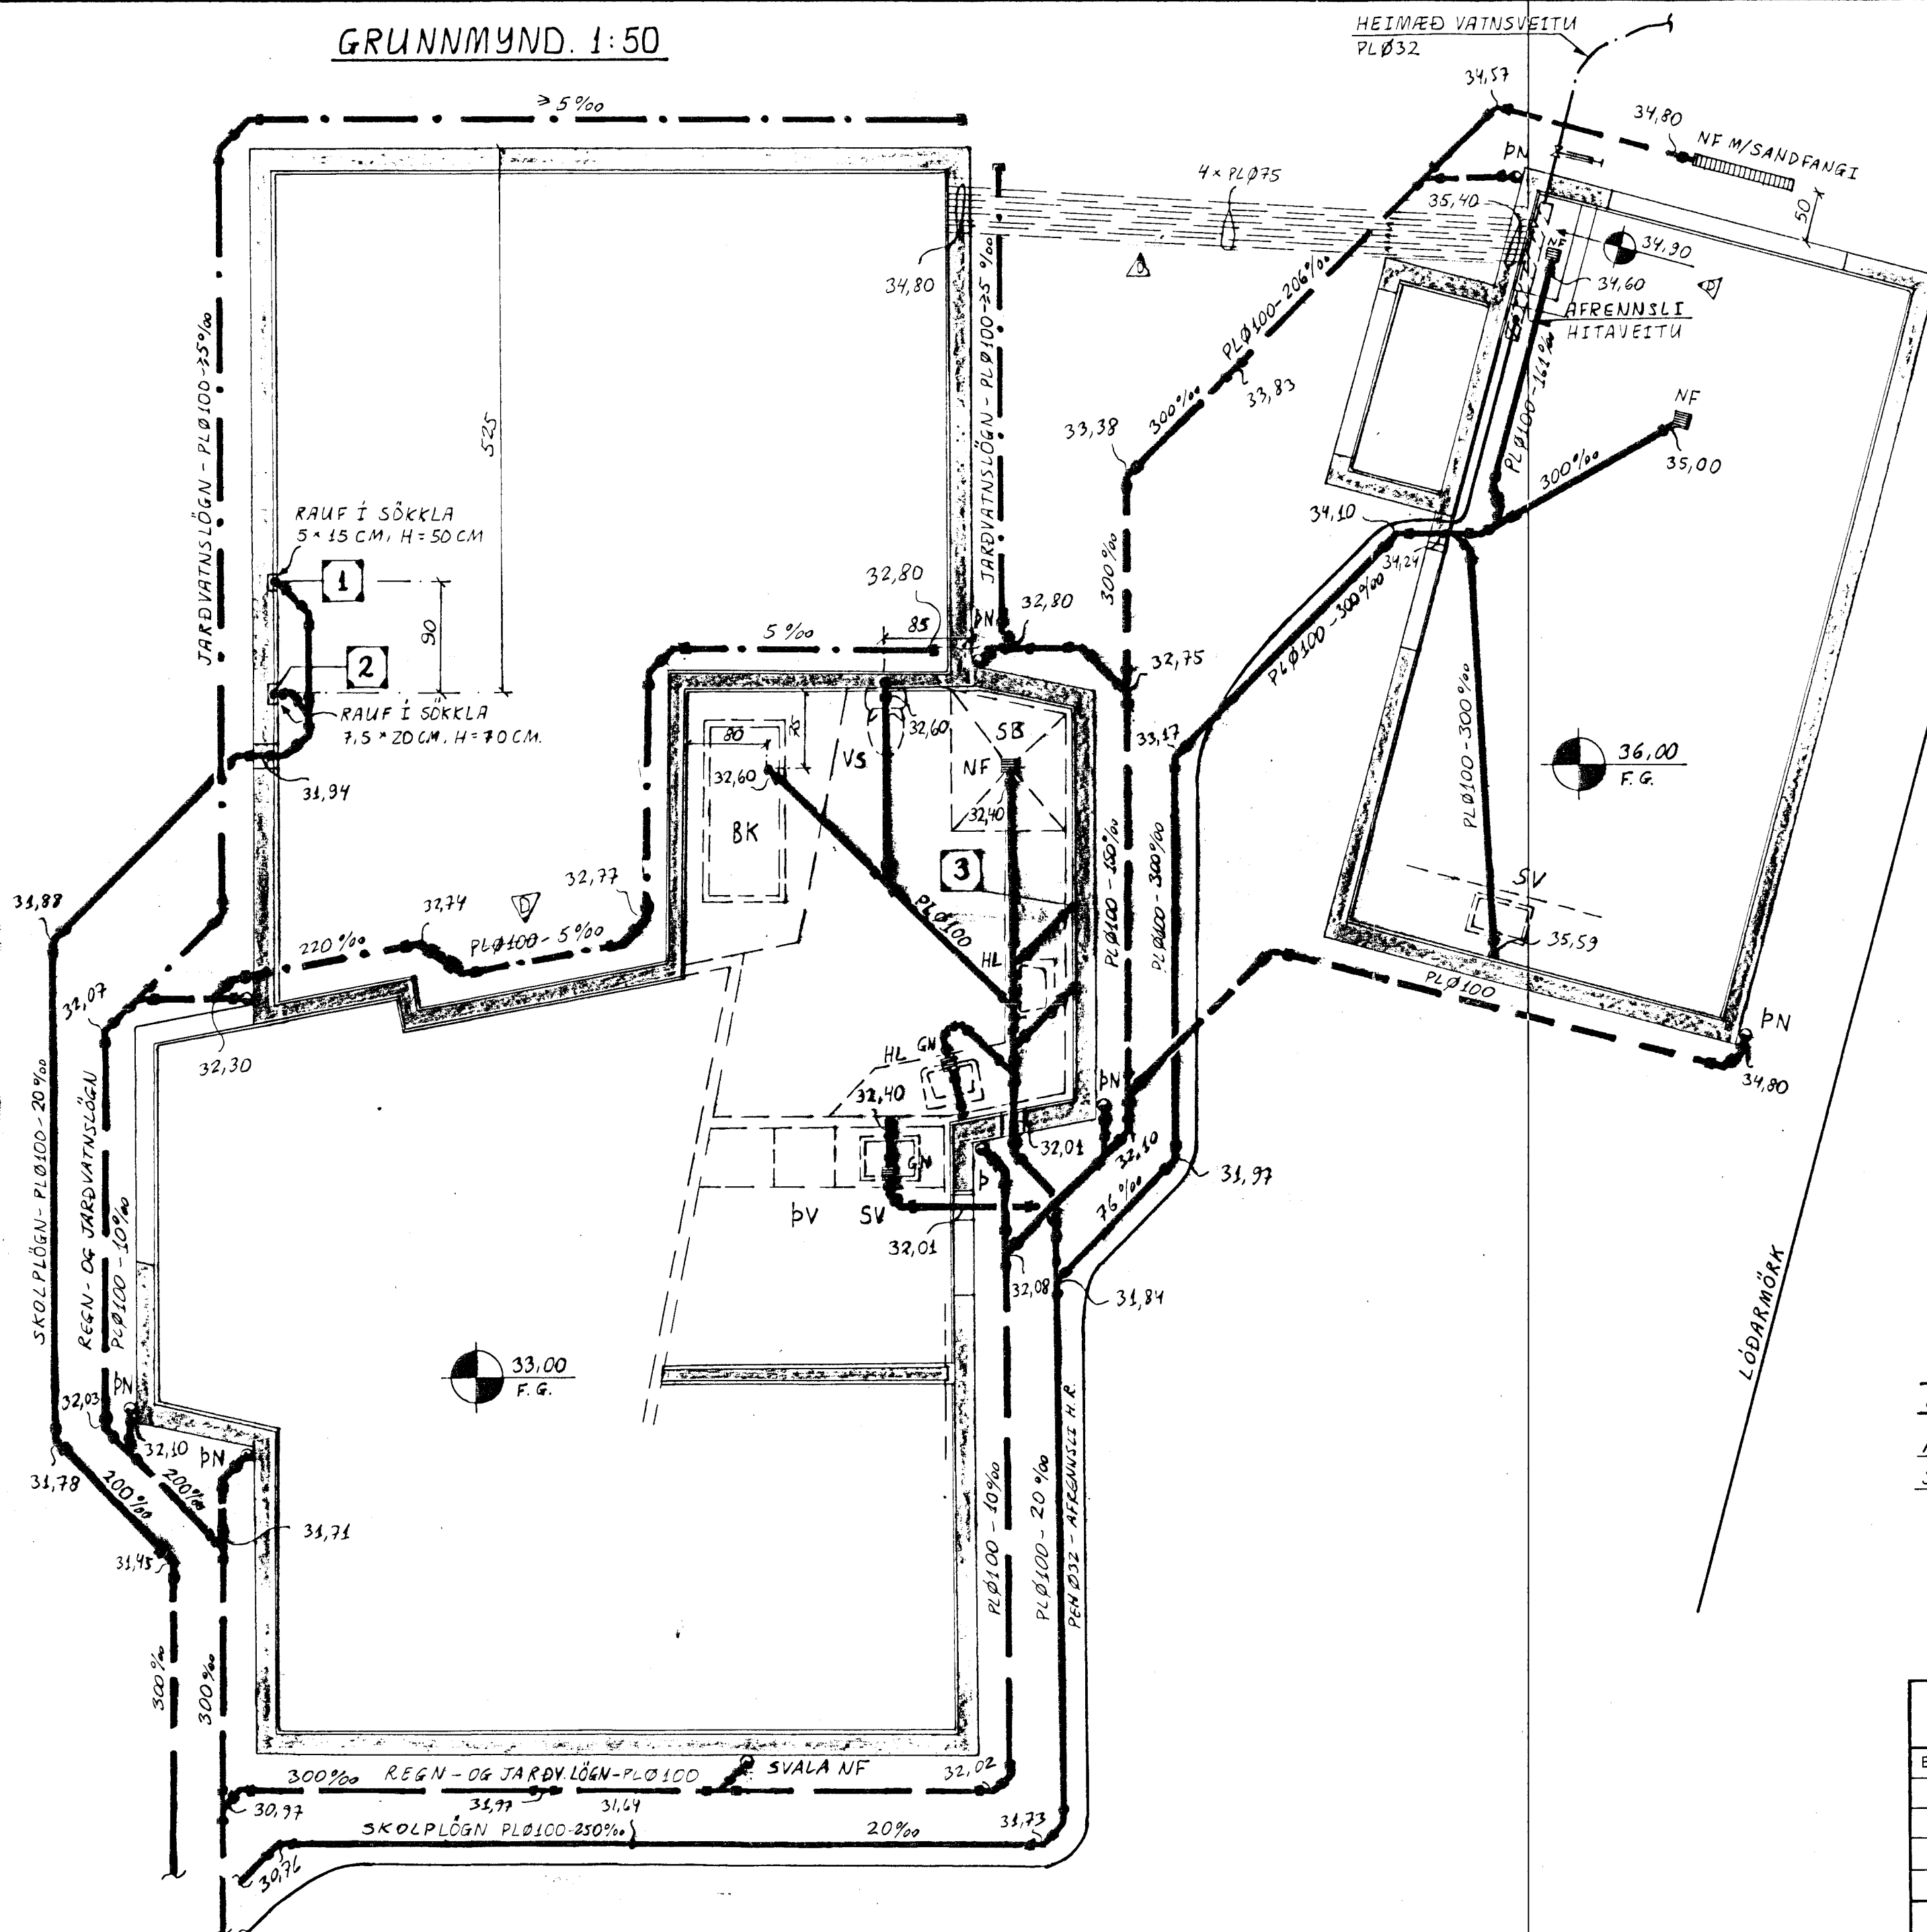

TINGING PAKNIÐURFALLA  
VIÐ REGNVATNSLÖGN. 1:10

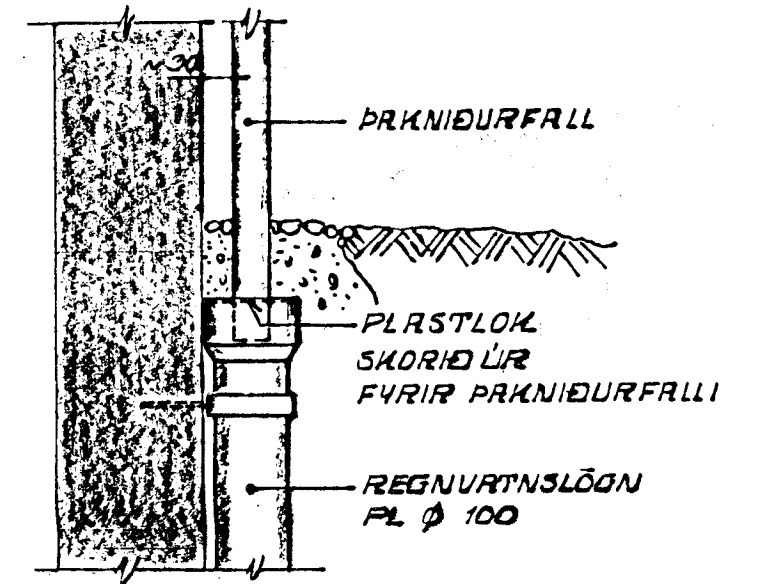


SNIÐ Í DRENLOGN  
1:20

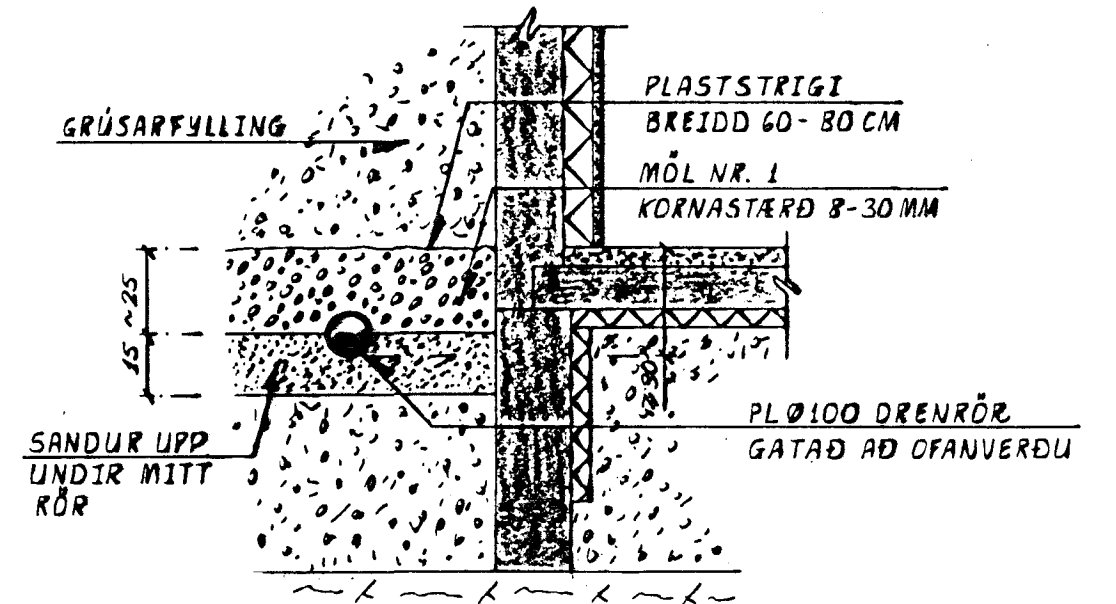

TILVÍSANIR:

AFSTÖÐUMYND..... SJÁ TEIKN. NR. 2-03  
SKÝRINGAR..... " " " " 2-01

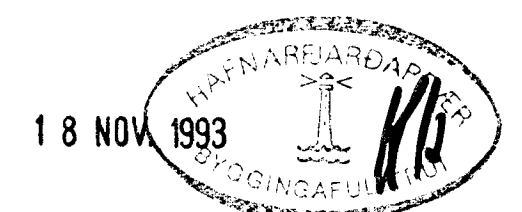

FURUHLÍÐ 16. HAFNARFIRÐI.

BR.	DAG.	BREYTING			FRÁRENNSLISKERFI Í GRUNNI, GRUNNMYND. HEIMÆÐAR VATNS-OG HIT.		
A	24/3 93	SV Í BÍLSKÚR, SVALANF.	JK				
B	27/3 93	GN Í BÍLSKÚR, BÍÐ	JK				
C	17/4 93	REGN- OG JARÐVL. SAMH.Þ.	JK				
D	18/11 93	RÖR FRÁ BÍLSK. DRENLOGN, GRÆFTA	JK				

JÓN KRISTJÁNSSON		REYKJAVÍK, Þ. 20. 3. 1993	KVARDI 1:50, 1:20, 1:10			
TEIKN.	JK	REIKN.	JK	VERK	BL. NR.	BR.
ATH.		SAMP.		8	2-02	D

FRAMHALD, SJÁ TEIKN.  
NR. 2-03.