



PLATA YFIR 1. HÆÐ, GRUNNMYND. 1:50

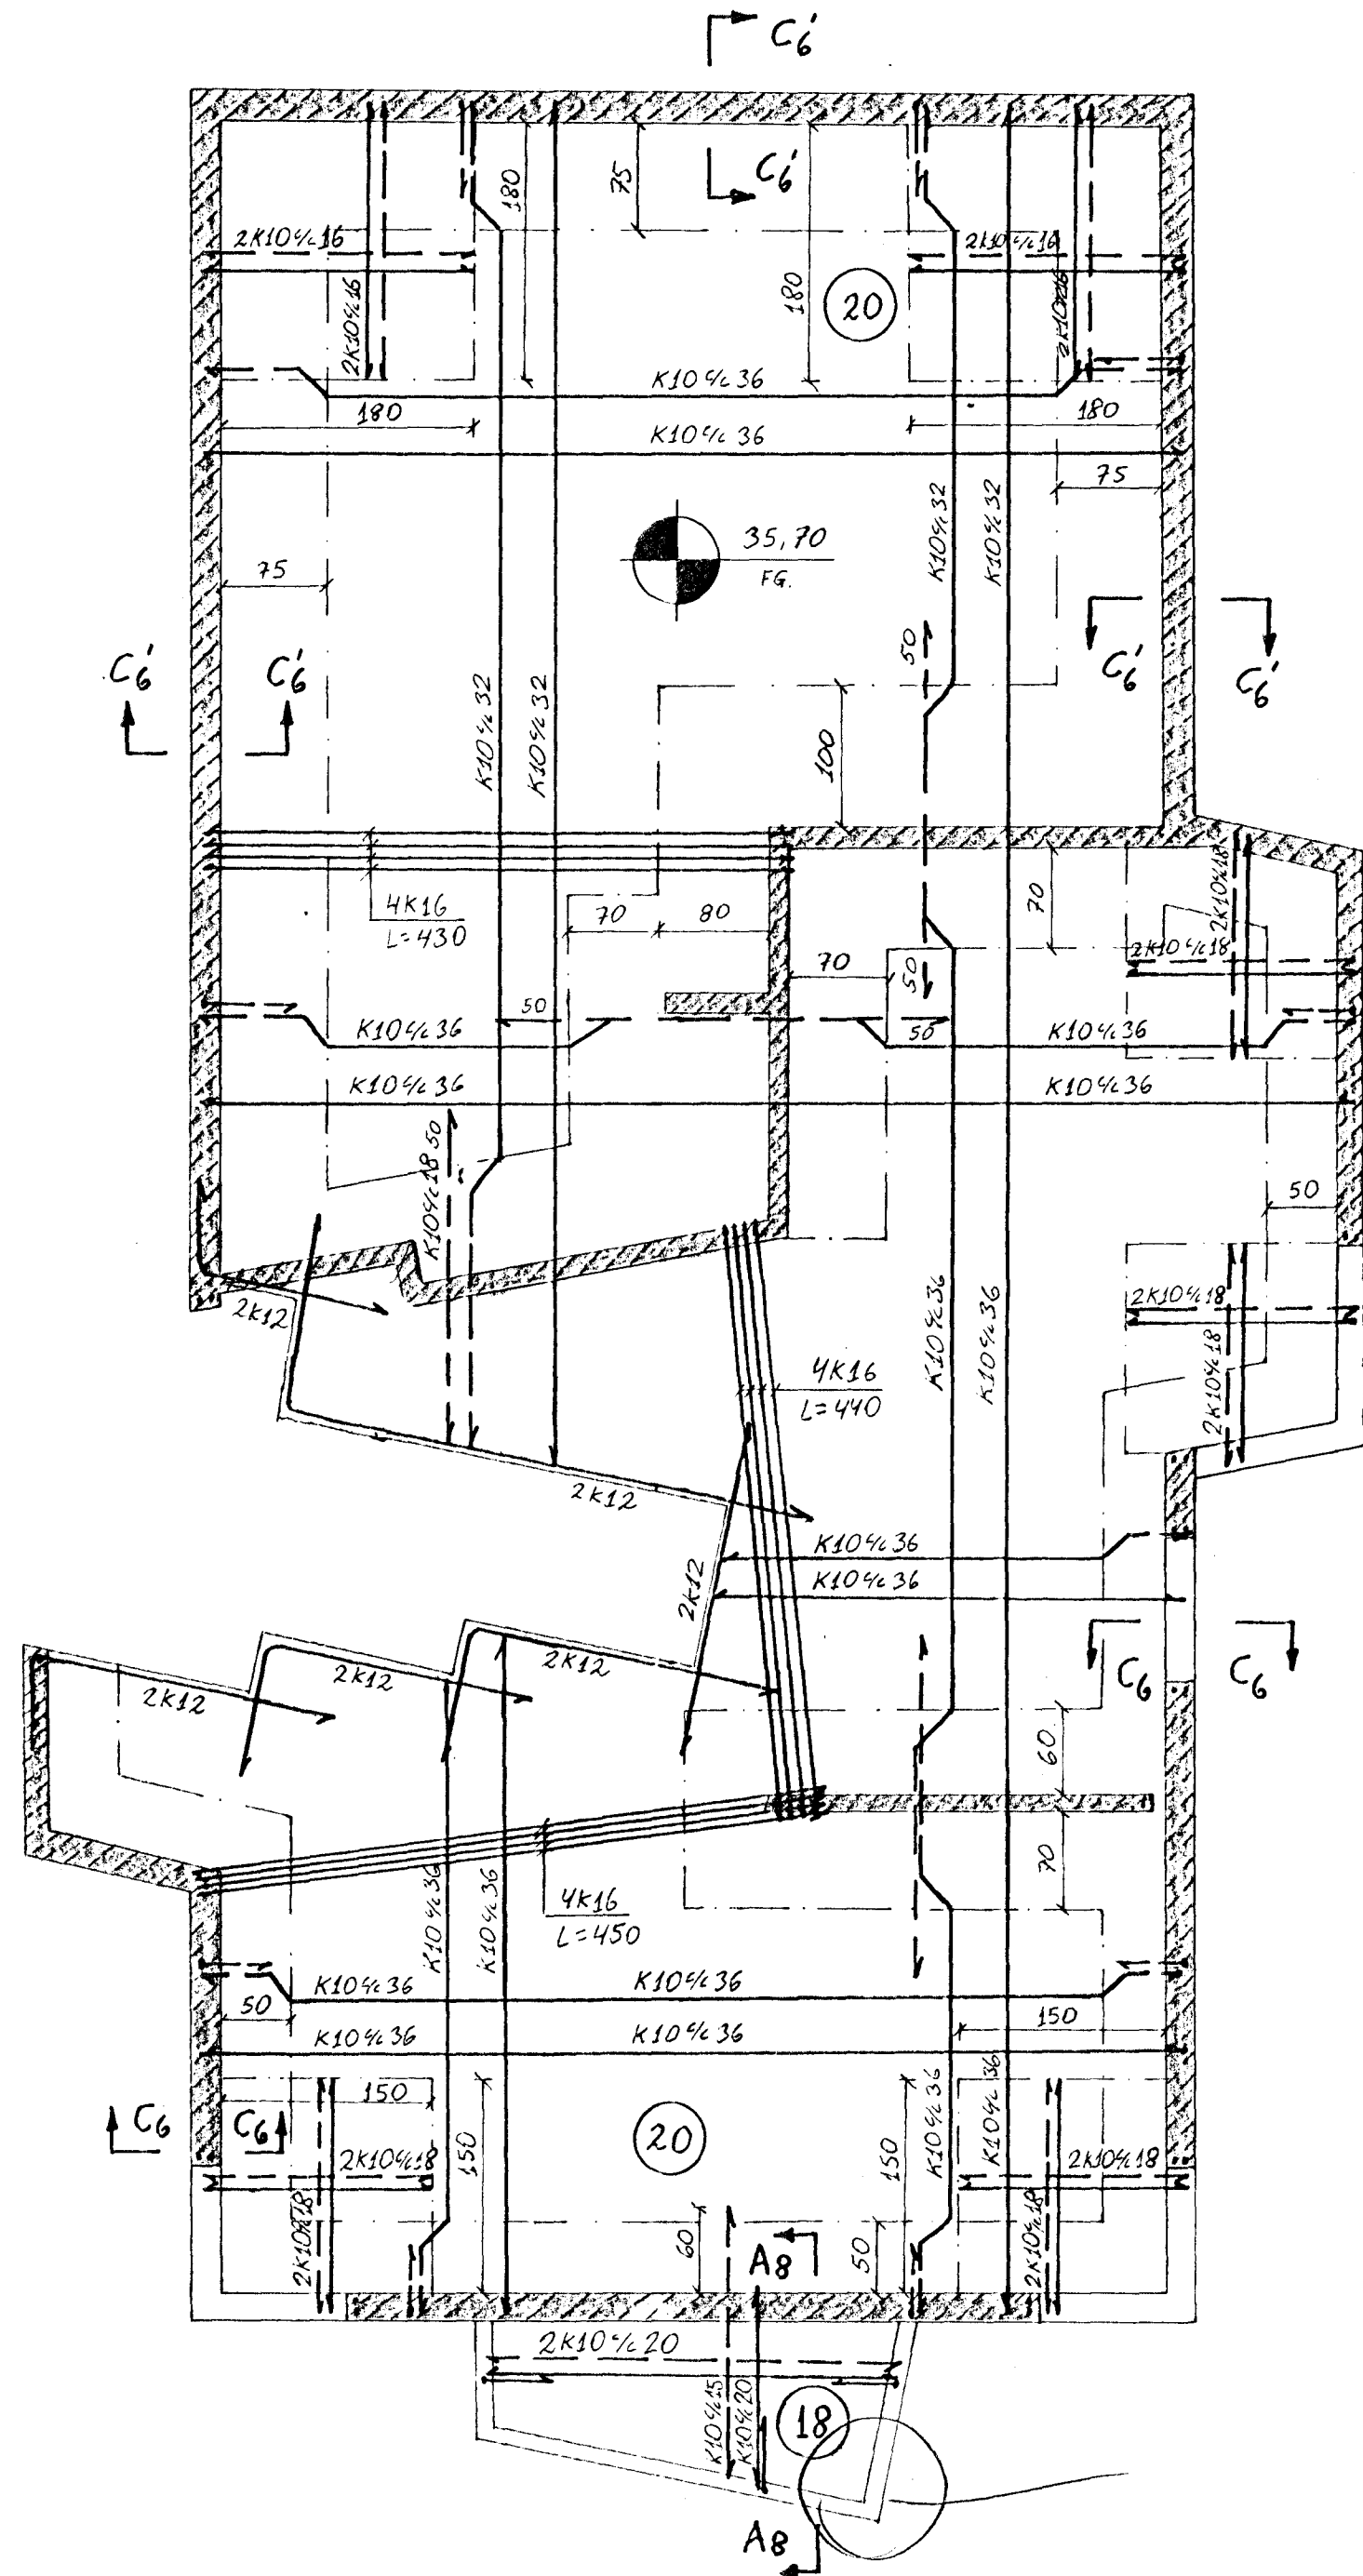

SNIÐ A8-A8. 1:20

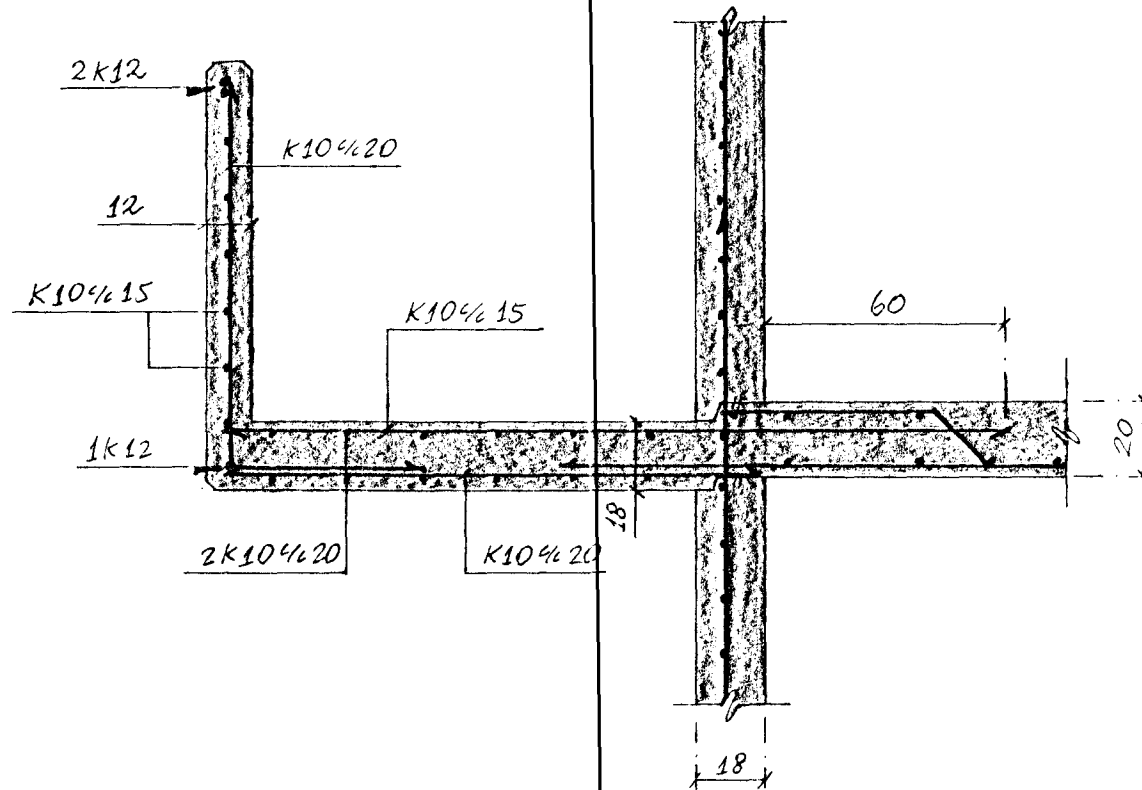


Sampykkt með þeim fyrirvara að
sala verði tekin út af BH-tíkn.

TILVÍSANIR:

SKÝRINGAR SJÁ TEIKN. NR. 2-01

ÁSKILIÐ, ELDRI
TEIKNING ÓGILD

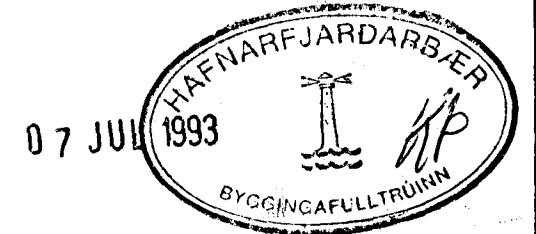

FURUHLÍÐ 16, HAFNARFIRÐI.

BR.	DAG.	BREYTING				PLATA YFIR 1. HÆÐ, GRUNNMYND.
A	7/793	SVALASÚLA BURT/BREYTT V/SJGA				
JÓN KRISTJÁNSSON BYGGINGAVERKFRÆÐINGUR FVFI LINDARBERGI 60-220 HAFNARFIRÐI SÍMI 653696			REYKJAVÍK, Þ. 24. 1993	KVARDI 1:50		
TEIKN.	JK	REIKN.	JK	VERK	BL. NR.	BR.
ATH.	SAMP.			8	1-08	A