
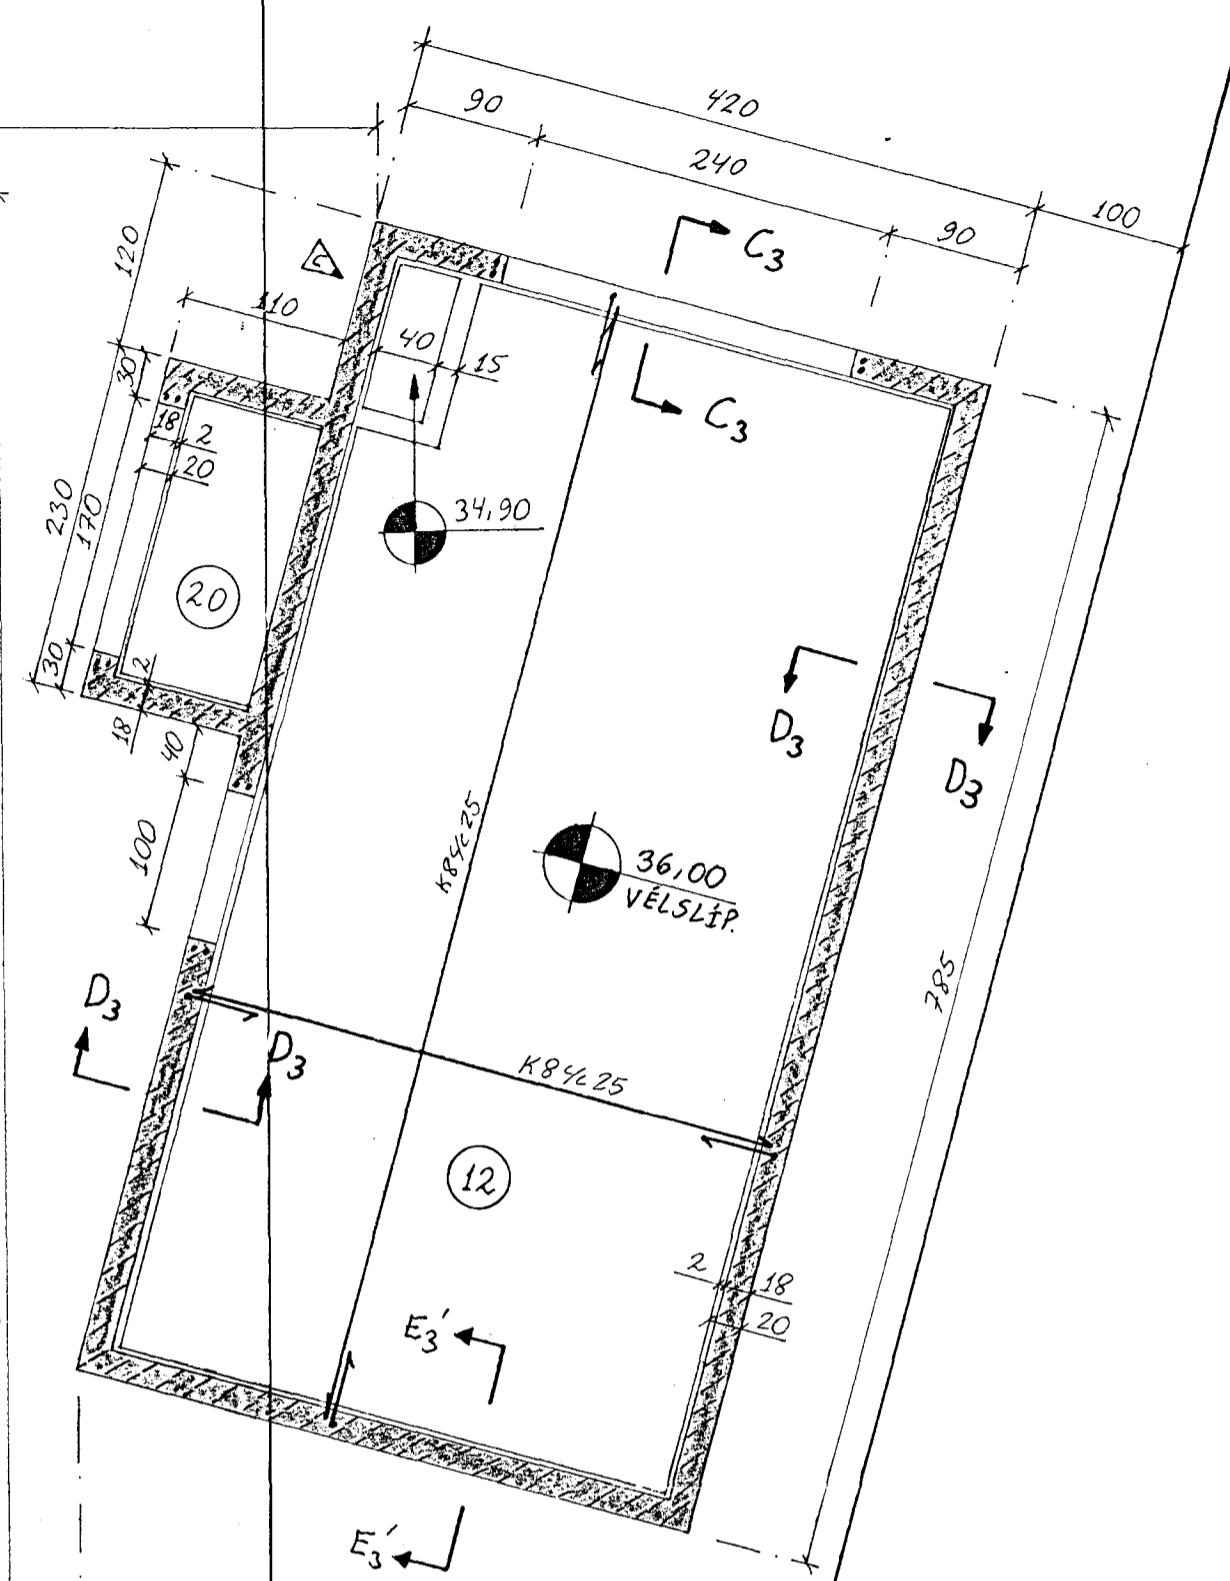


UNDIRSTÖÐUR, GRUNNMYND. 1:50

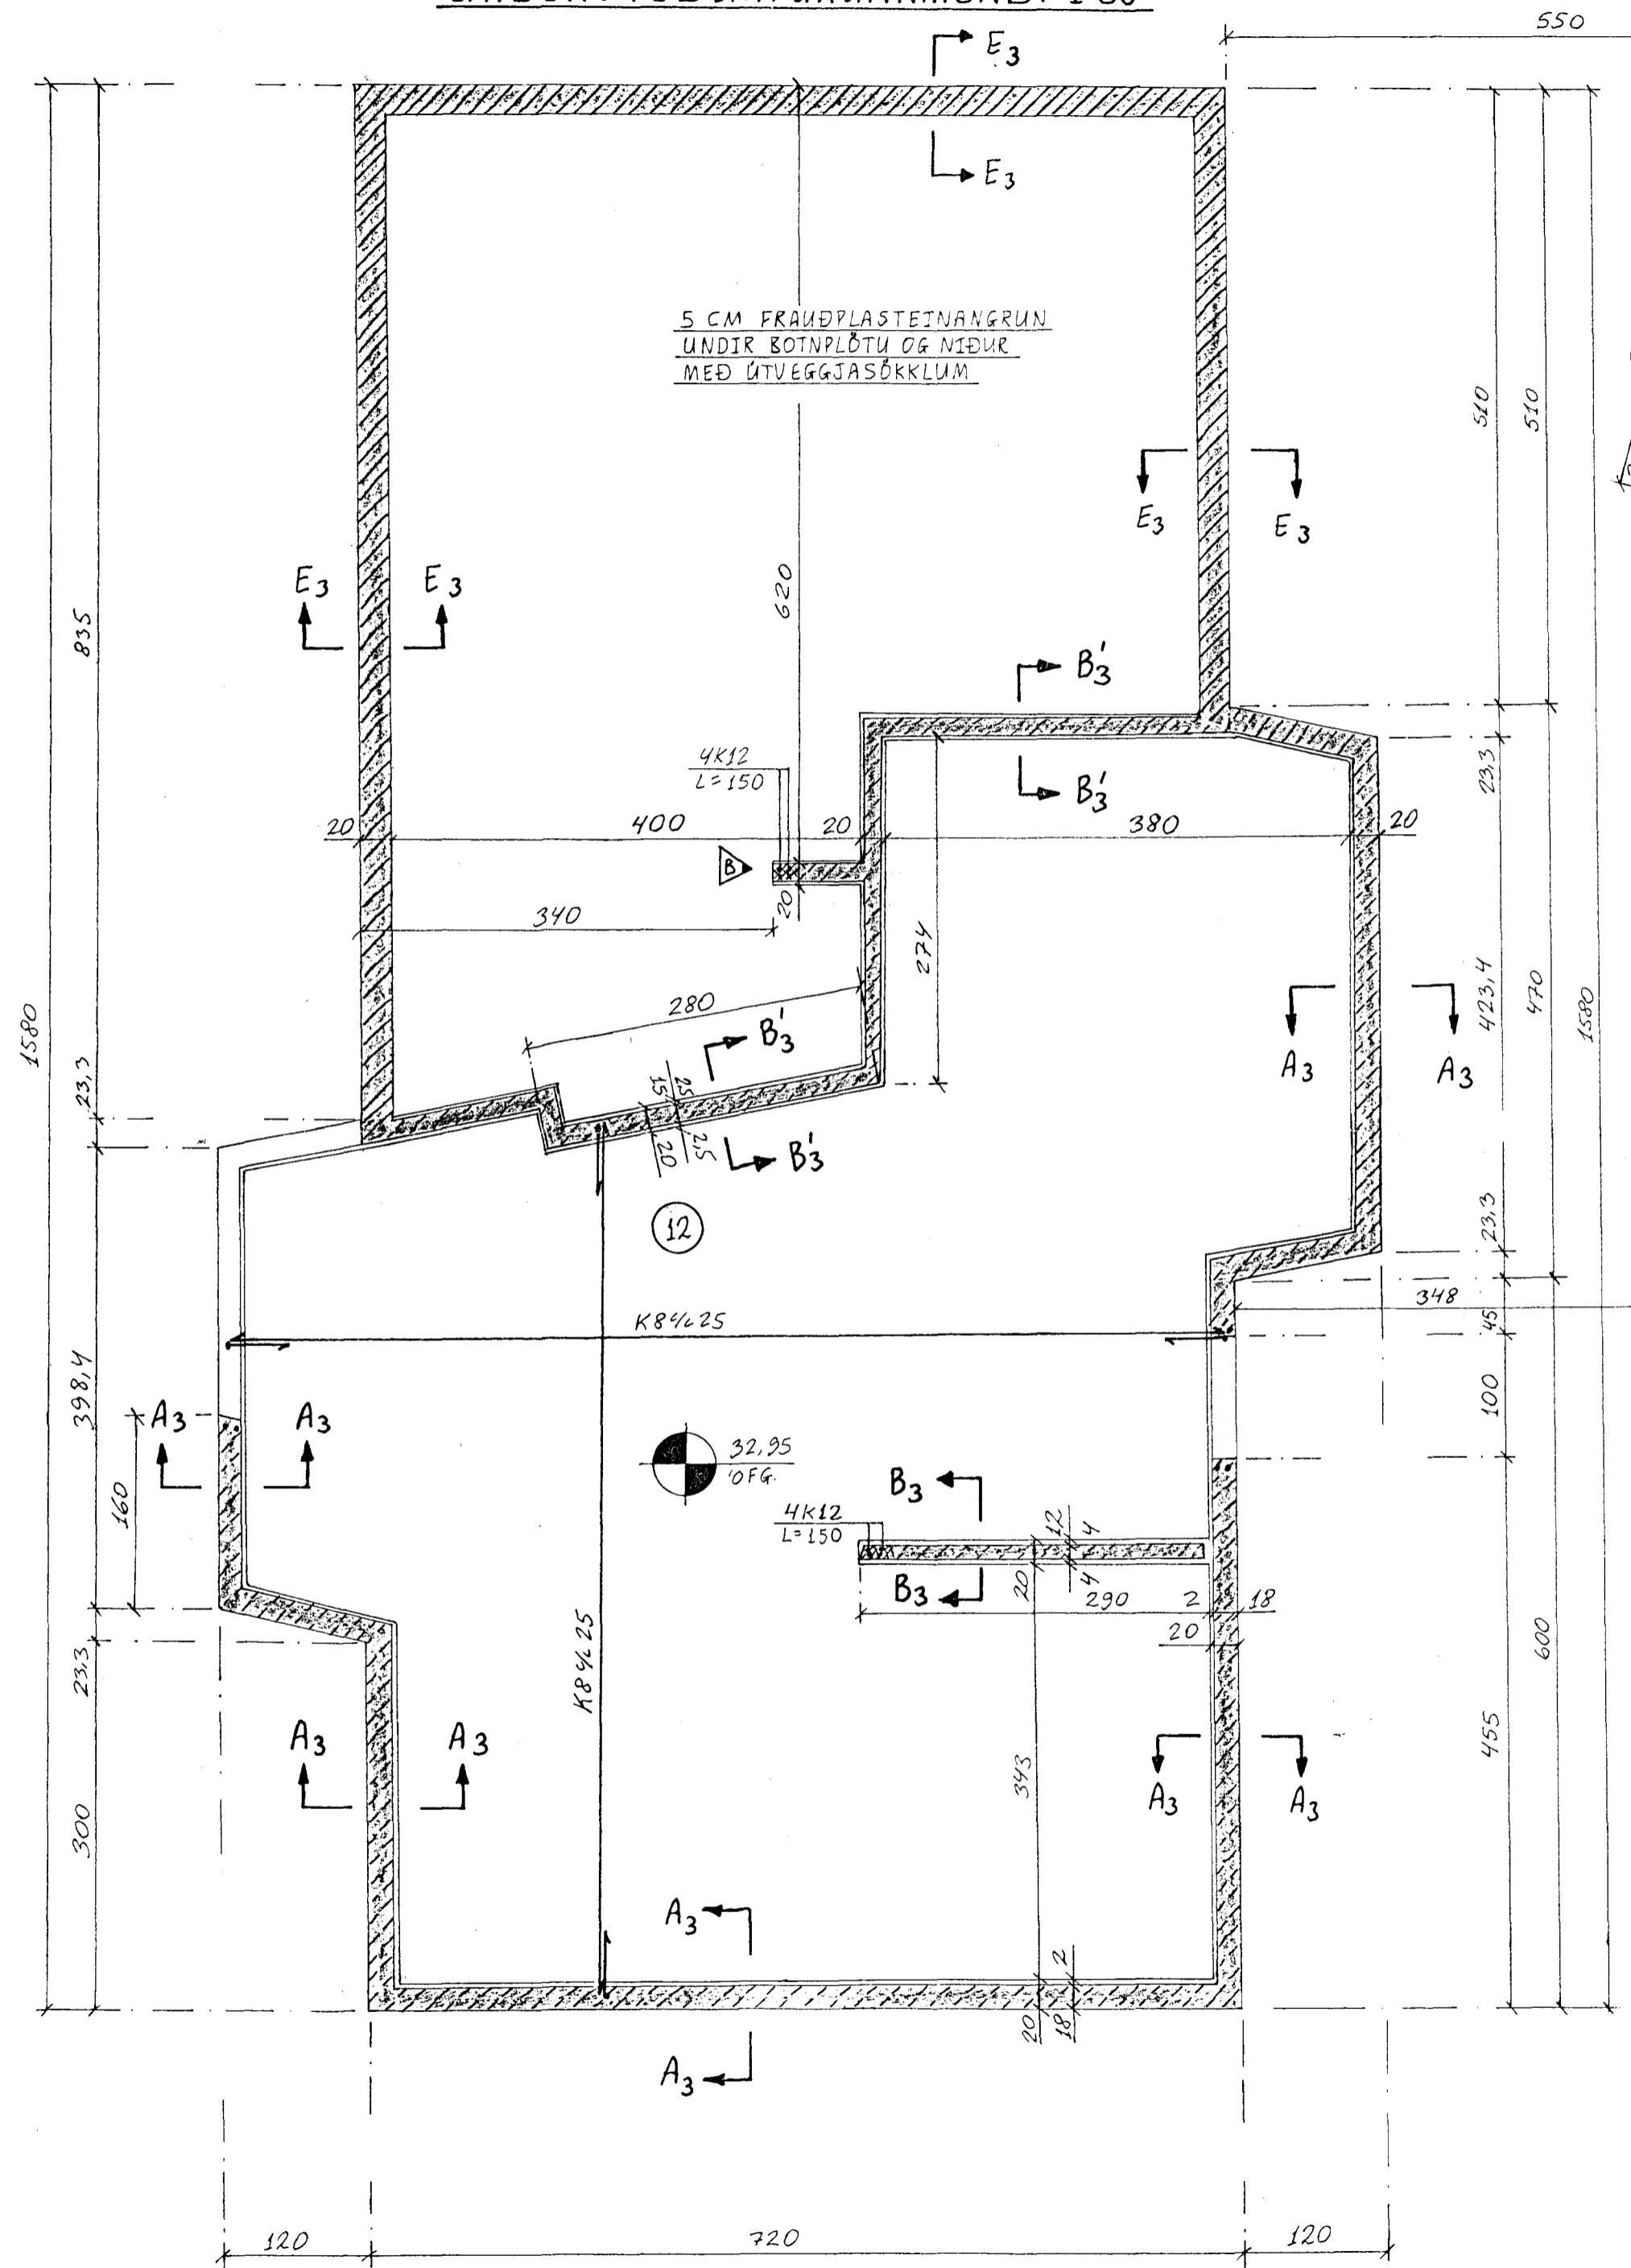


ÞAR SEM GÖT ERU Í SÖKKLA SKAL SETJA 2K12 VIÐ HVERJA HLIÐ GATS. NEÐRI BRÚN SÖKKLA SKAL NÁ A.M.K. 15 CM NIÐUR FYRIR RÖR.

TILVÍSANIR:

SKÝRINGAR..... SJÁ TEIKN. NR. 1-01
GÖT Í SÖKKLA..... 2-02

ÁSKILIÐ, ELDRÍ
TEIKNING ÓGILD

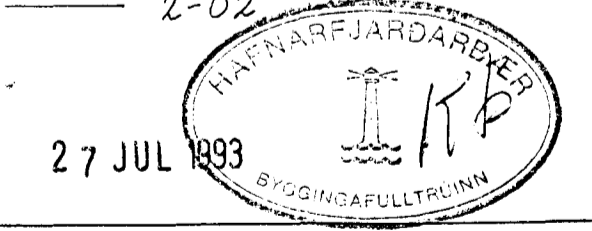

FURUHLÍÐ 16, HAFNARFIRÐI.

BR.	DAG.	BREYTING		UNDIRSTÖÐUR, BOTNPLÖTUR, GRUNNMYND.		
A	27/3/93	SMÍÐ E3-E3.	JK	REYKJAVÍK, Þ. 20.3.1993	KVARDI	1:50
B	31/4/93	UNDIRSTÁÐA	JK	TEIKN.	REIKN.	JK
C	27/4/93	GAHETA I SÍUSKUR FÆRD	JK	ATH.	SAMP.	
				VERK	BL. NR.	BR.
				8	1-02	C

JÓN KRISTJÁNSSON
BYGGINGAVERKFRÆÐINGUR FVFI
LINDARBERGI 60-220 HAFNARFIRÐI
SÍMI 653696