


Samþykkt bann  
 06 SEPT. 1996  
 Byggingatulltrúinn í Hafnarfirði  
 Erlendur Hjálmarsson

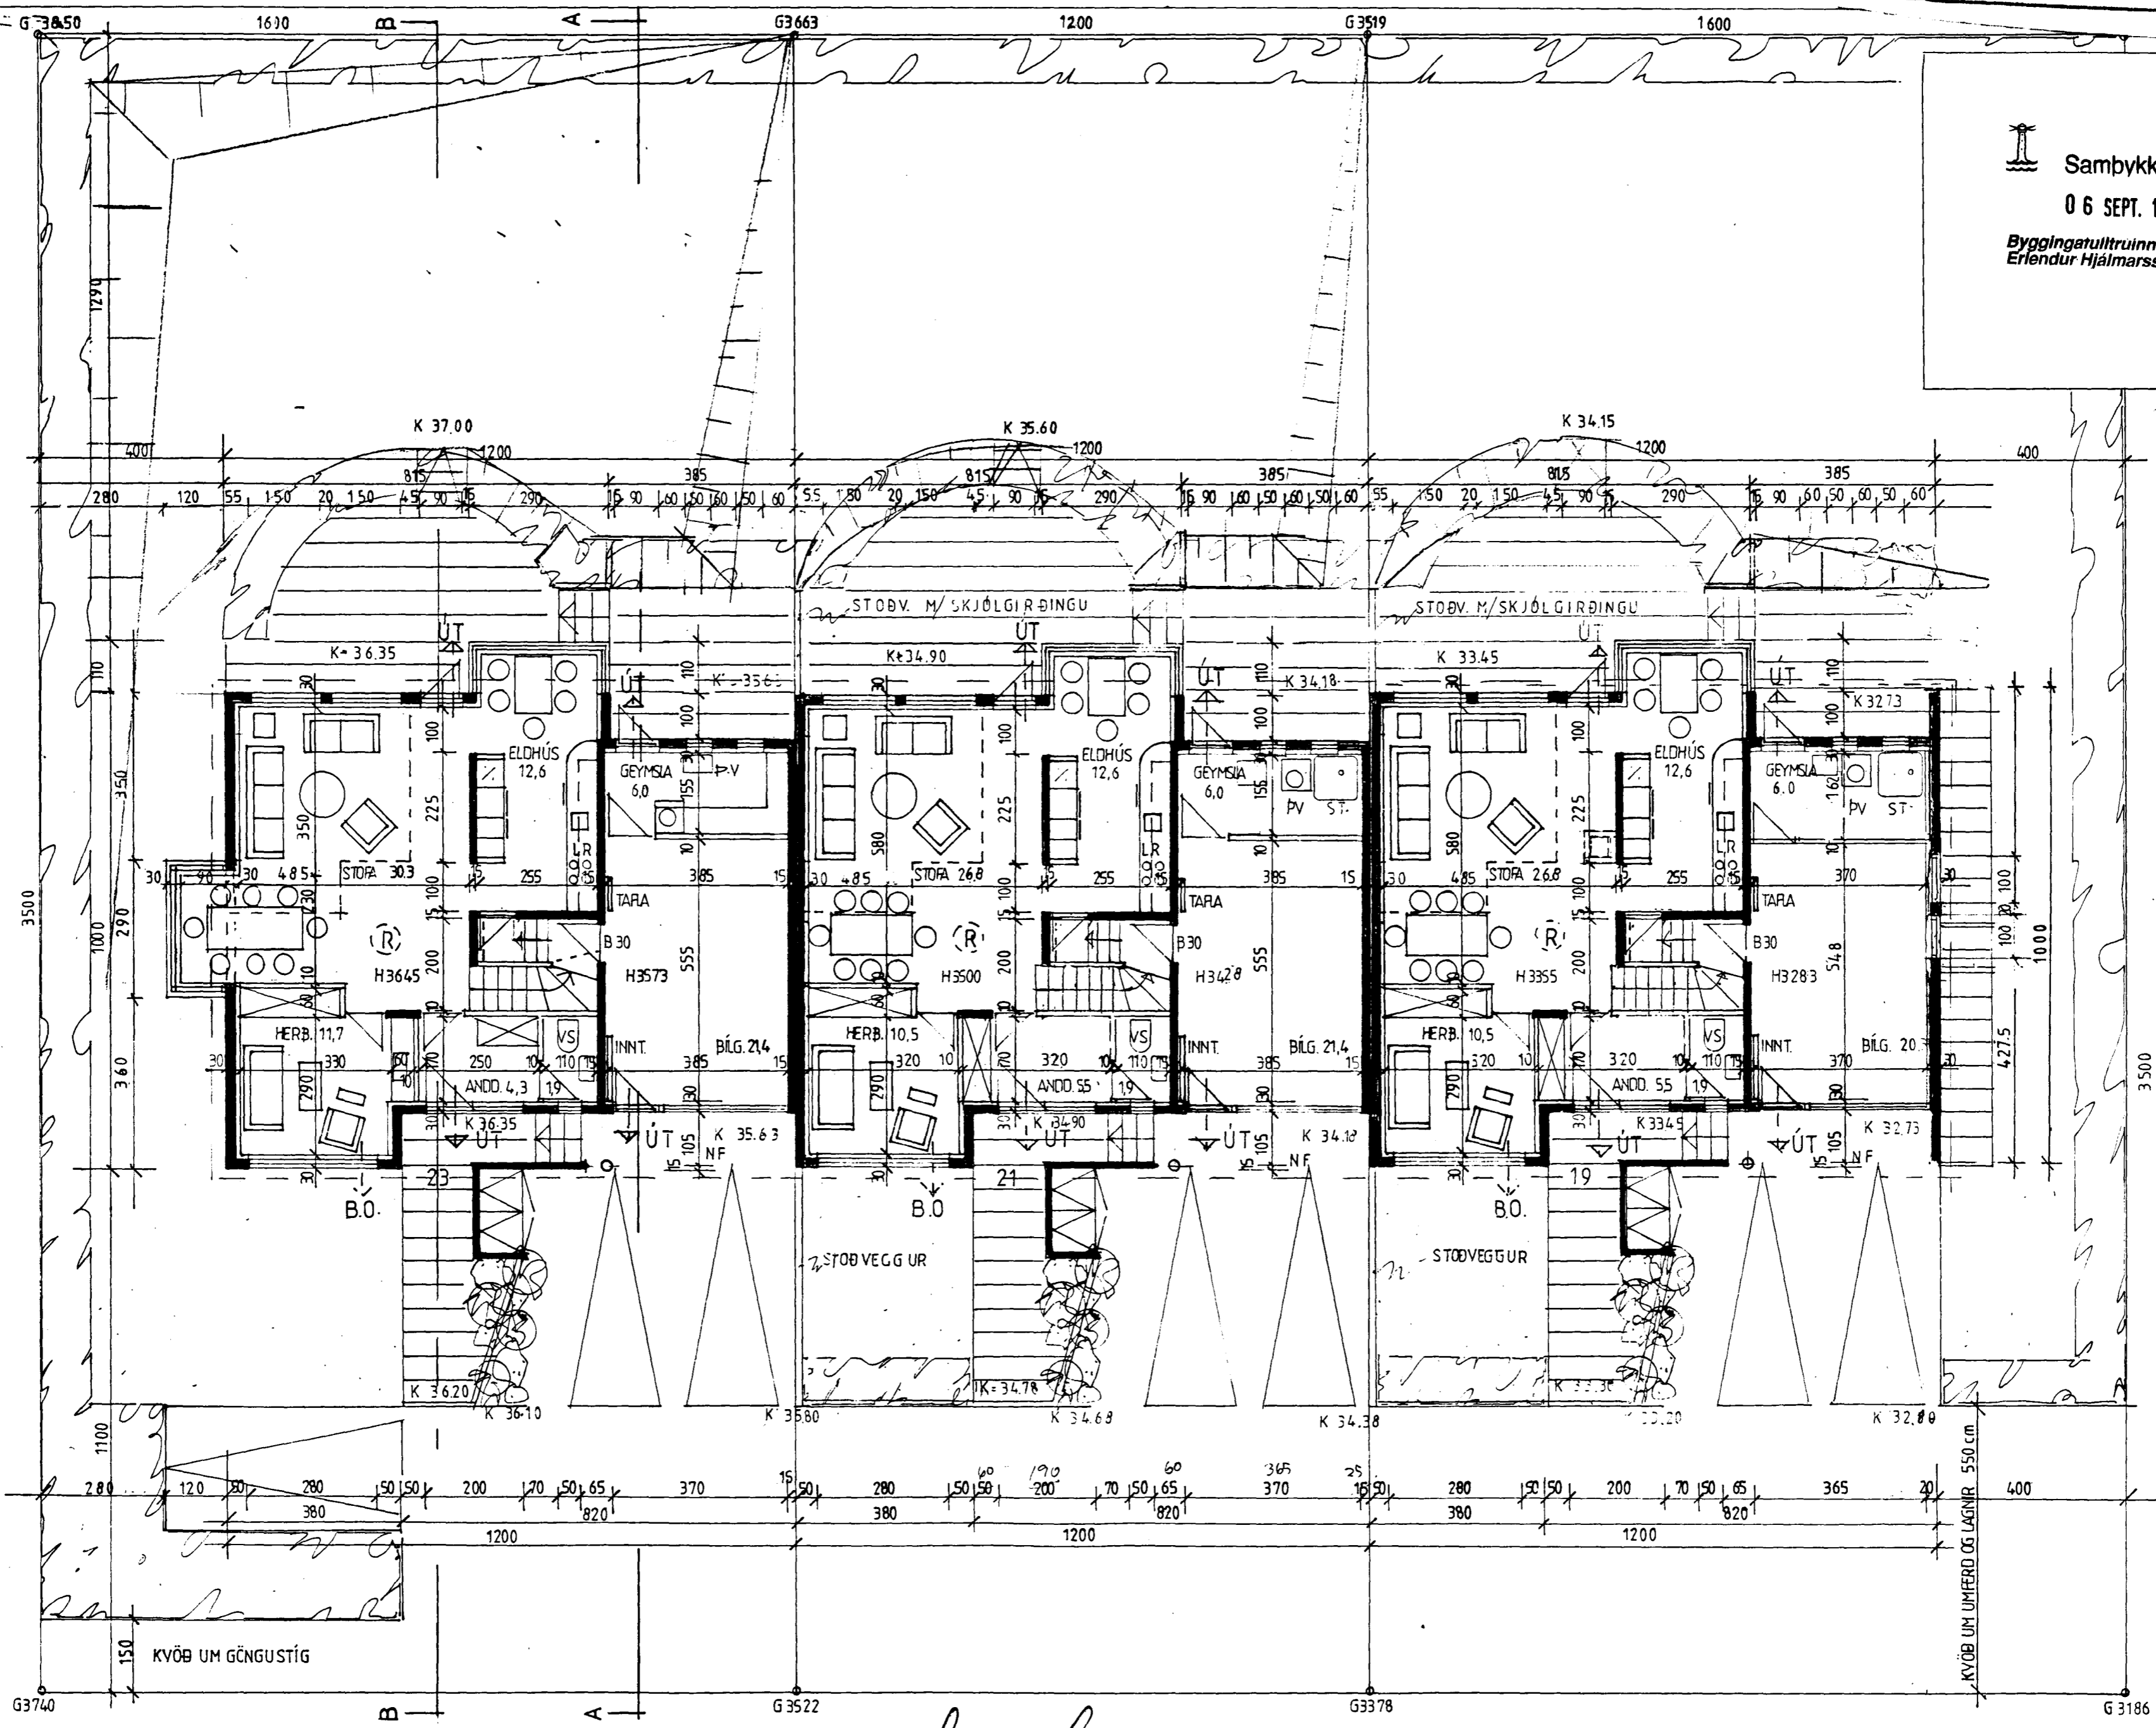

- Breytingar dags. 16-04-96.
1. Þakgluggar á allar bílg.
  2. steyptar loftplötur í bílg. nr 19 og 21.
  3. nýir gluggar á gafi húss nr. 19.
  4. stigum í nr. 19 og 21 breytt.
  5. reykþáfur á hús nr. 19.
  6. fatanerb. inn af svefnherb. í húsi nr. 19.

JL ARKITEKTAR  
 JAKOB ENIL LINDAL ARKITEKT FAI  
 KRISTJAN ASGEIRSSON ARKITEKT FAI  
 HAMRABORG 7  
 200 KÍPAVOGI  
 SÍMAF 564 1137  
 OG 554 5244  
 FAX 564 4433  
 KT:50:193-2409

28-08-96 BREYTT ANDDYRI OG GEYMSLA 19 OG 21  
*[Signature]*

FURUHLIÐ 19 - 23, HAFNARFIRÐI  
 GRUNNMYND NEÐRI HÆÐA  
 KYRDI 1:100  
 28-09-95, 02-11-95, 16-11-95, 16-04-96, 28-08-96