


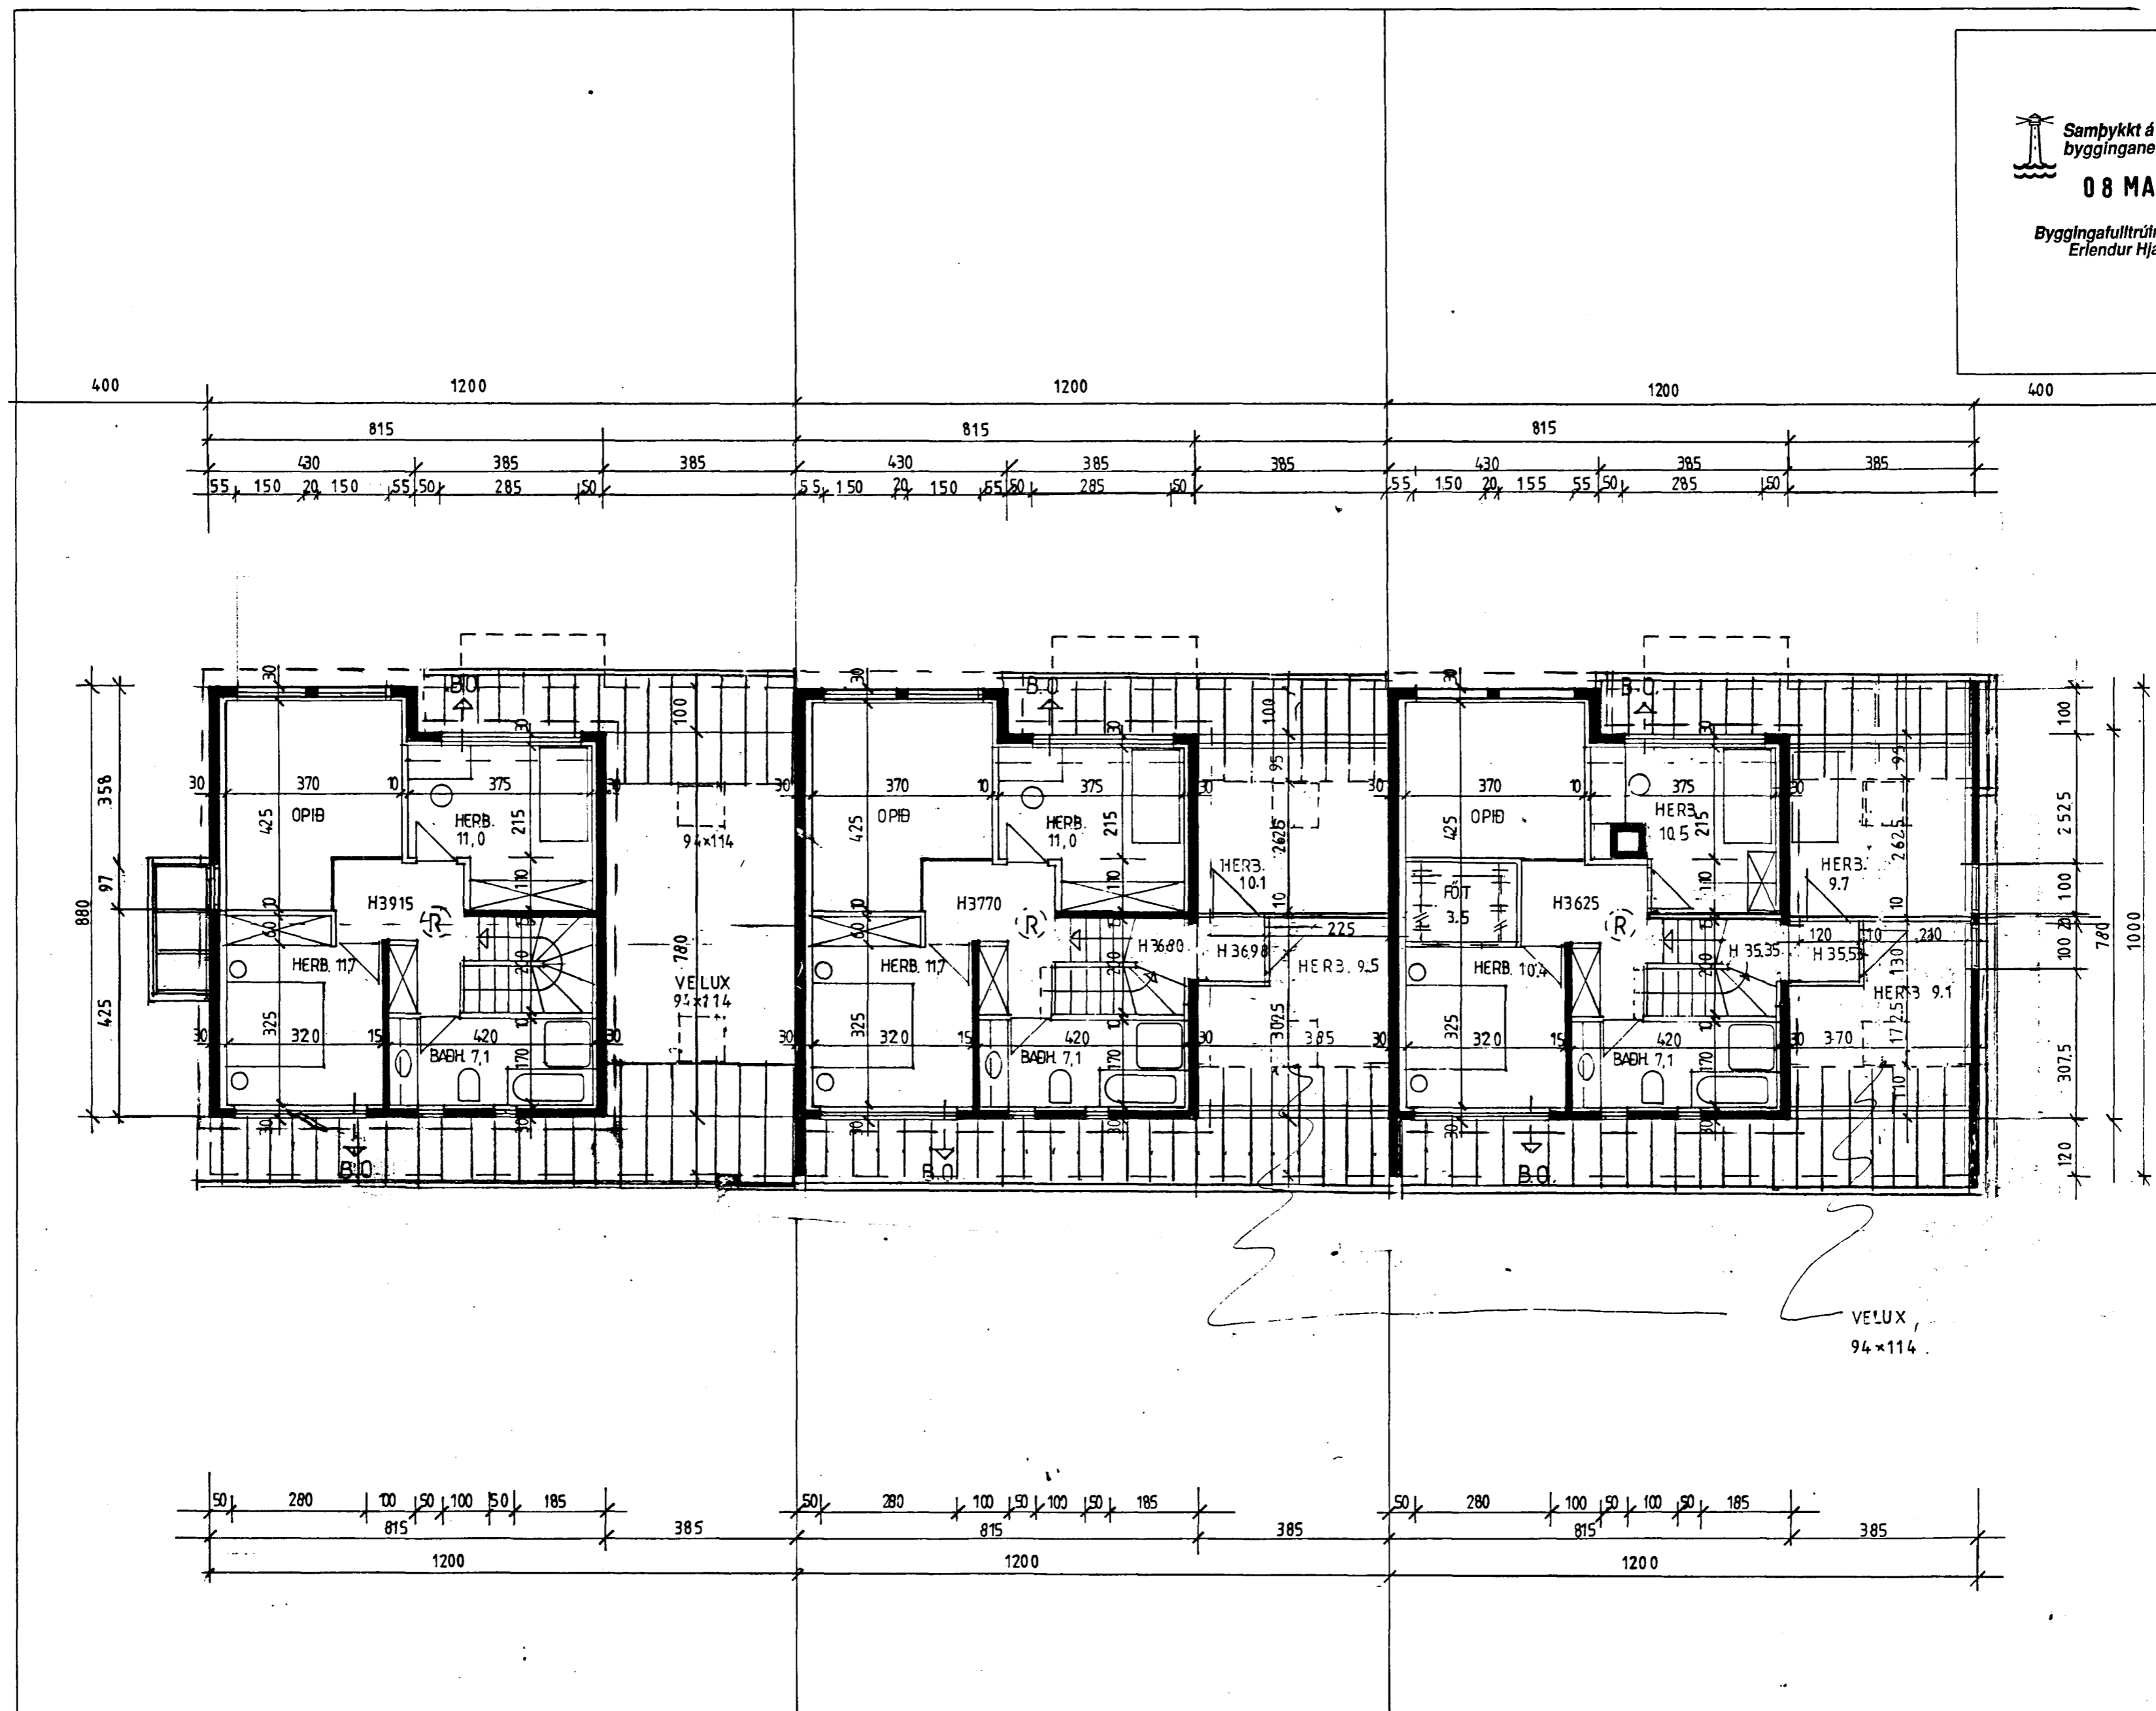

Samþykkt á fundi
bygginganefndar þann
08 MAI 1996

[Handwritten signature]

Byggingafulltrúinn í Hafnarfirði
Erlendur Hjálmarsson



Breytingar dags. 16-04-96.

1. Þakgluggar á allar bílg. (A9)
2. steyptar loftplötur í bílg. nr 19 og 21.
3. nýir gluggar á gafi húss nr. 19.
4. stígum í nr. 19 og 21 breytt.
5. reyksháfur á hús nr. 19.
6. fataherb. inn af svefnherb. í húsi nr. 19.

VELUX
94x114

- (R) REYKSKYNJARÍ
- B.O. ÞJÖRGUNARÖP
- > RÝMINGARLEIÐ

Kristján Ásgeirsson