


Breytingar dags. 16-04-96.

Samþykkt á fundi bygginganefndar þann
08 MAI 1996
Byggingafulfrúinn í Hafnarfirði
Erlendur Hjálmarsson


1. þakgluggar á allar bílg. (B.o.)
2. steyptar loftplötur í bílg. nr 19 og 21.
3. nýir gluggar á gáfl húss nr. 19.
4. stigum í nr. 19 og 21 breytt.
5. reykháfur á hús nr. 19.
6. fataherb. inn af svefnherb. í húsi nr. 19.

ÞJÖRGUNAROP
UM KADAL FELLISTIGA
Í HÚSUM 19 OG 21.

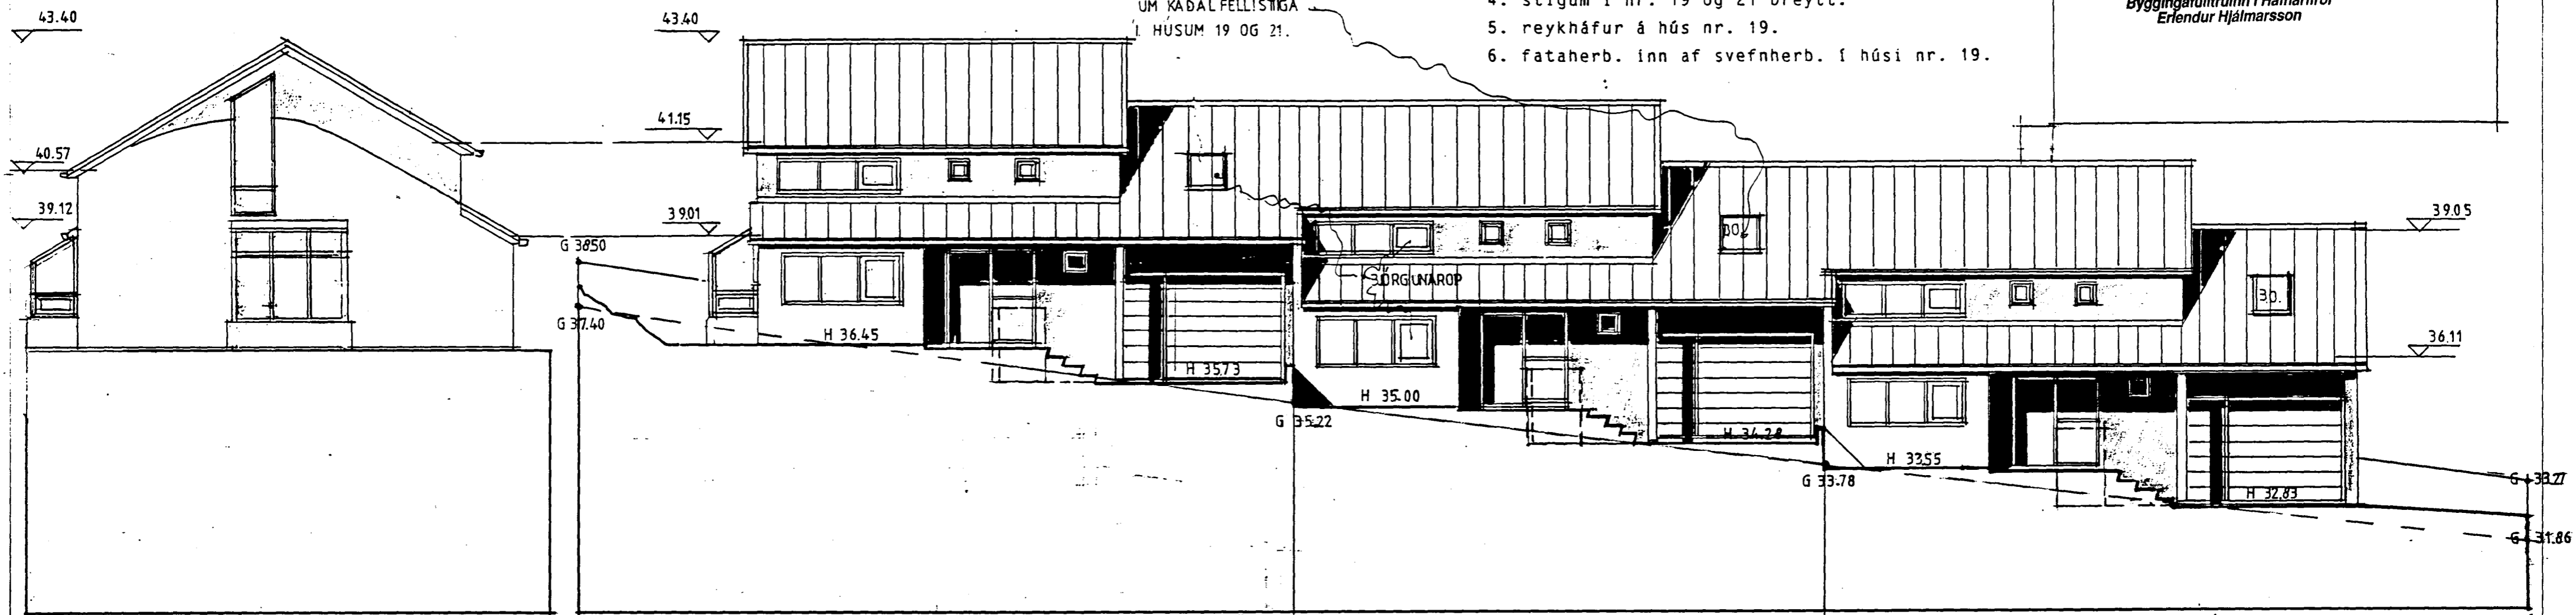

ÚTLIT SUÐUR

ÚTLIT AUSTUR

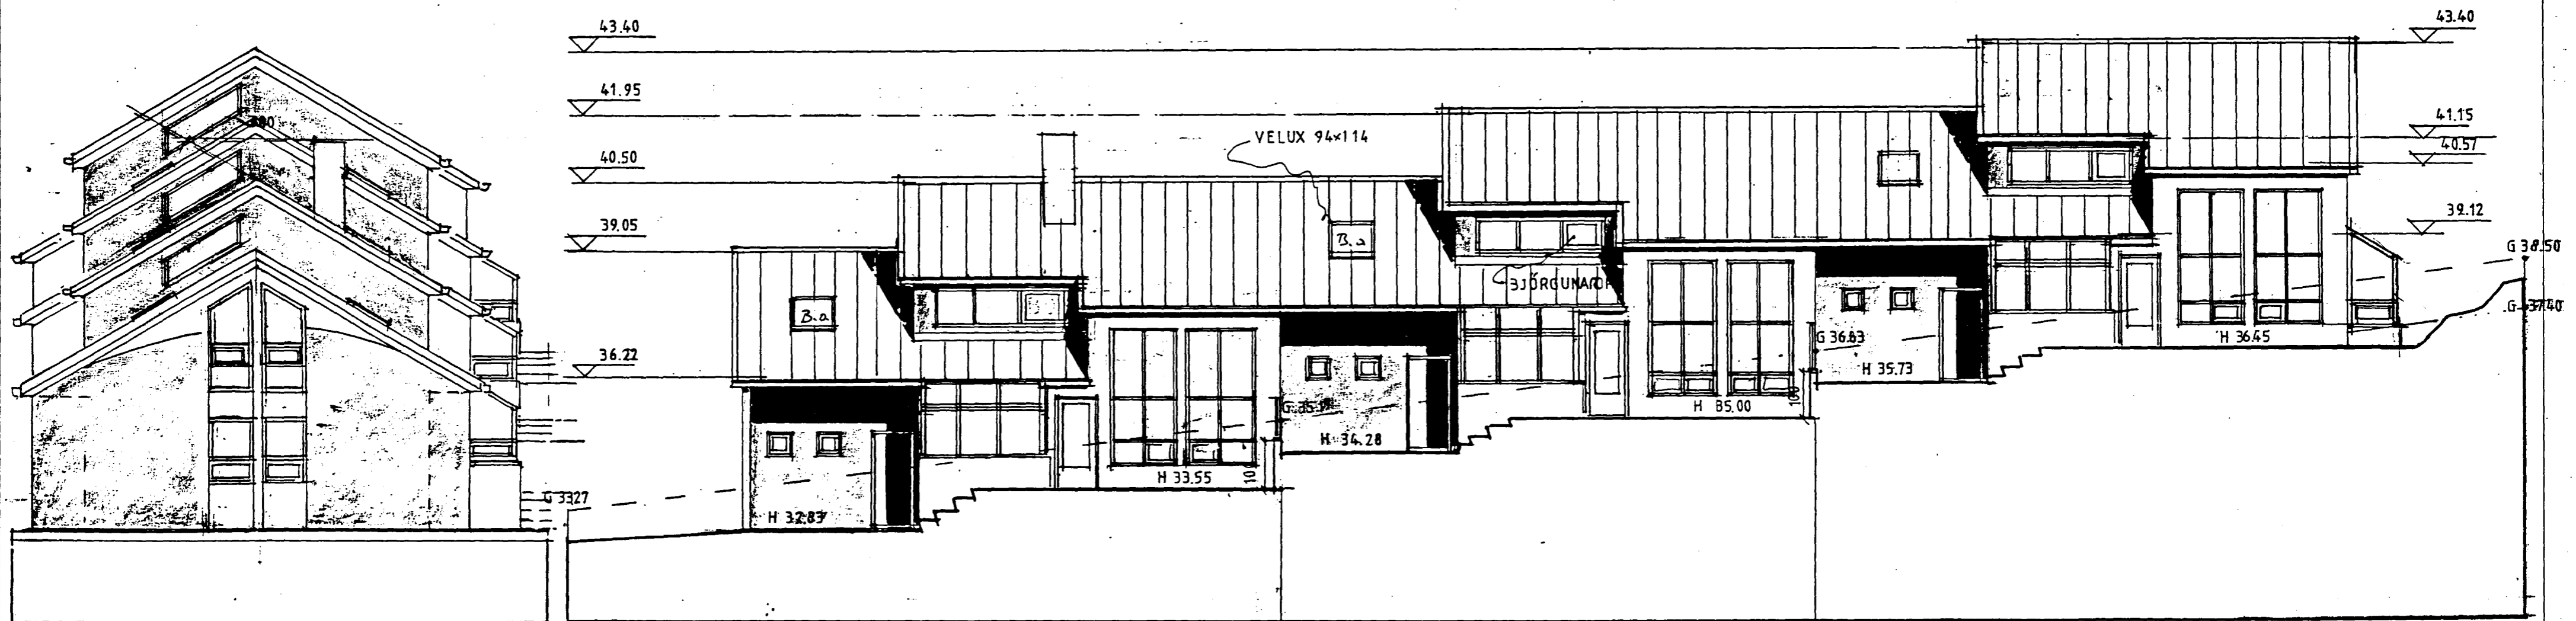

ÚTLIT NORÐUR

ÚTLIT VESTUR