

Furuhlíð 19-23, Hafnarfirði.

Hús nr.	Íbúð m <sup>2</sup>	Bílsk.m <sup>2</sup>	Samt.m <sup>2</sup>	Samt.m <sup>3</sup>	Lóð m <sup>2</sup>
19	157.1	30.0	187.1	586.0	560.0
21	154.7	30.0	184.7	586.0	420.0
23	135.5	30.0	166.0	594.4	560.0

Lýsing


Húsin eru staðsteypt með 18 cm útveggi, járnbundin og einangruð að innan með 4"plasti. Þak er klætt innbrenndu stáli og gluggar eru trégluggar. Húsið múrast að utan, litir og áferð eru skv. vali arkitekta.



Samþykkt á fundi byggingarnefndar þann

08 MAÍ 1996

Byggingatulltrúinn í Hafnarfirði  
Erlendur Hjálmarsson

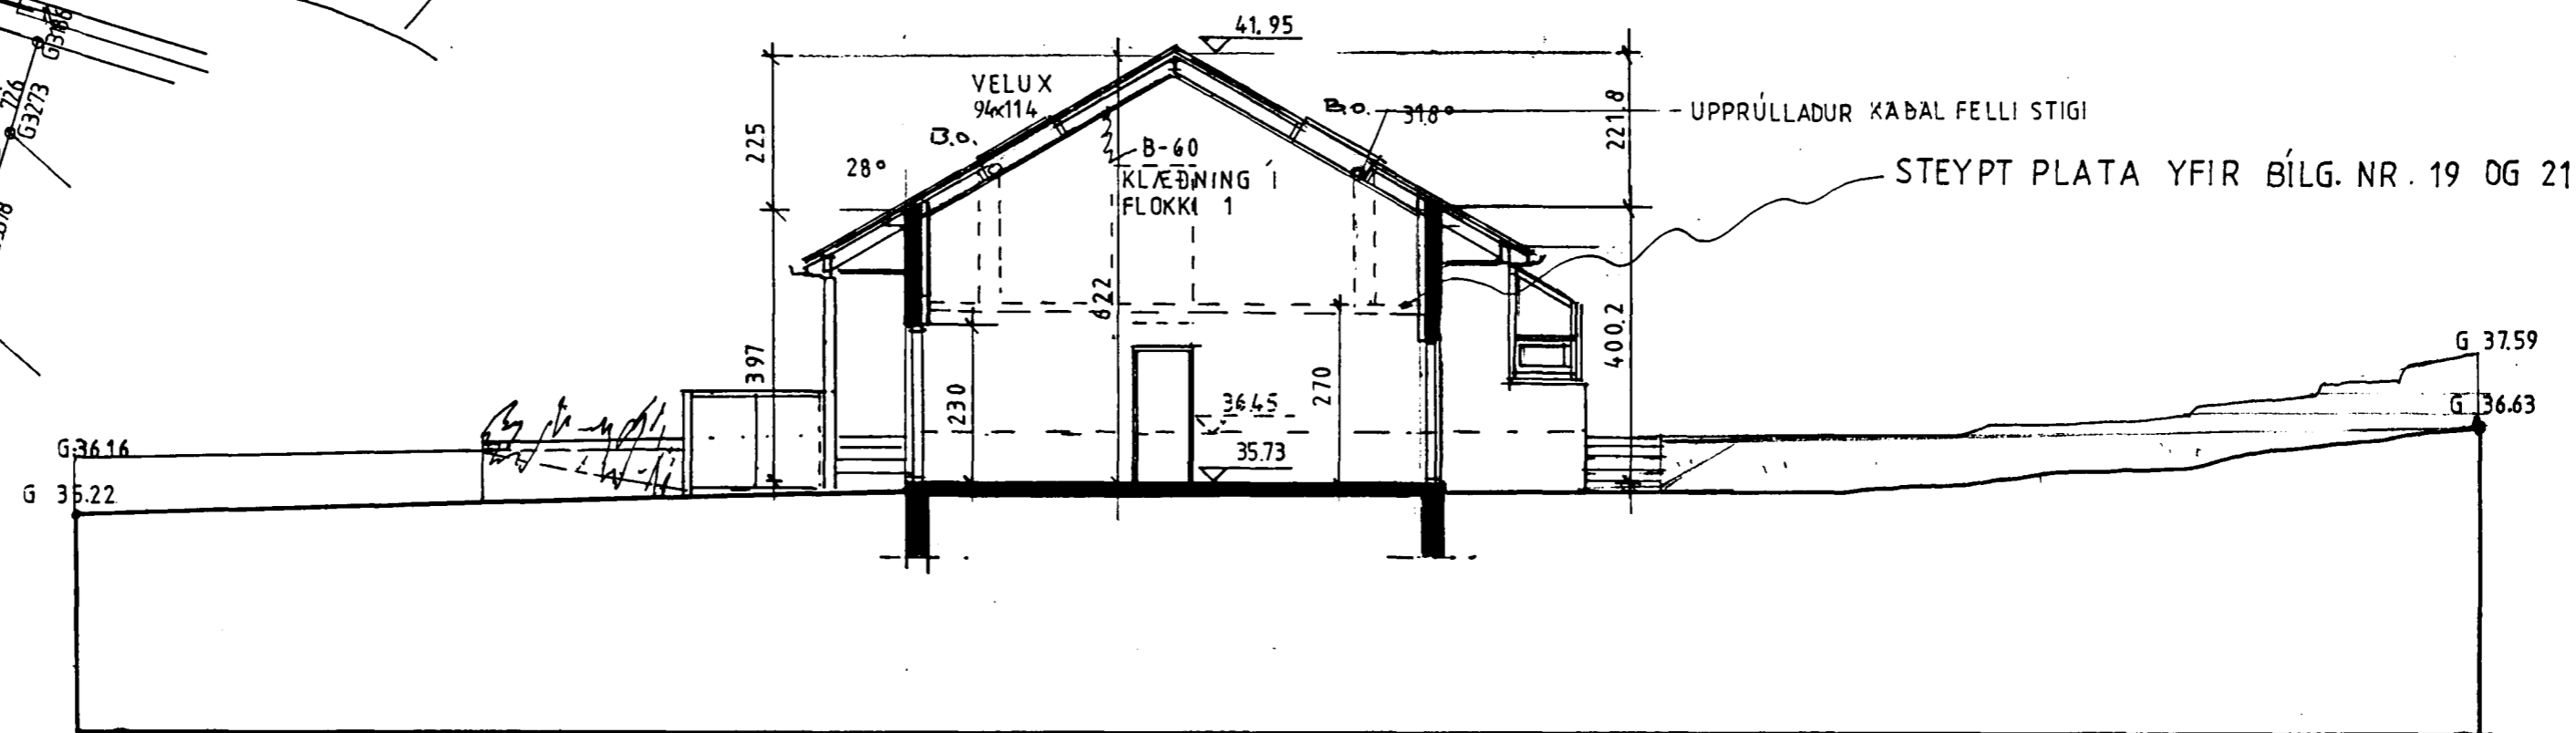


SNIÐ A-A

AFSTÖÐUMYND 1:500

Breytingar dags. 16-04-96.

1. Þakgluggar á allar bílg. (B.O.)
2. steypar loftplötur í bílg. nr 19 og 21.
3. nýir gluggar á gafi húss nr. 19.
4. stigum í nr. 19 og 21 breytt.
5. reykháfur á hús nr. 19.
6. fataherb. inn af svefnherb. í húsi nr. 19.

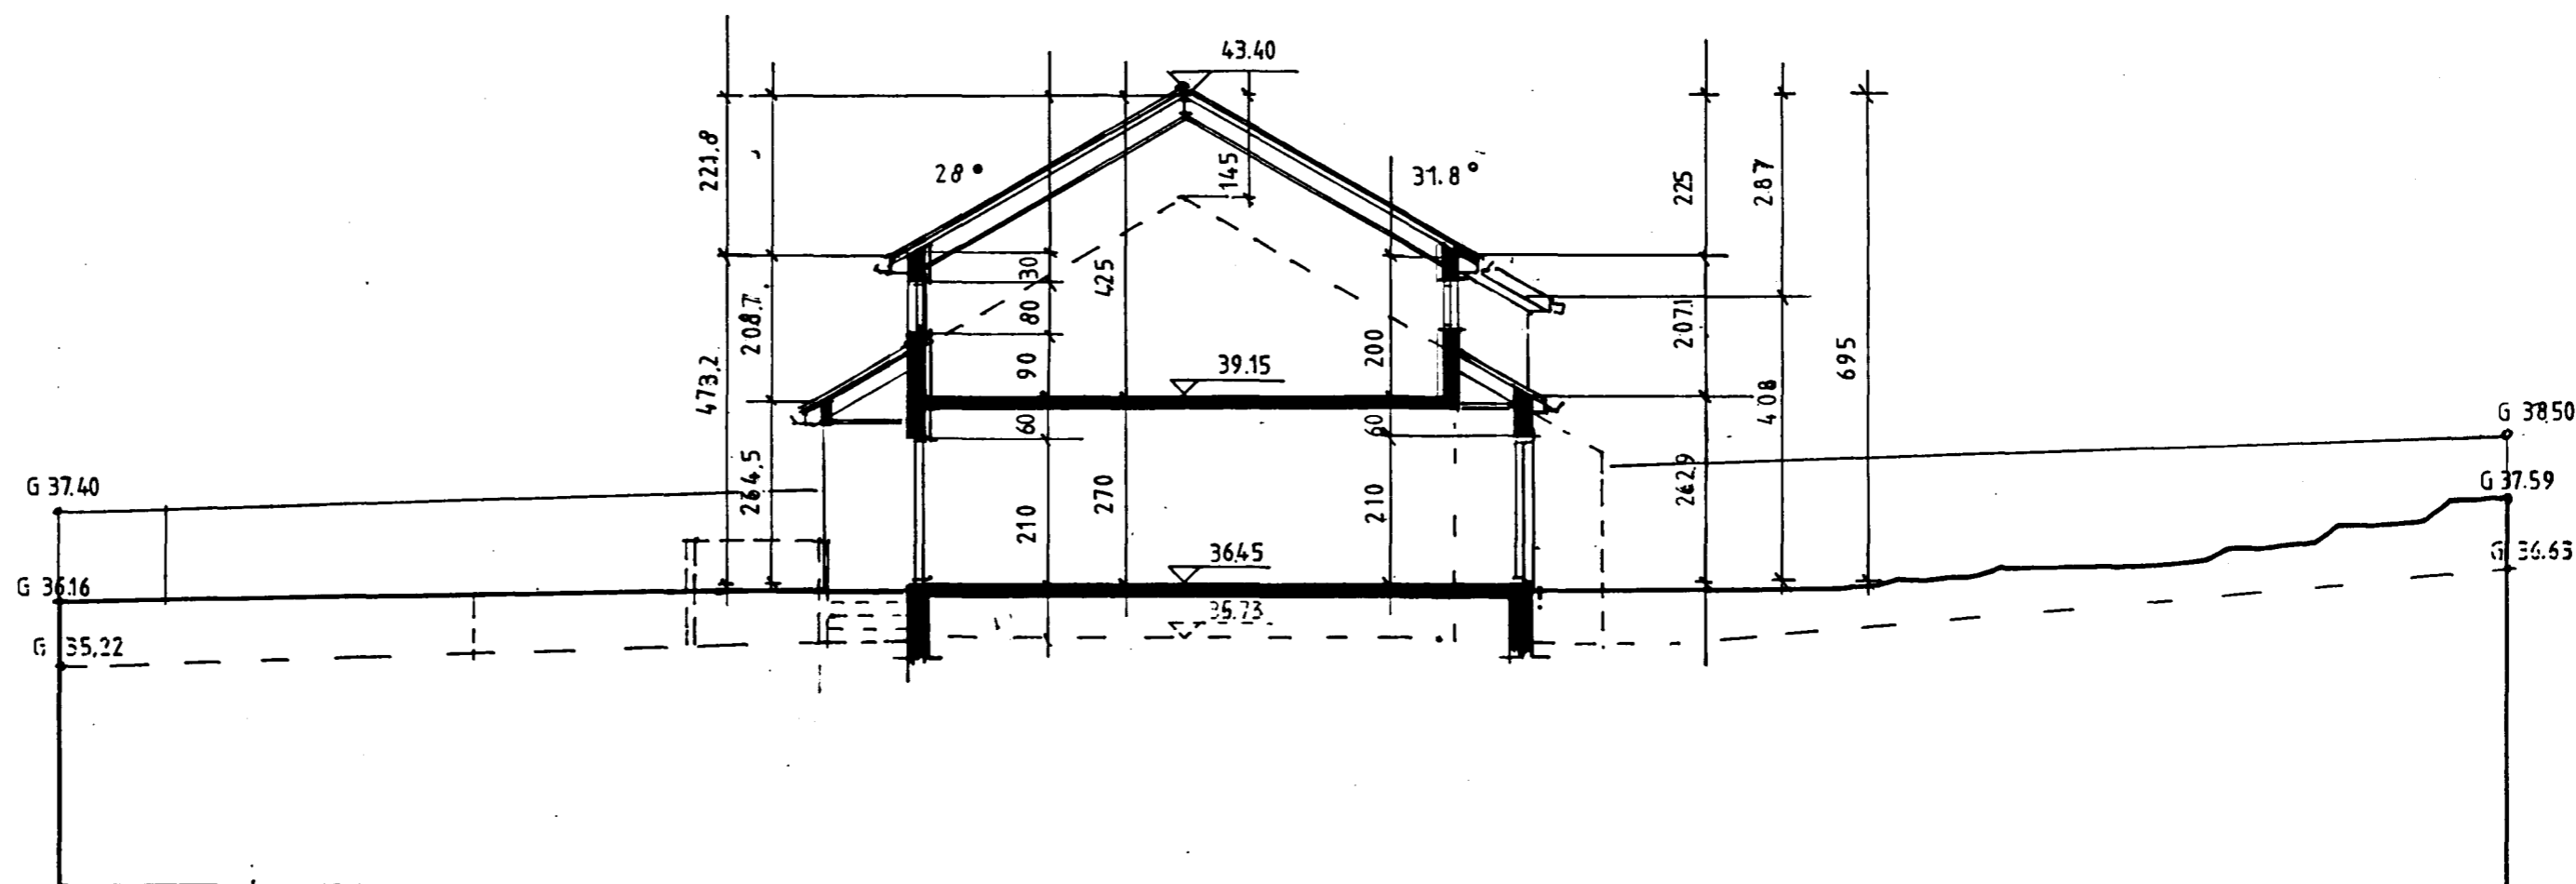

SNIÐ B-B



JL ARKITEKTAR

HAFNARBORG 7  
200 KÓPAVOGI  
SÍMAR 564 1137  
OG 554 5244  
FAX 564 4433  
KT:501193-2409

*Kristján Ágústsson*

FURUHLIÐ 19-23, HAFNARFIRÐI  
AFSTÖÐUMYND, SNIÐ

KVARDI 1:500, 1:100

28-09-95, 02-11-95, 16-11-95, 20-12-95, 16-04-96

01