

NR. 23

HITALAGNIR Í GÓLFILÖGN Ø15 EVALPEX  
 MED 15 CM MILLIBILI. ÞYKKT GÓLFILAGNAR  
 A.M.K. 5 CM. LAGNIR TENGIST AFTAN VID  
 OFN SBR. SKÝRINGARMYND

NR. 21


ÁSKILIÐ, ELÐRI  
 TEIKNING ÓGILD

GRUNNMYND EFRI HÆÐAR 1:50

SKÝRINGAR

x MERKIR OPNANLEGT FAG.

Byggingafulltrúi Hafnarfjarðar  
 Afgreitt þann  
 02 SEPT. 1996  
 Kristján Þórarinnsson

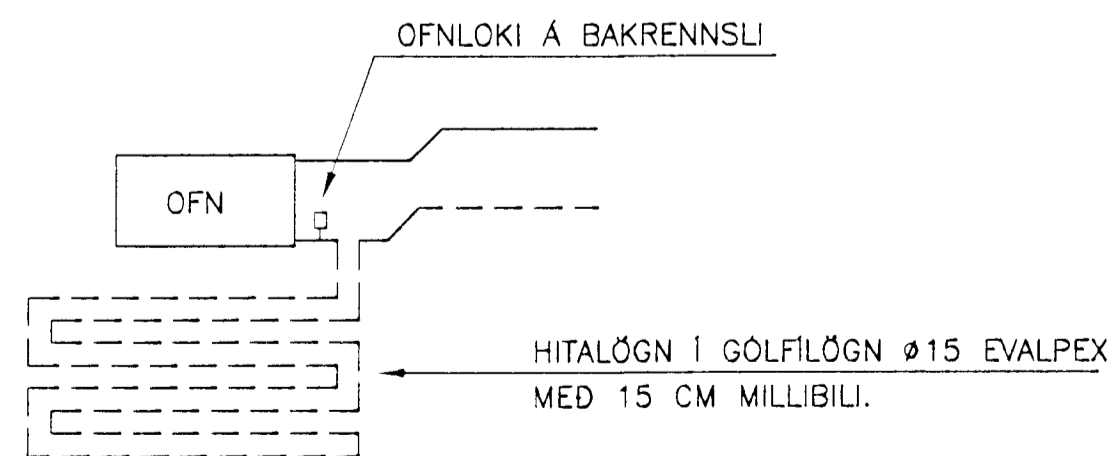

HITALÖGN Í GÓLF - SKEMATÍSK MYND

TEIKNINGIN KEMUR Í STAÐ BLADS NR. L-03.

VERKHEITI	FURUHLÍÐ 21-23	HAFNARFIRÐI	KVÁRDI	1:50	TEIKNINR.	
					BLAD NR.	L-03a

HITA- OG HREINLÆTISLAGNIR  
 GRUNNMYND NEDRI HÆÐAR

VERKFRÆDISTOFA  
 KÓPAVOGS  
 Hamraborg 7 200 Kópavogi  
 Sími: 564 44 22 Fax: 564 44 33

A	08.96	LAGNALEIDIR, GÓLFHITI O.F.L.	ÁÖG	HANNAÐ: ÁÖG	TEIKNAD: ÁÖG	YFIRFARID: KMP	DAGS.: DES. 1995
BREYTI.	DAGS.	TEXTI	AF	SAMBÝKKT: <i>Ólafur E. Guðsson</i>			KT.: 190561-3809

*með lýsiv um samþ. í BN*