




Samþykkt á fundi bygginga-
nefndar þ. 8. 13. 1995
BYGGINGAVALTRÚINN
Í HAFNARFIRÐI

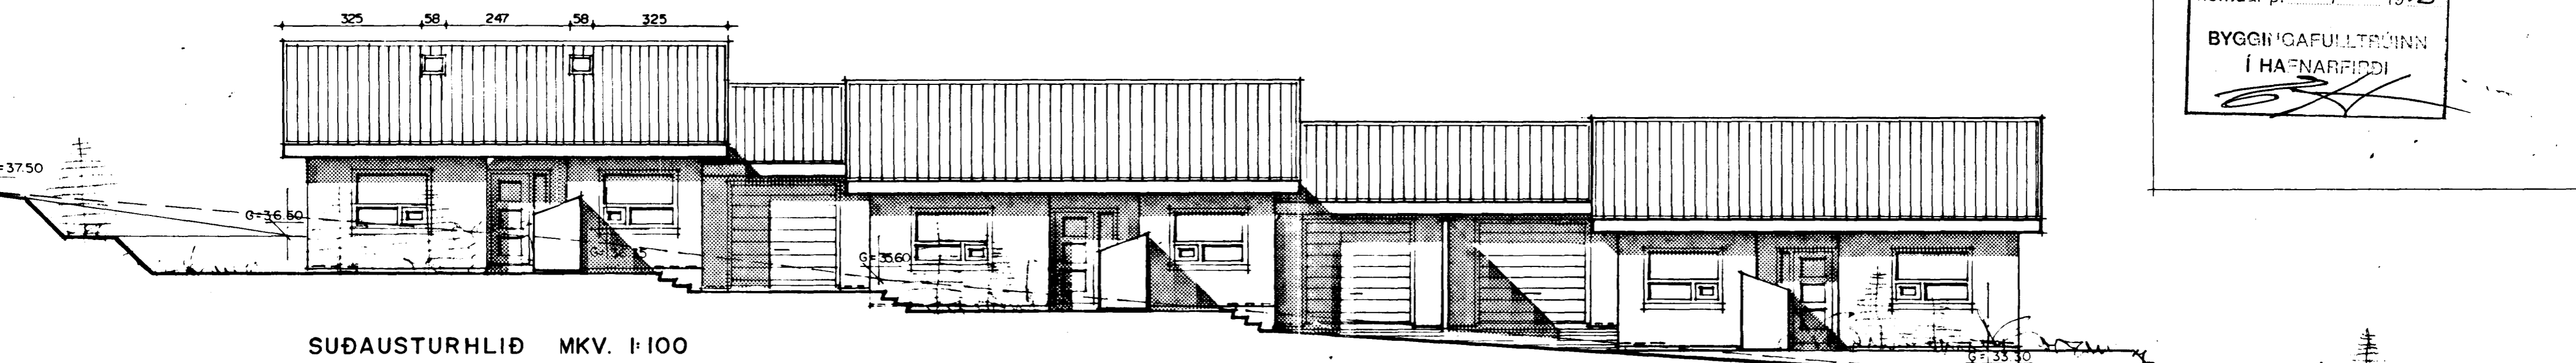


SUÐAUSTURHLIÐ MKV. 1:100

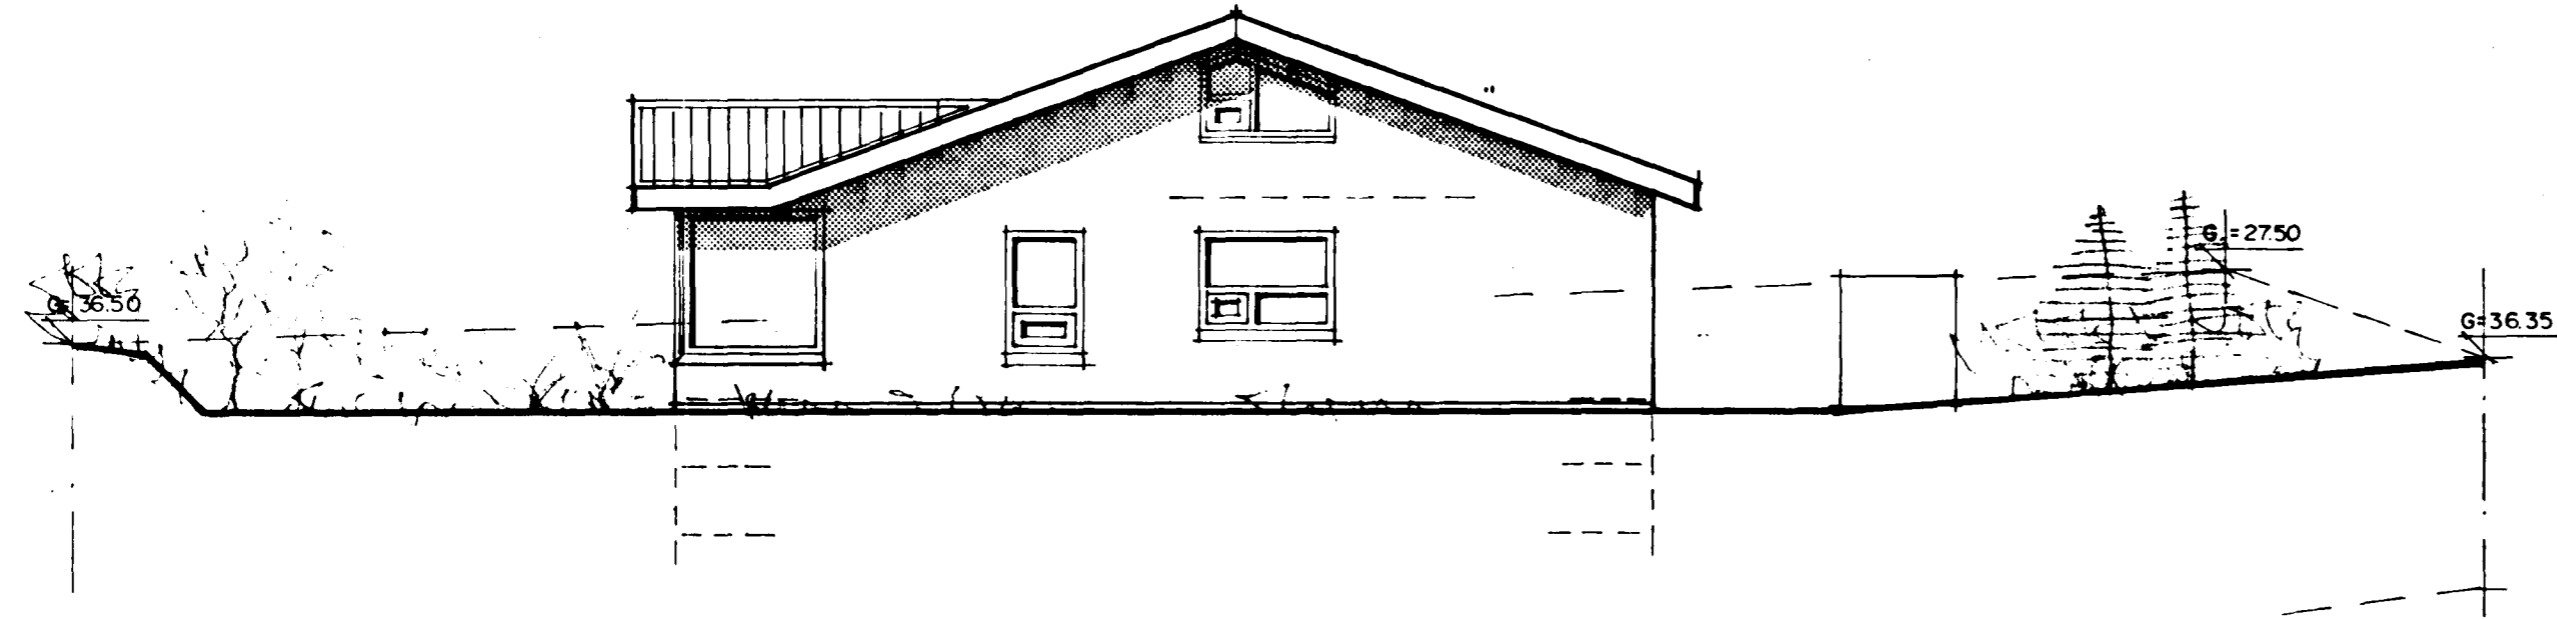

SUÐVESTURHLIÐ MKV. 1:100

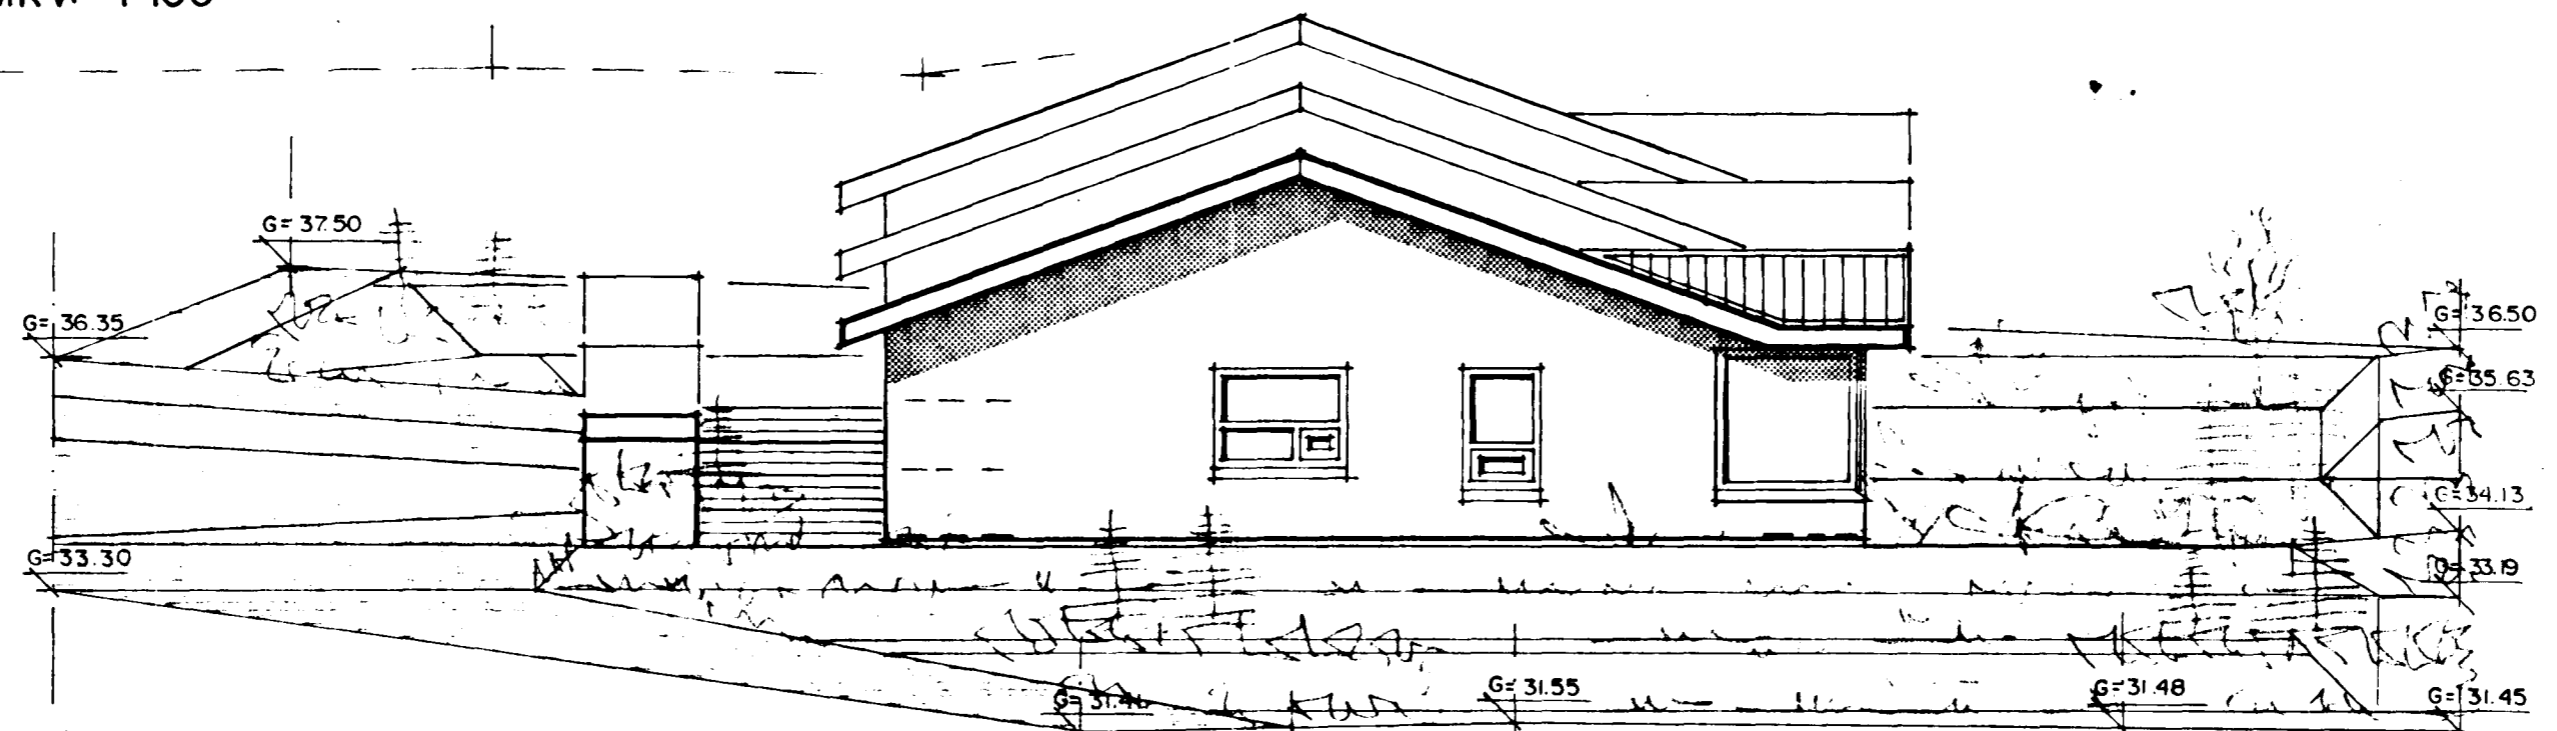

NORÐAUSTURHLIÐ MKV. 1:100

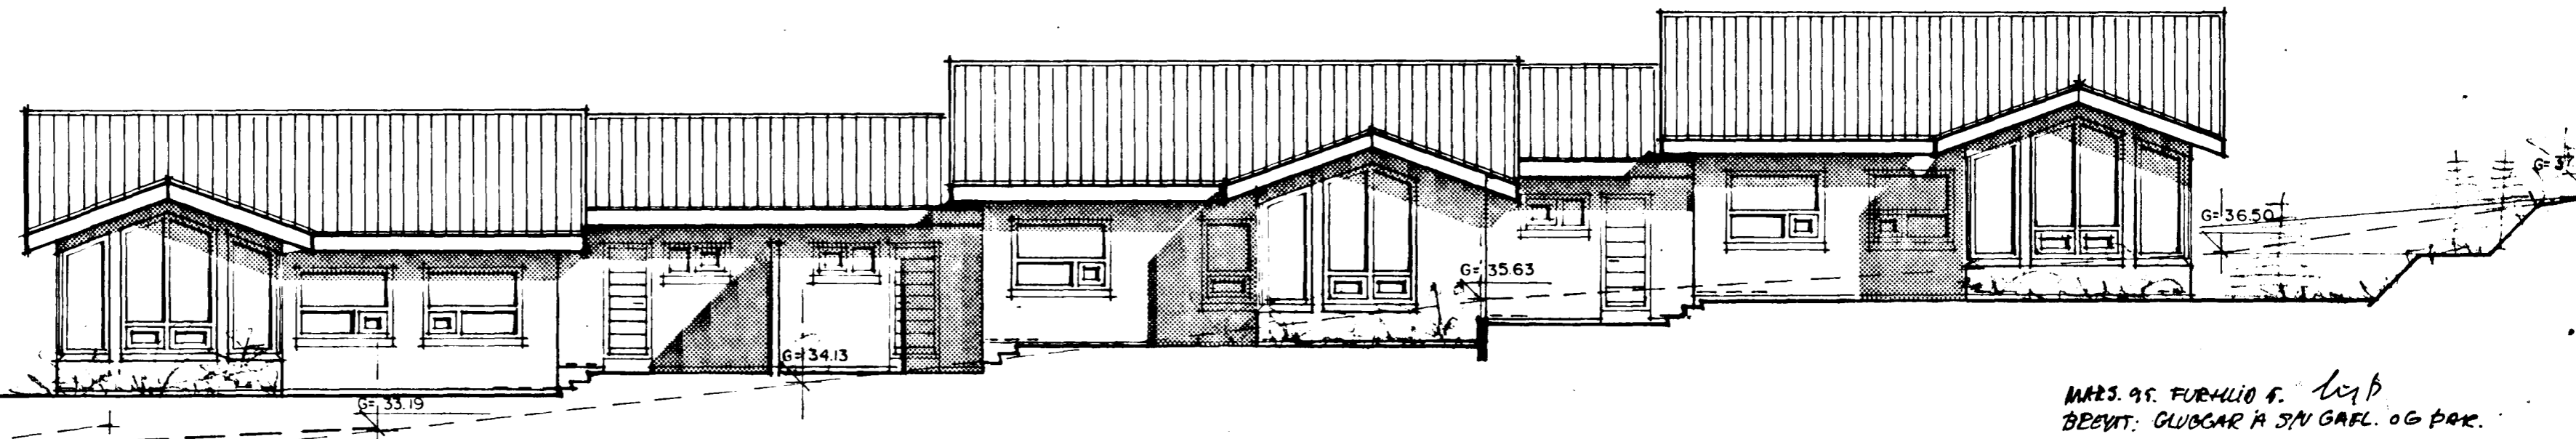

NORÐVESTURHLIÐ MKV. 1:100

MAR. 95. FURUHLIÐ 4. LÖB
BEYTT: GLUGGAR Á SVI GAFL. OG ÞAK.
FURUHLÍÐ 1-3-5 HAFNARFIRÐI
Leyntur þorvarðarson