


Skýringar vegna eldvarna:

- F-30 tákna eldvarnarhurð, og eða eldvarnarvegg, samkv. reglugerð um brunavarnir og brunamál.
- B-3C tákna eldvarnarhurð, samkv. reglugerð um brunavarnir og brunamál.
- BO. tákna björgunarop, samkv. reglugerð um brunavarnir og brunamál.
- tákna rýmingarleið, samkv. reglugerð um brunavarnir og brunamál.
- B. nr. Brunahólf númerað.
- ⊗ Reykskynjari, staðsetjast samkvæmt teikningu.
- SI.kv. Slökkvitæki og annar brunavarnabúnaður staðsetjast í samráði við Eldvarnareftirlit.

Samþykkt á fundi byggingar-
nefndar þ. 13 1985
BYGGINGARFULLTRÚINN
Í HAFNARFIRÐI

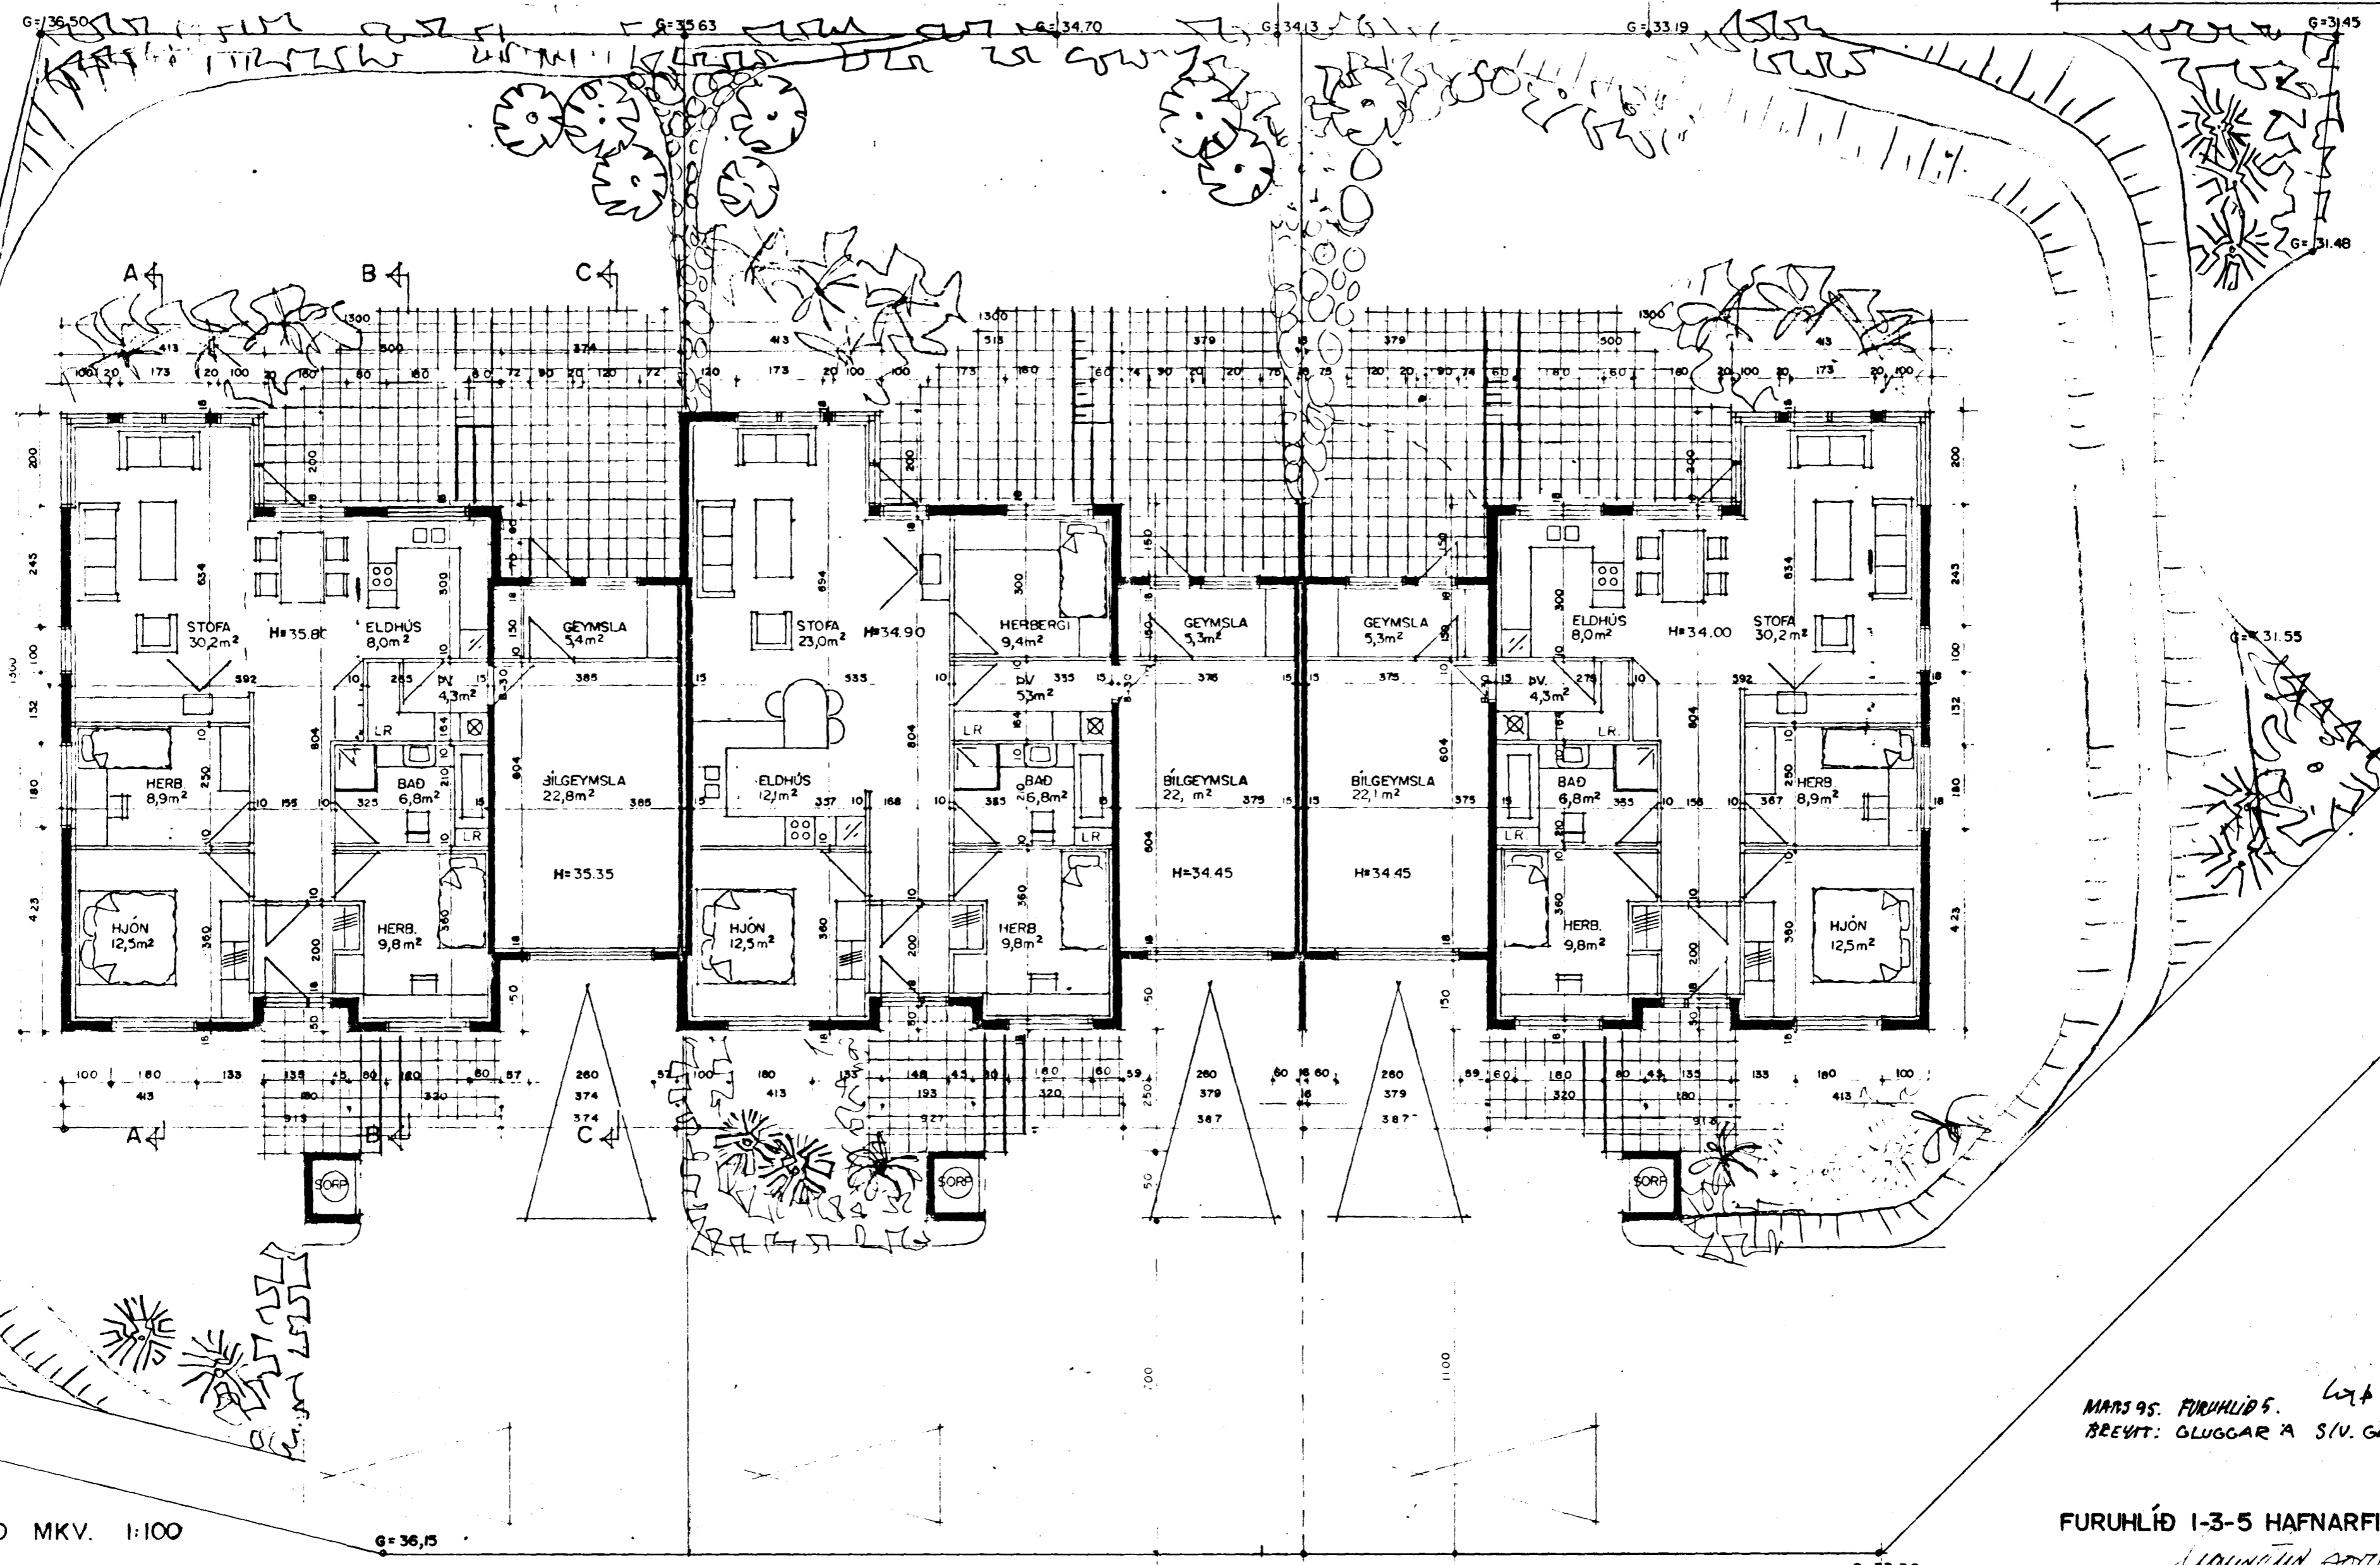

GRUNNMYND MKV. 1:100

MARS 95. FURUHLÍÐ 5. Lst
BREVIT: GLUGGAR A SÍV. GARFLOG DAK

FURUHLÍÐ 1-3-5 HAFNARFIRÐI

TEIKNING 01/03