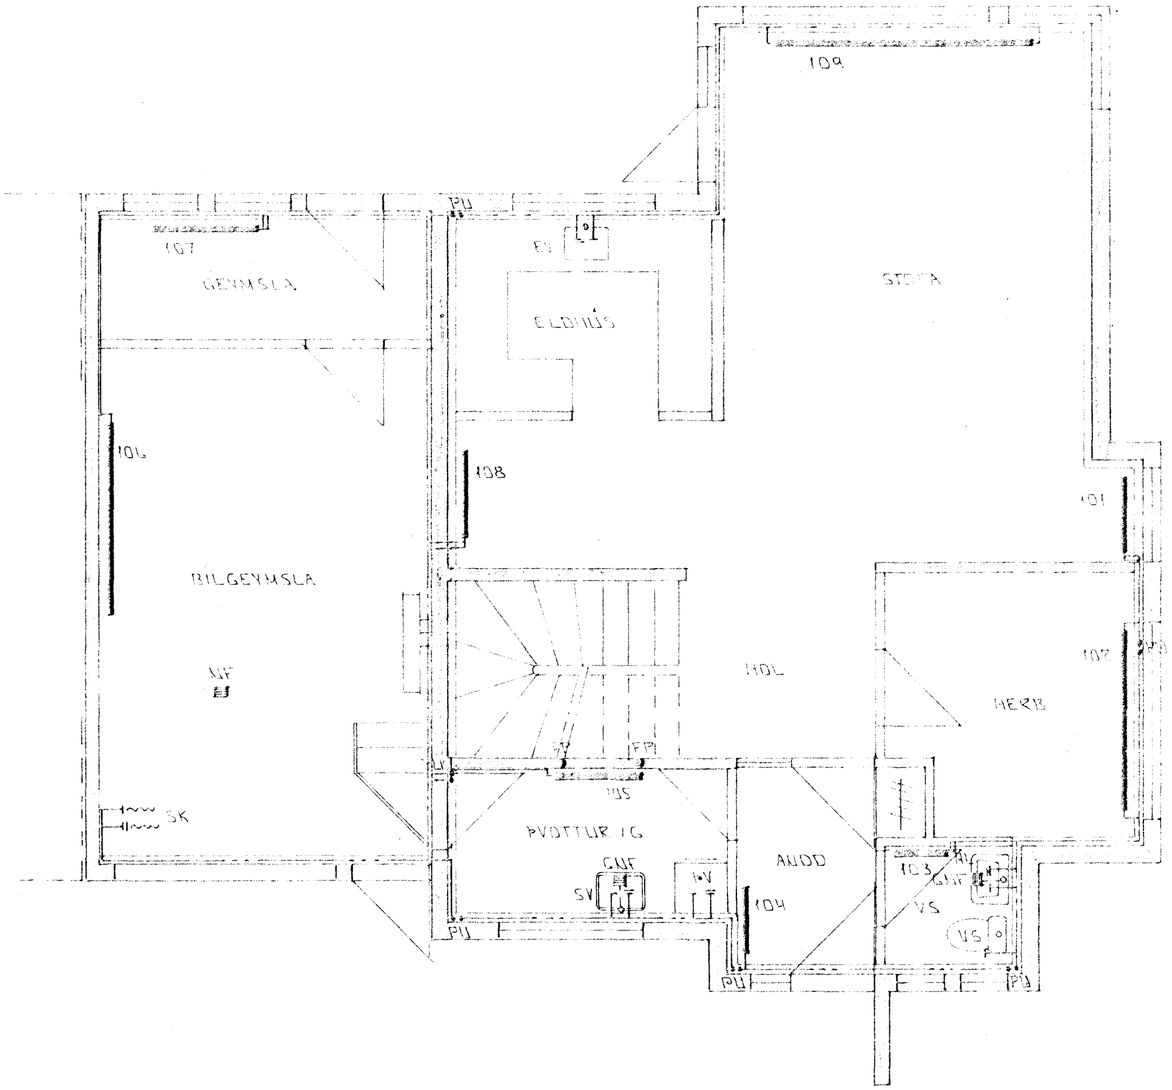

GRUNNMYND 1 HÆÐAR 1 : 50

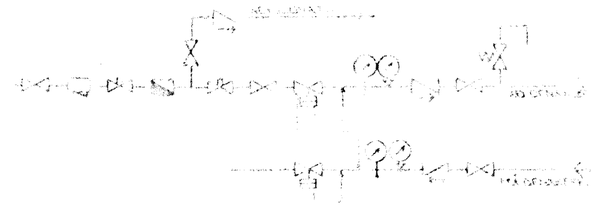

TENGIMYND MELAGR HITAVELTU

SKÝRINGAR:

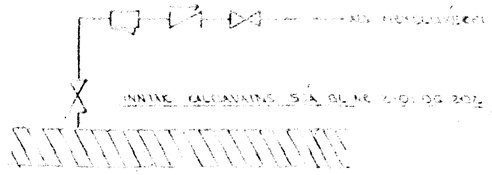

TENGIMYND KALDAVATNS

01 APRÍL '98 MÆLAGRIND FÆRÐ EGU
LAGNA SK. GB
SR DAGS FÆRÐ SÍN

FURUHLÍÐ 25
HAFNARFIRÐI

HITA - VATNS OG FRÁRENNSLIS
LAGNIR 1 HÆÐAR

MKV 1 : 50
DAGS ÁGÚST '97
VERK NR 9653
TEIKN NR 2 - 03
HANNAÐ
TEIKNAÐ GB
STIRFARIÐ

Byggingafulltrúi Hafnarfjarðar
Afgreitt þann
07 APR. 1998
Sigurbjartur Halldórsson

DEKNIPJÓNUSTA
SIGURÐAR ÞORLEIFSSONAR