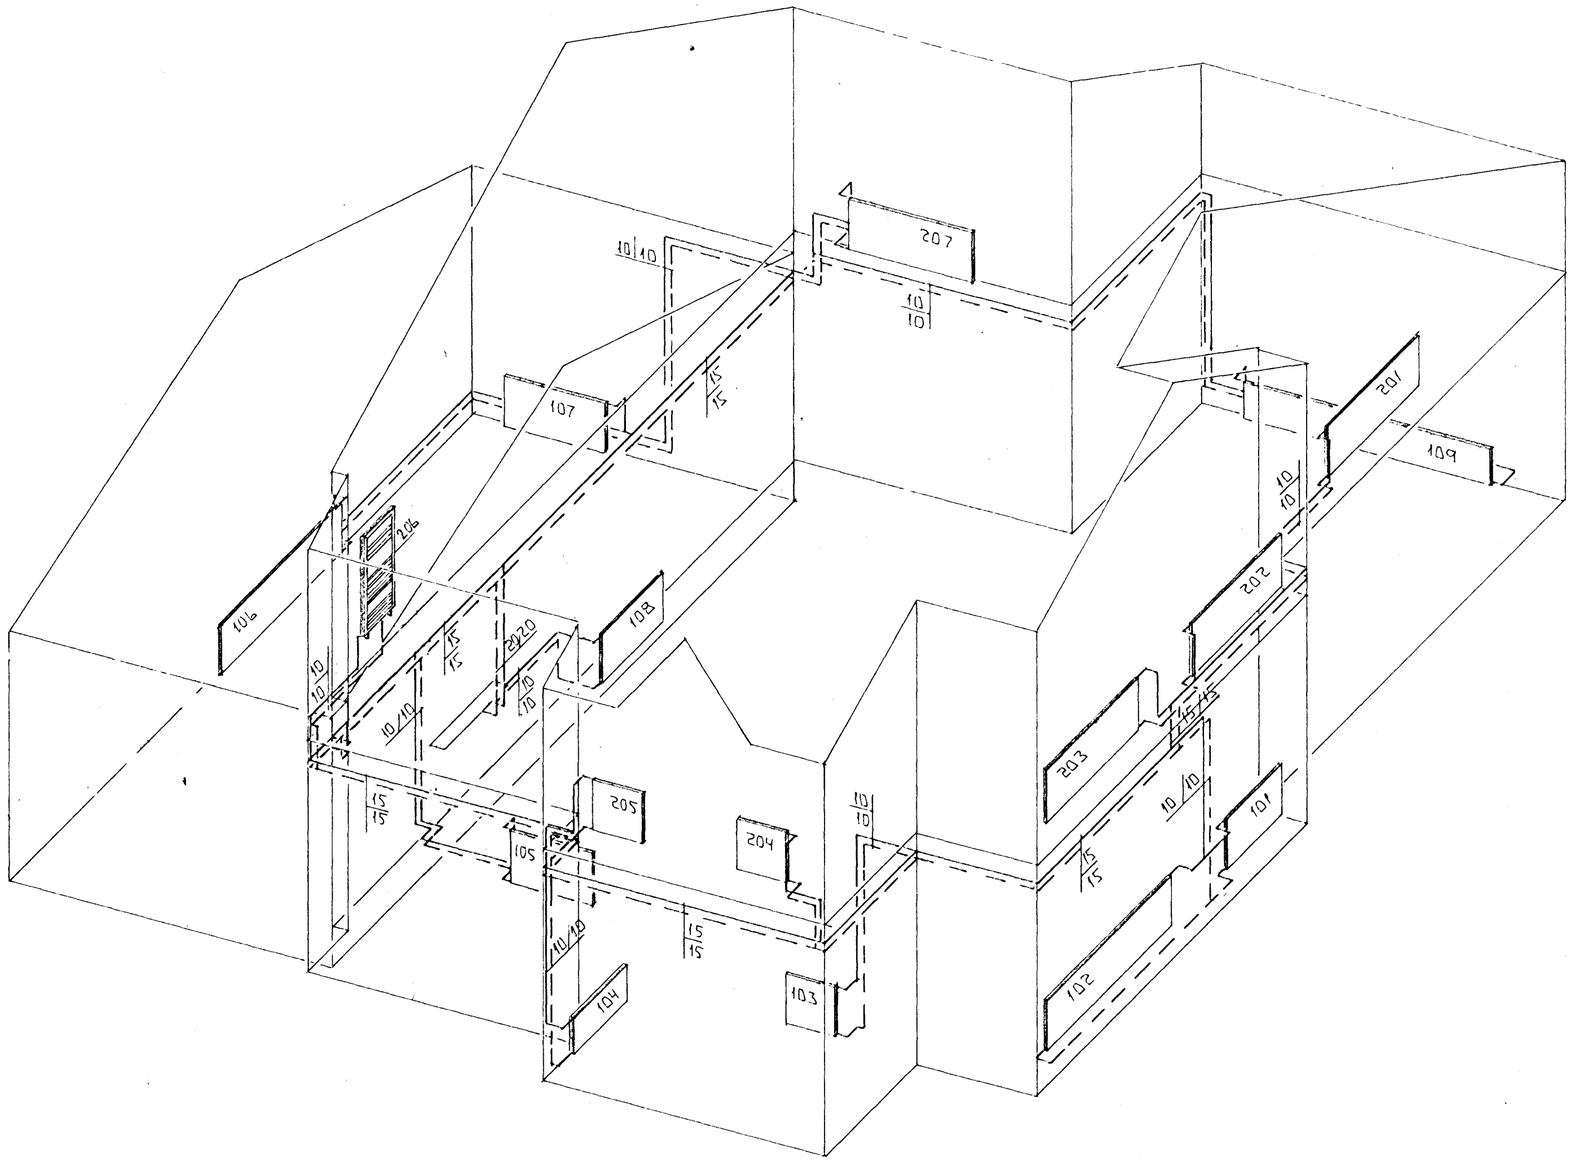

RÚMMYND - HITALAGNA ∧ 1:50

01	APRÍL '98 MÆLAGRIND FÆRÐ LEGU LAGNA ÍR		GH
ÚR:	DAGS.	EÐLI BR.	SIGN.

FURUHLÍÐ 25
HAFNARFIRÐI

RÚMMYND - HITALAGNA

MKV ∧ 1:50
DAGS. ÁGÚST '97
VERK NR. 9653
TEIKN NR. 2-05
HANNAÐ GH
TEIKNAÐ GH
YFIRFARIÐ

Byggingafulltrúi Hafnarfjarðar
Afgreitt þann
07 APR. 1998
Sigurbjartur Halldórsson

TÆKNIÞJÓNUSTA
SIGURÐAR ÞORLEIFSSONAR ehf
STRANDGÖTU 11 - 220 HAFNARFJÖRÐUR - SÍMI 555 4255 - FAX 565 2875