


1. HÆÐ GRUNNMÝND, 1:50

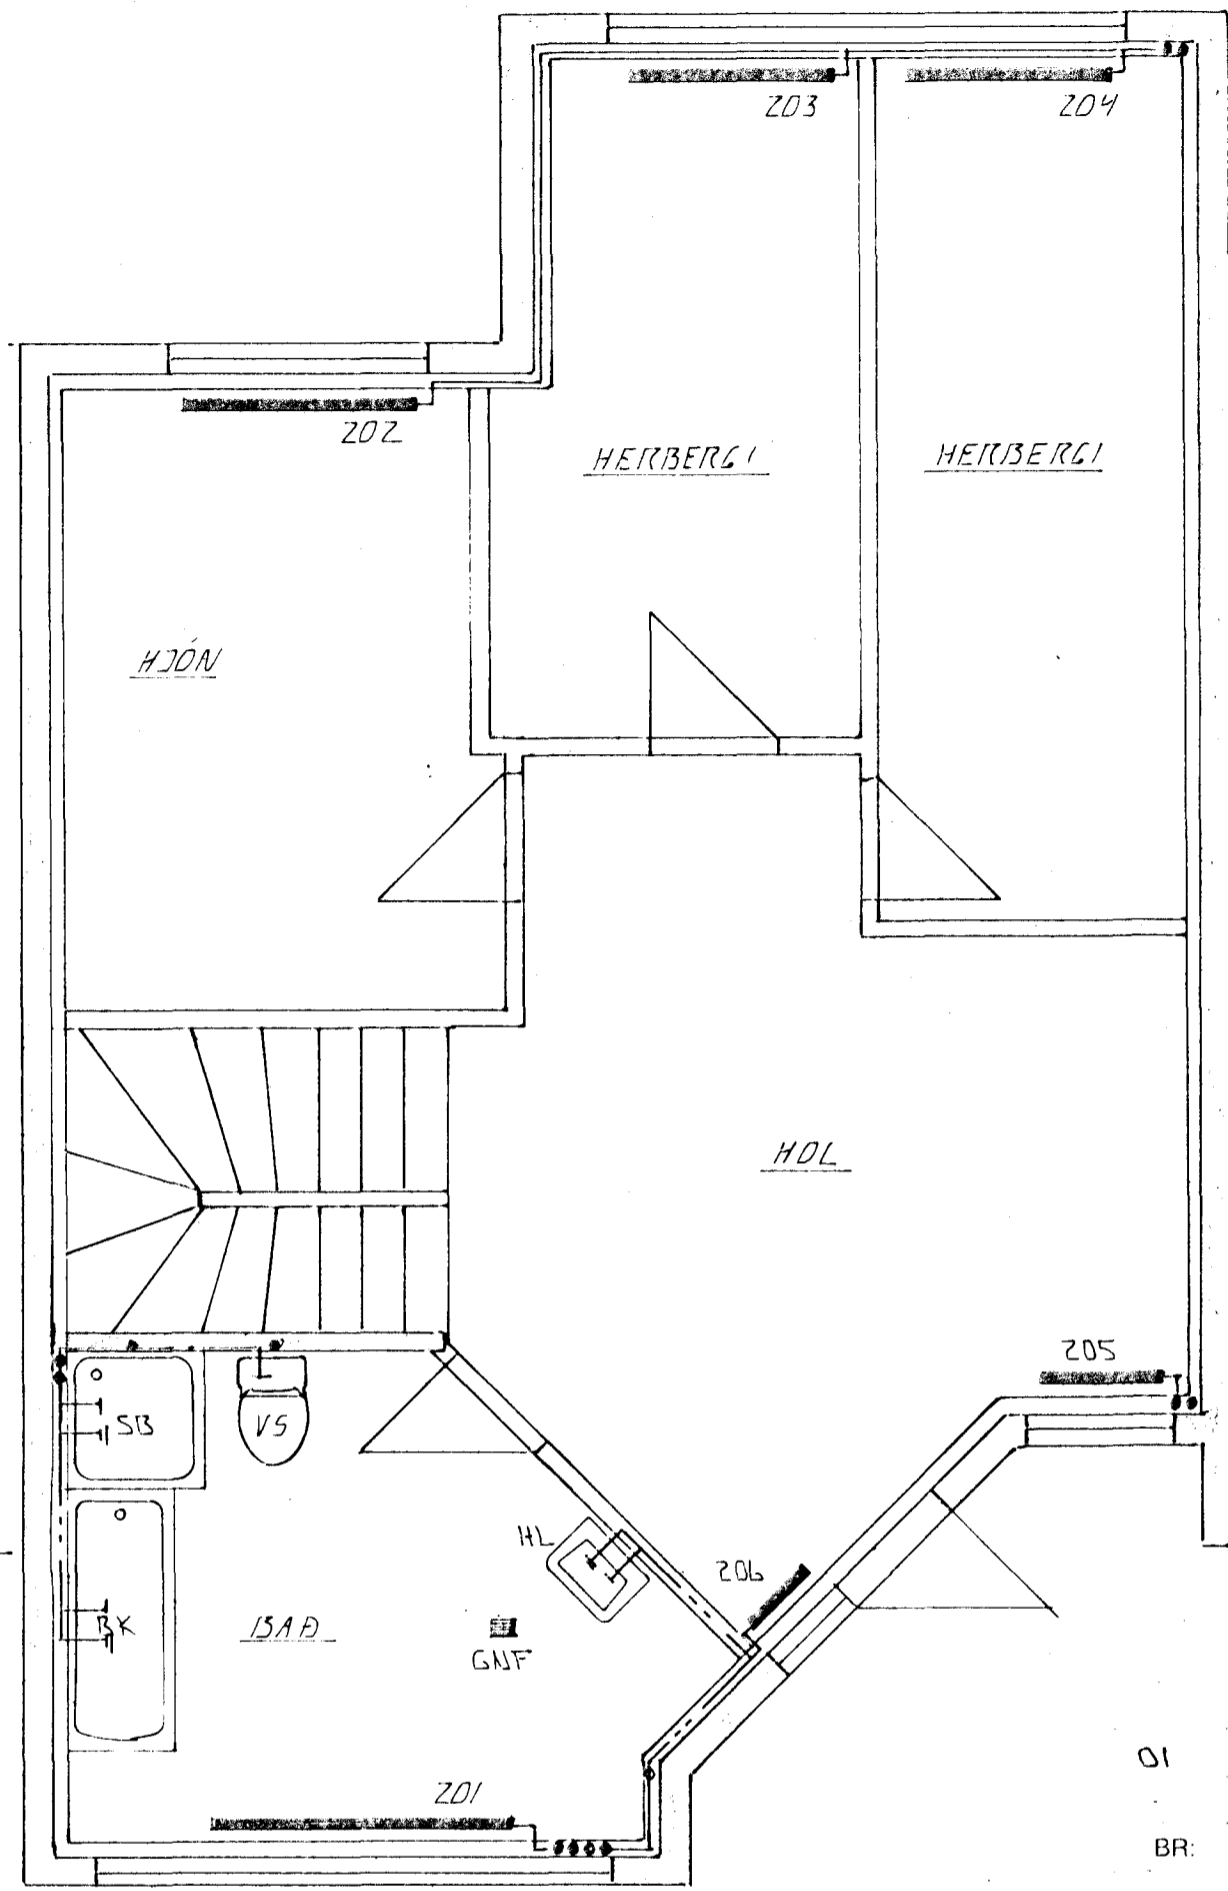

2. HÆÐ GRUNNMÝND, 1:50

01 MARS '98 MELAGRIUD FERD. BADH 2.HÆÐ OG  
OFNUM BR. *GH*  
BR: DAGS EDLI BR. SIGN.

FURUHLÍÐ 27  
HAFNARFIRÐI

HITA - OG VATNSLAGNIR

**SKÝRINGAR:**

ÖLL TÆKN OG SKÝRINGAR ERU SKV. ÍSLENSKUM  
STADLI, ÍST. 64.  
GERT ER RÁÐ FÖR AD EINANGUN MÚS SÉ SKV.  
BYGGINGARSAMANKT. EINANGLIJAFFYKKT VEGGJA 10SM OG PAKS 20 SM.  
HITALAGNIR SKULU VERA SVARTAR JÄRNPIPUR MED SKRUFUDUM  
TENGISTYKKJUM OG EINGRAST MED AMK 20 MM GLEKULLAR-  
HÖLUM OG VEFJAST MED PLASTI EDA SÍSLAPAPPA.  
VATNSLAGNIR SKULU VERA GALVANHÚDADAR JÄRNPIPUR MED  
SKRUFUDUM, TENGISTYKKJUM OG EINGRAST SEM HITALAGNIR.  
KALDAR PÍPUR OG TENGISTYKKI VEFJAST FÖRST MED  
PLASTI EDA SÍSLAPAPPA.  
Á ALLA OFNA KOMI LÖFTSKRUFUR STILLITÉ OG  
SÖLFVIRKIR OFNDEK.  
OFNASTERDUR SKULU MÍÐAST VÍÐ HITAVEITU ÁT 140°C.  
ALLAR TENGINGAR AD OG FRÁ OFNUM ERU 10MM. NEMA  
ANNARS SÉ GETIÐ.

DAGS. *JULÍ 97*  
VERK NR. *9844*  
TEIKN NR. *2-03*  
HANNAD *4.11.97*  
TEIKNAD *4.11.*  
YFIRFARIÐ

Byggingeignunni Hafnarfjarðar  
Algreitt þann  
09 MARS 1998  
*GH*  
Sigurbjartur Halldórsson