

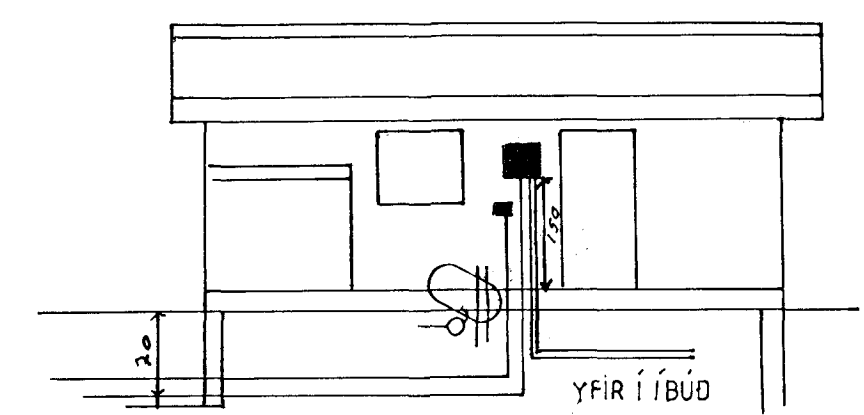


Inntök samþykkt 4.13. 1996
 f. h. RAFVEITU HAFNARFJARDAR
Filbert Kristjánsson
 HÚSVEITA TENGIST Á FASA R.

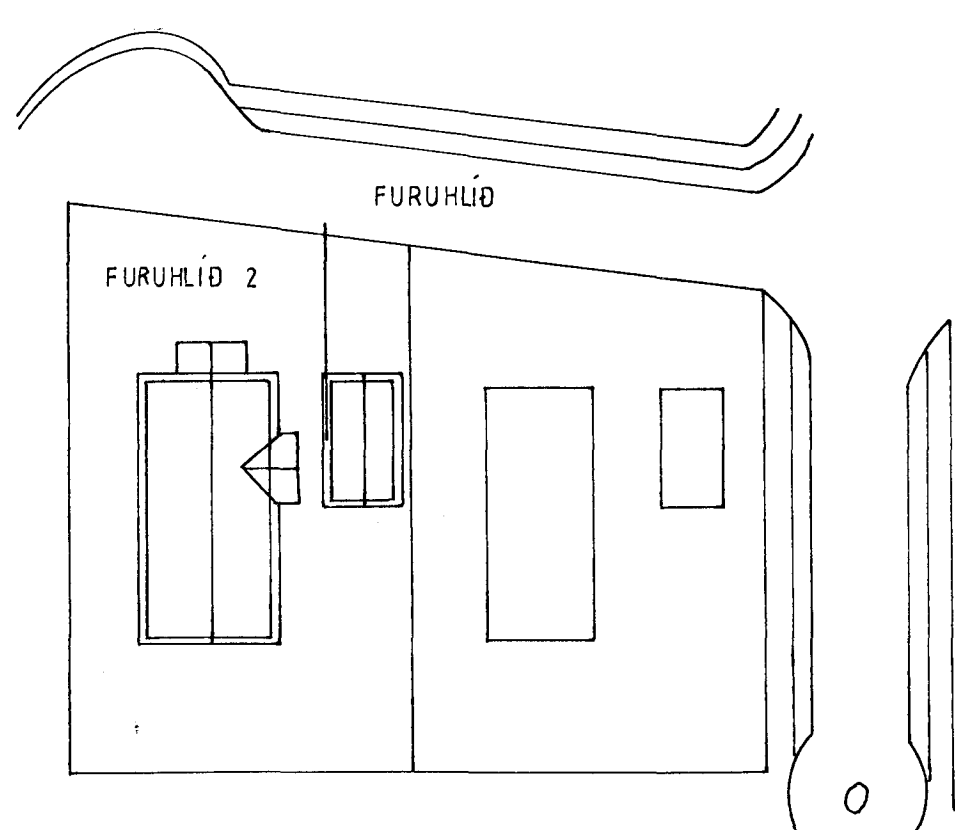

INNTÖK RH. PS 50MM
 INNTAK SJÓNVARP 50MM
 INNTAK SIMI 50MM

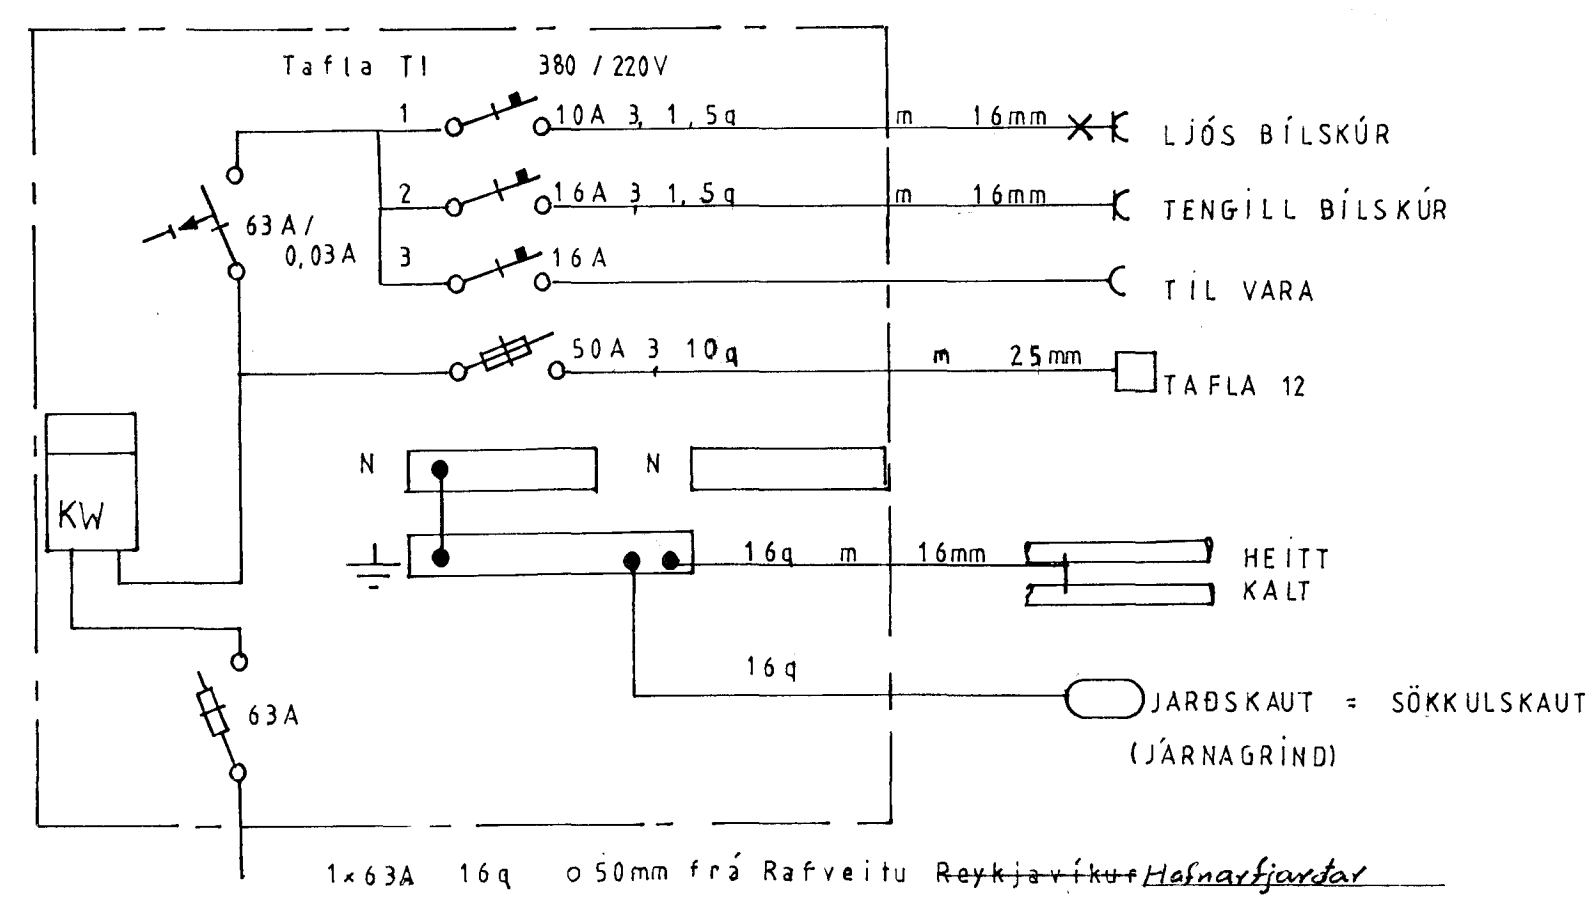

FURUHLÍÐ 2

		Mkv.
	AFSTÖÐUMYND SNÍÐ TÖFLUT.	Dags. 01.02.96.
	Nafn <i>Anna P. Björnsdóttir</i>	Samp.
	lön	bekkur

3321