

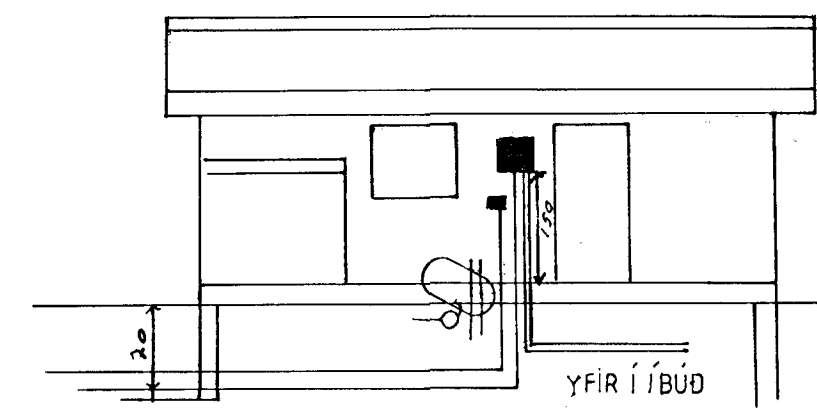
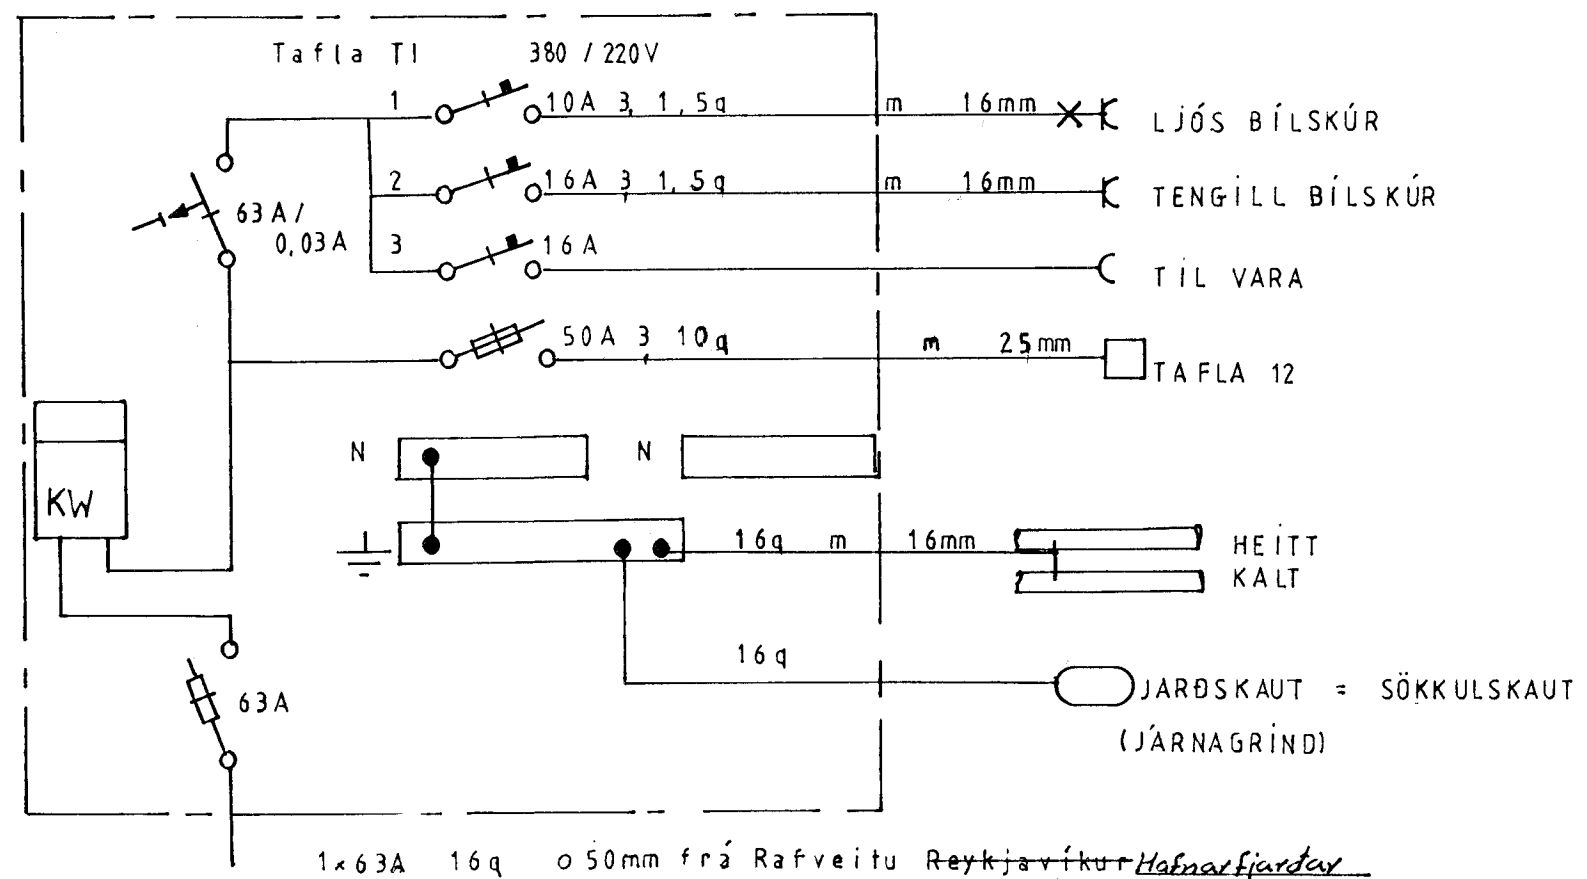


Inntök samþykkt 4.13. 1996  
 f. h. RAFVEITU HAFNARFJARDAR  
*Filbert Þrastinnsson*  
 HÚSVEITA TENGIST Á FASA R.

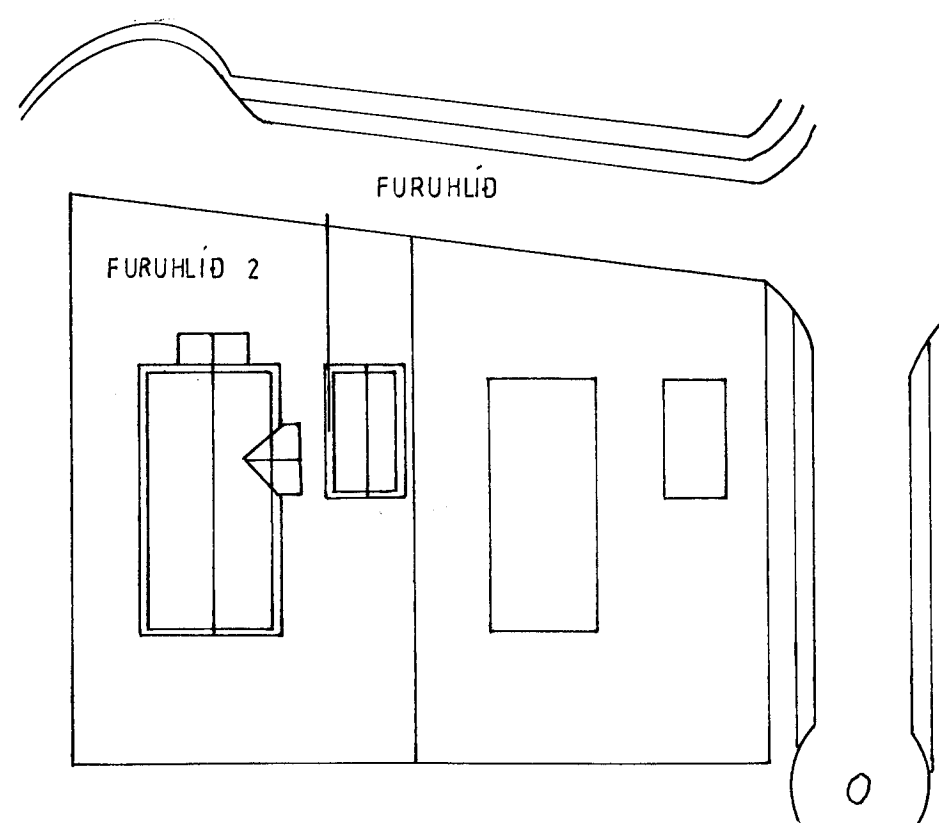

INN TÖK RH PS 50MM  
 INN TAK SJÓN VARP 50MM  
 INN TAK SIMI 50MM  
 INN TAK VÍÐ LÓÐARMÖRK

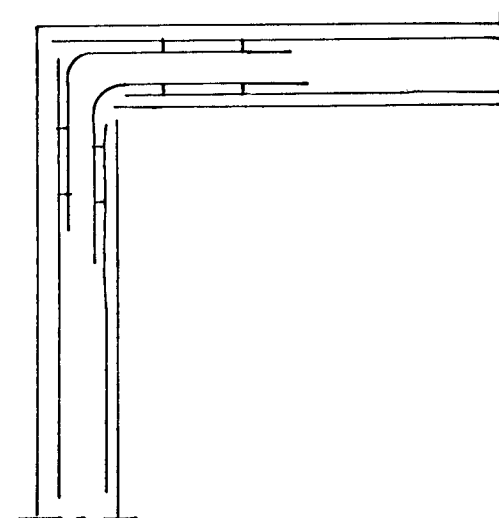

FURUHLÍÐ 2

		Mkv.
AFSTÖÐUMYND SNÍÐ TÖFLUT.		Dags. 01.02.96.
Nafn <i>Anna P. Björnadóttir</i>		Samp.
lön	bekkur	

3321