

SKÝRINGAR

GRUNNFLÖTUR HÚSS BRÚTTÓ	144,80 m ²
GRUNNFLÖTUR BÍLG. BRÚTTÓ	33,60 m ²
SAMTALS	178,40 m ²
RÚMMÁL HÚSS CA	493,00 m ³
RÚMMÁL BÍLG. CA	103,80 m ³
SAMTALS	597,00 m ³

HÚSIÐ ER STEYPT Á STAÐNUM. HLUTI BURÐARVIRKIS ÞAKS ERU KRAFTSPERRUR ANNARS ER ÞAK BORIÐ AF LÍMTÉSBITUM OG RÖRSÚLUM. MÁLMKLÆDNING Á ÞAKI. LITIR INNAN HÚSS VALDIR Í SAMRÁÐI VIÐ HÖNNUÐ.


NETTÓ STÆRÐIR

1. ANDDYRI	6,80 m ²	9. HJÓNA HERB.	9,30 m ²
2. WC.	2,10 m ²	10. FATAHERB.	2,30 m ²
3. FORSTOFA	5,60 m ²	11. HERBERGI	9,30 m ²
4. GANGUR	9,80 m ²	12. BAÐ	5,20 m ²
5. STOFUR	27,20 m ²	13. ÞVOTTUR-GEYMSLA	5,30 m ²
6. ELDHÚS	14,20 m ²	14. SJÓNVARPSSKÁLI	9,10 m ²
7. HERBERGI	9,10 m ²	15. BÍLGEYMSLA	27,00 m ²
8. HERBERGI	9,60 m ²		


Sampykkt á fundi bygginga-
nefndar þ. 13.7. 1994

BYGGINGAFULLTRÚINN
HAFNARFIRÐI
Sigrún Björnsdóttir


*Húsið er að fylgt vand:
öbendingu bygginga fulltrúa.*

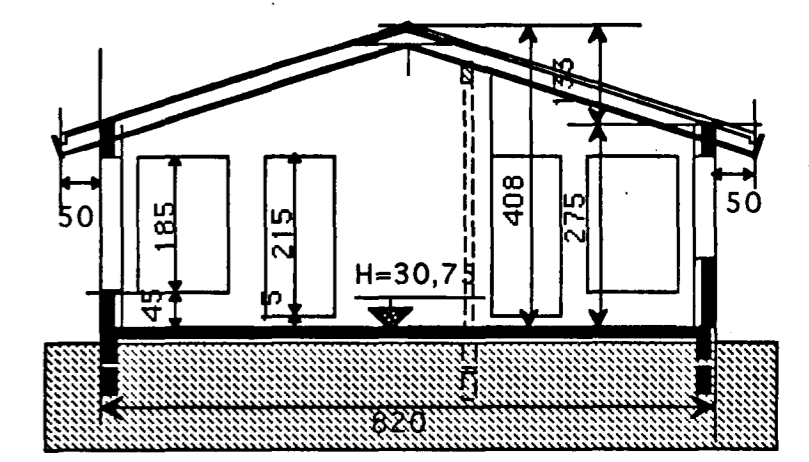


SNID A-A

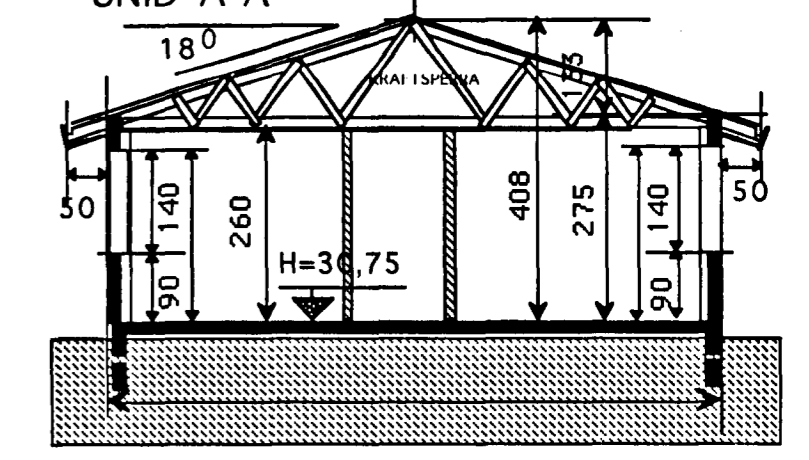

SNID B-B

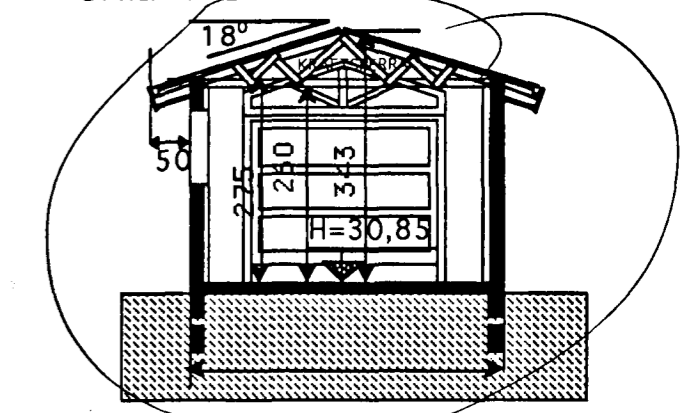

SNID C-C

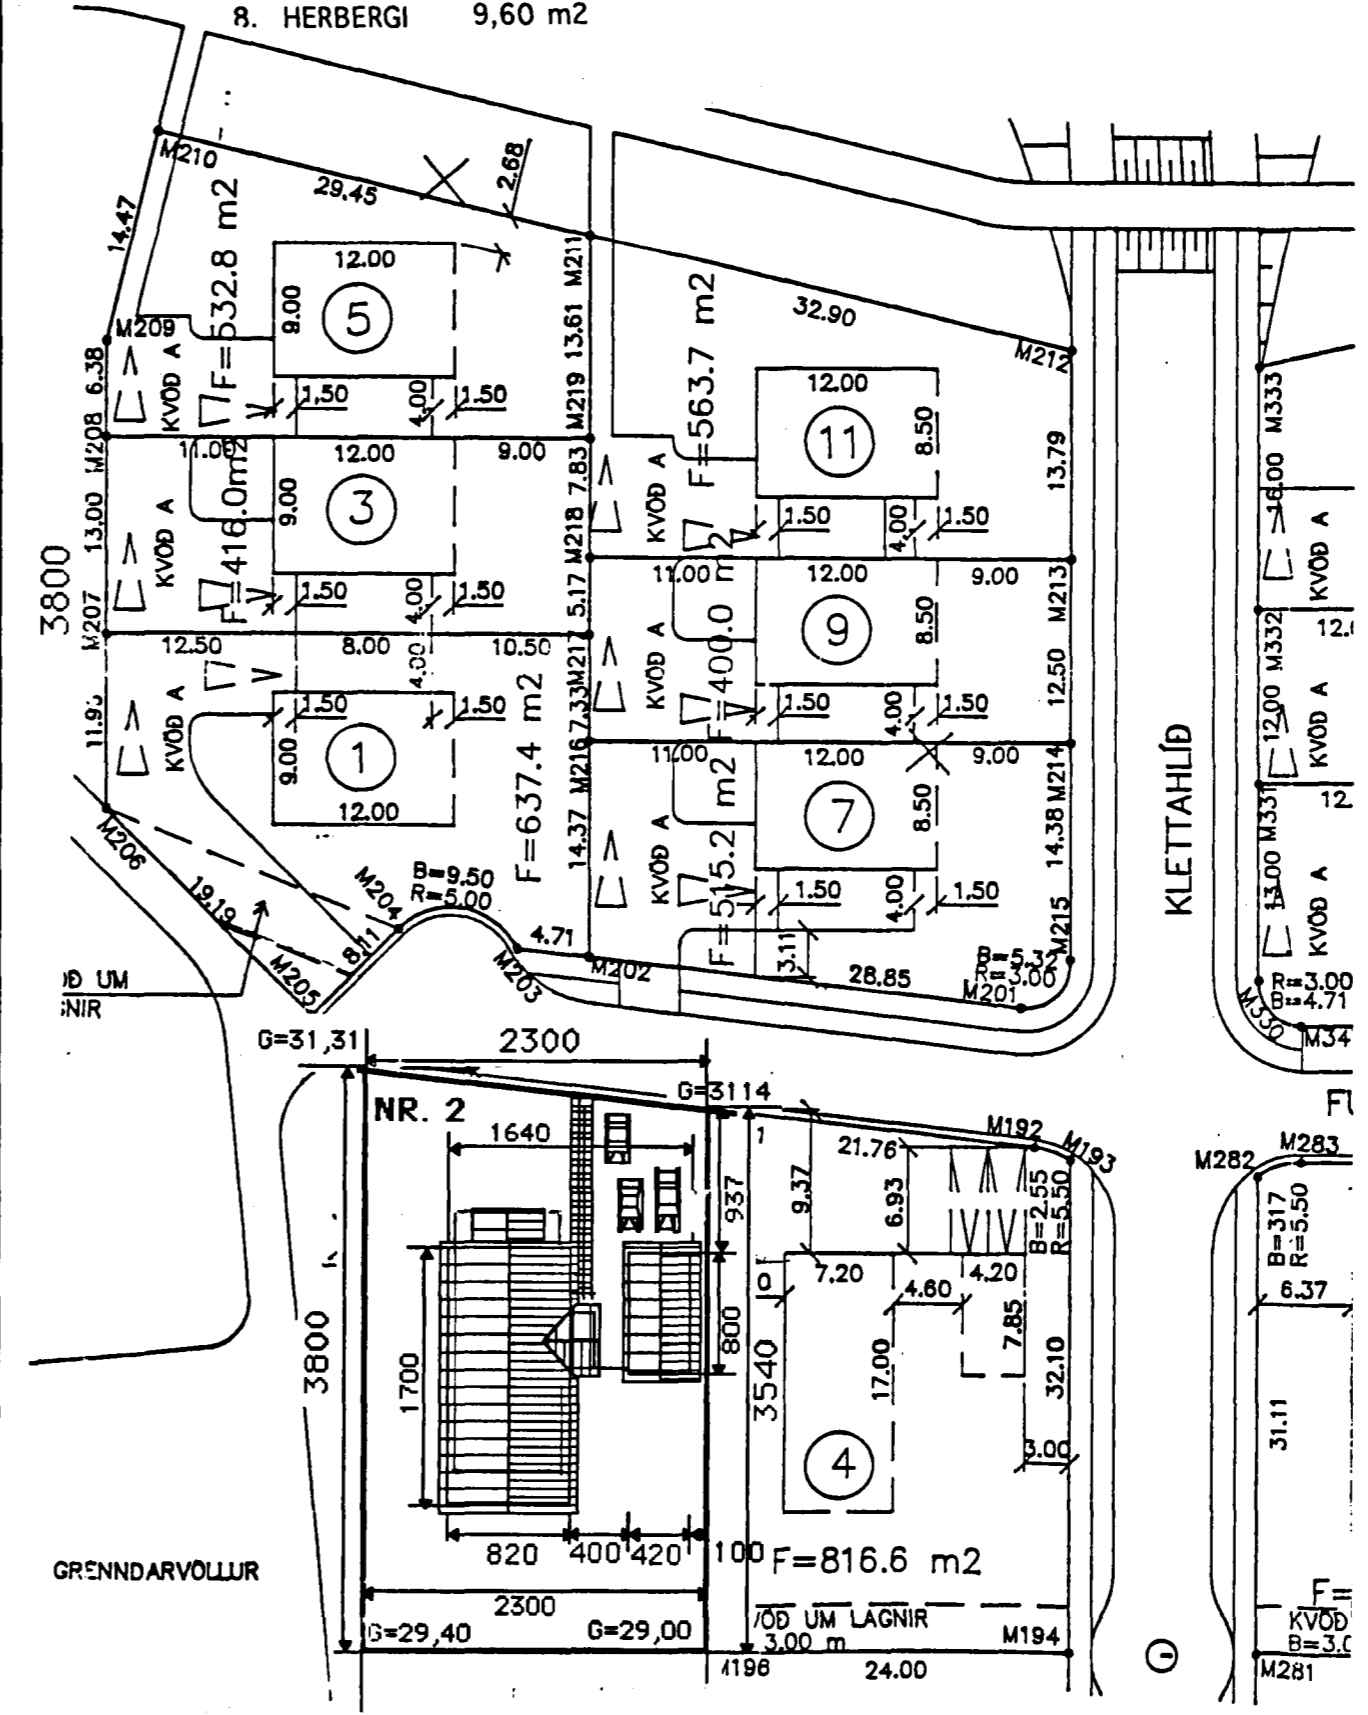

AFSTÖÐUMYND 1 ; 500

BREYTT JÚLÍ 94" TEIKNISTOFAN KVARÐI	Heiti	FURUHLÍÐ 2 HAFNARFIRÐI	kvarði	verk nr.
			1:100 -1:500	
	Verkefni	GRUNNMYND- SNID SKÝRINGAR -AFSTÖÐUMYND	dags.	MÁÍ 1994
			hönnun	G.G.
			teikn	G.G.
				A-1