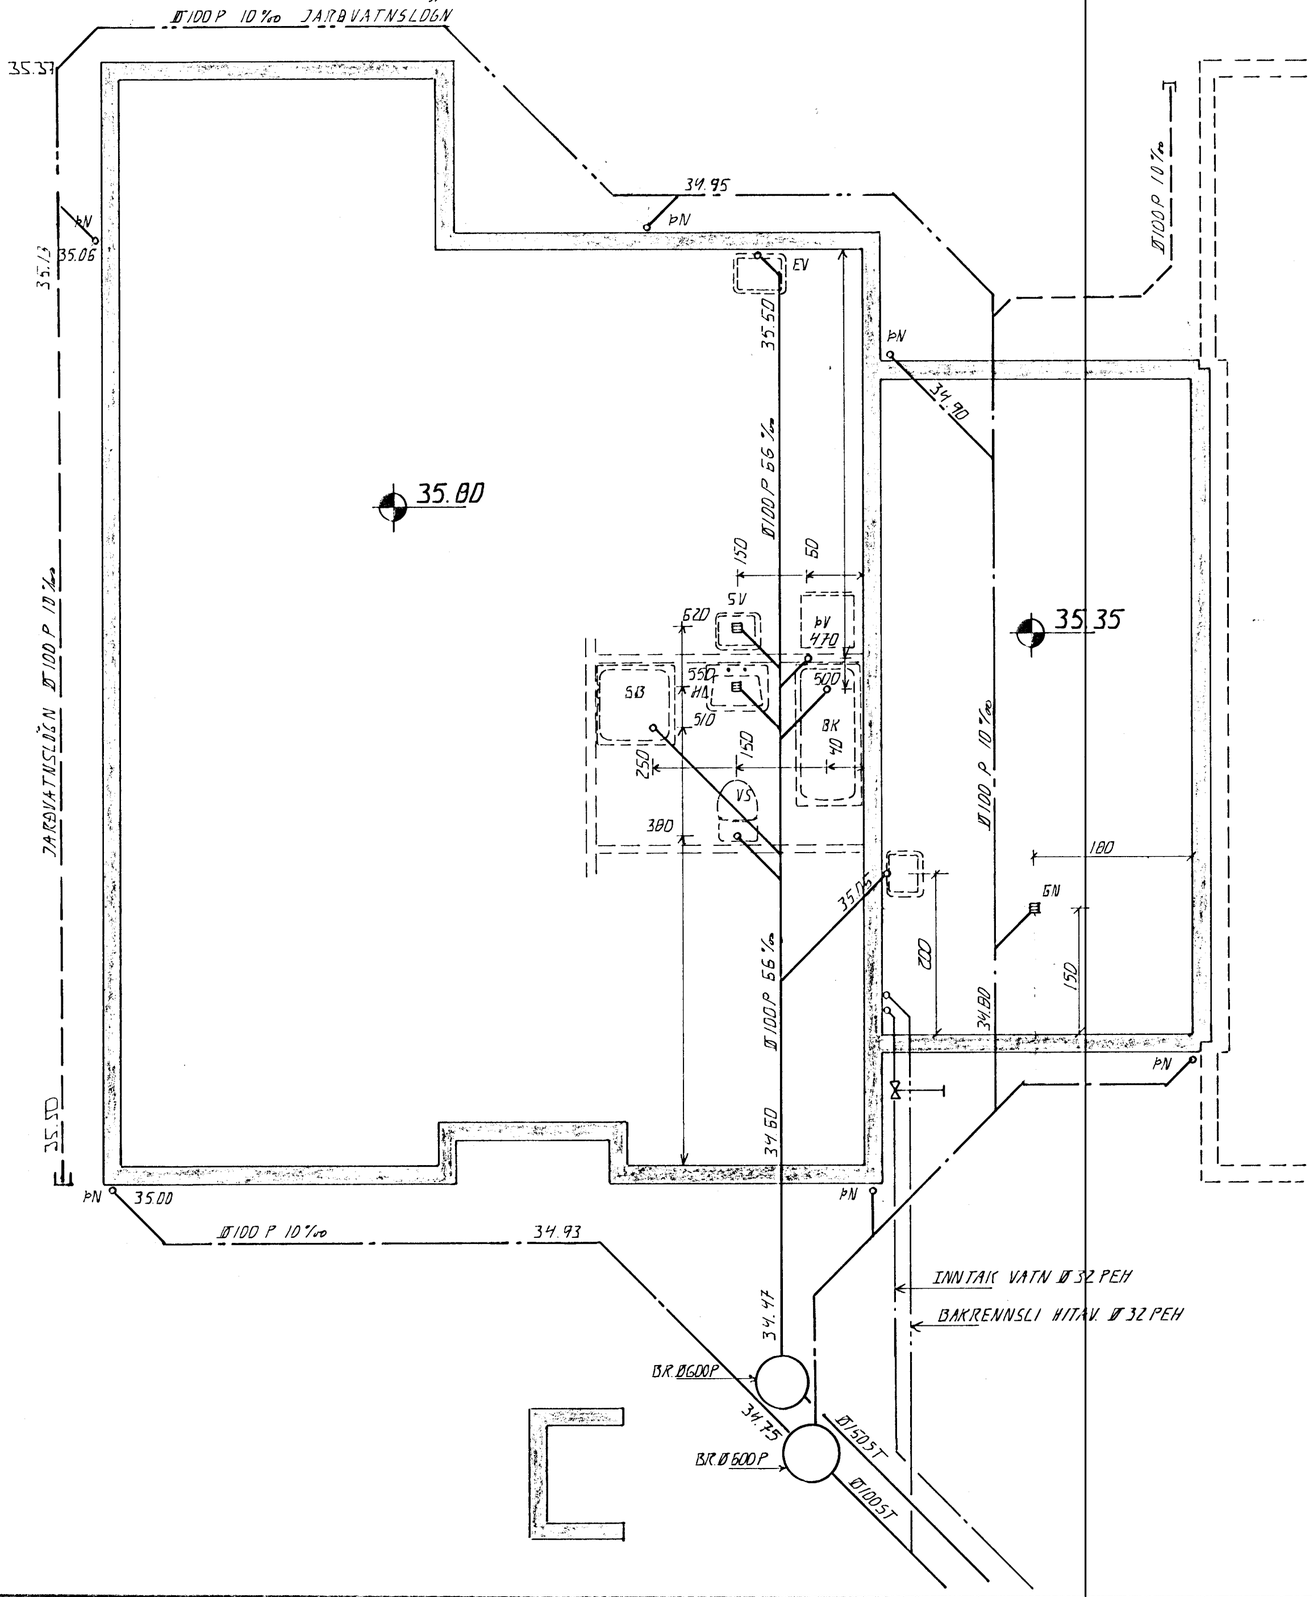

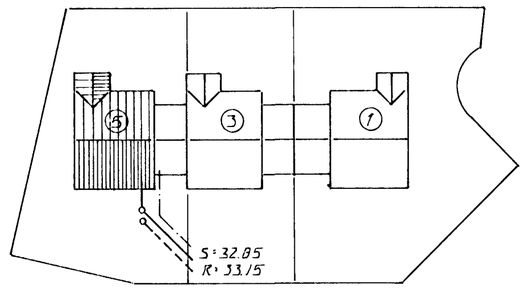

AFSTÖÐUMYND . 1:500

ÁSKILIÐ, ELDRI TEIKNING ÓGILD

HAFNARFJARÐARBÆR BYGGINGAFULLTRÚINN KP

06 JÚLÍ 1994

BR.NR.	DAGS	EÐLI BREYTINGAR	SIGN.
03	06.07.'94	JARÐVATNSLÖGN BR.	GH
02	30.12.93	JARÐVANSLÖGN	A.H.
01	23.08.93	REGNVATNSLÖGN BREYTT	A.H.

FURUHLÍÐ 5 HAFNARFIRÐI

GRUNNLAGNIR

MÆLIKV. 1:50

DAGS. APRÍL 93
HANNAÐ A.H.
TEIKNAÐ A.H.
VERK NR. 9312
BLAÐ NR. 2-02

SIGURÐUR ÞORLEIFSSON TEKNIFRÆÐINGUR F.T.F.Í.
STRANDGÖTU 11 HAFNARFIRÐI SÍMI 54751/54255