



GRUNNMÝND ÞAK 1:50

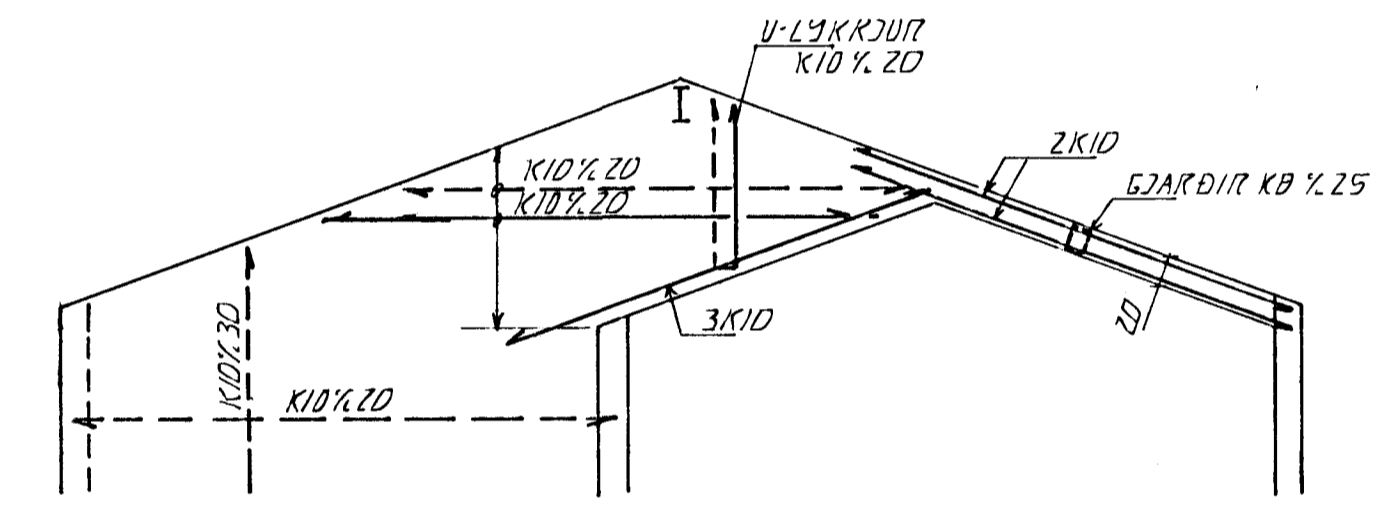


ÁSYND A-A 1:50

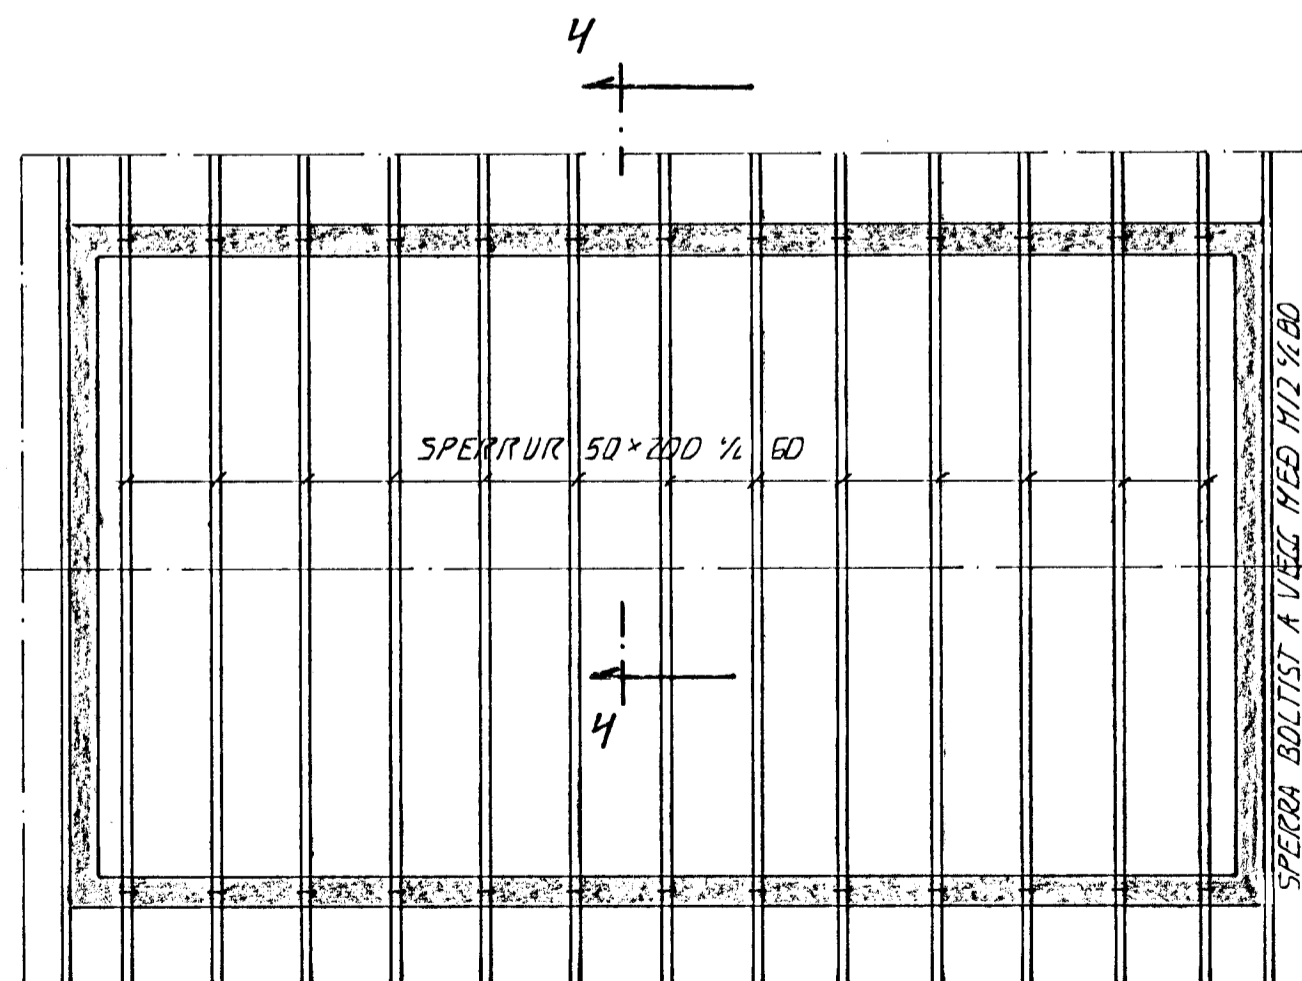

ÁSKILIÐ, ELÐRI
TEIKNING ÓGILD

20 JUL 1993

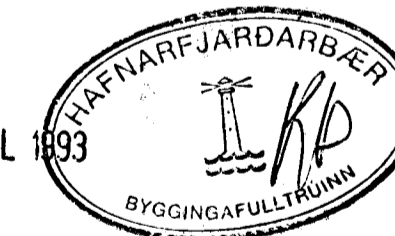

DI	20.07.93	DIL MILLI SPERRA STÓLAÐ ÞAK	4. 21.
BR.NR.	DAGS	EDLI BREVTINGAR	SIGN.
FURUHLIÐ 4 HAFNARFIRÐI			DAGS HAI 93
ÞAKVIRKI			HANNAÐ 4. 21.
MÆLIKV. 1:50			TEIKNAD 4. 21.
SIGURÐUR ÞORLEIFSSON TEKNIFRÆÐINGUR F.T.F.I.			VERK NR 9313
STRANDGÖTU 11 HAFNARFIRÐI SÍMI 54751/54255			BLAÐNR. 1-04