


ÁSKILIÐ, ELDRI
TEIKNING ÓGILD

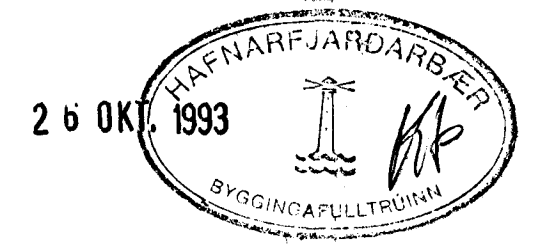

01	21.9.93	GK.	J.B.S.
NR:	DAGS	BREYTING	AF
VERKFRÆÐISTOFA SUÐURLANDS HF. EYRAVEÐI 27, 900 SELFOSS 3 98-21776			BLAÐ: (16).1
FURUHLIÐ 6, HAFNARFIRÐI			KVARDI 1:50/20
UNDIRSTÖÐUR GRUNNMYND			REIÐN: GDS TEIKN: GDS DAGS: 1. SEPT. 93
SAMP:	<i>Andri Thor Björnsson</i>		NR: 93056 93056161