



GRUNNMYND EFRÍ HÆÐ


Samþykkt á fundi bygginga-
nefndar þ. 15.9.1993
BYGGINGAFULLTRÚINN
Í HAFNARFIRÐI
Sigrún Björnsdóttir
Stærð skal frá opnu
ástandi í samræmi
míð byggiferðar

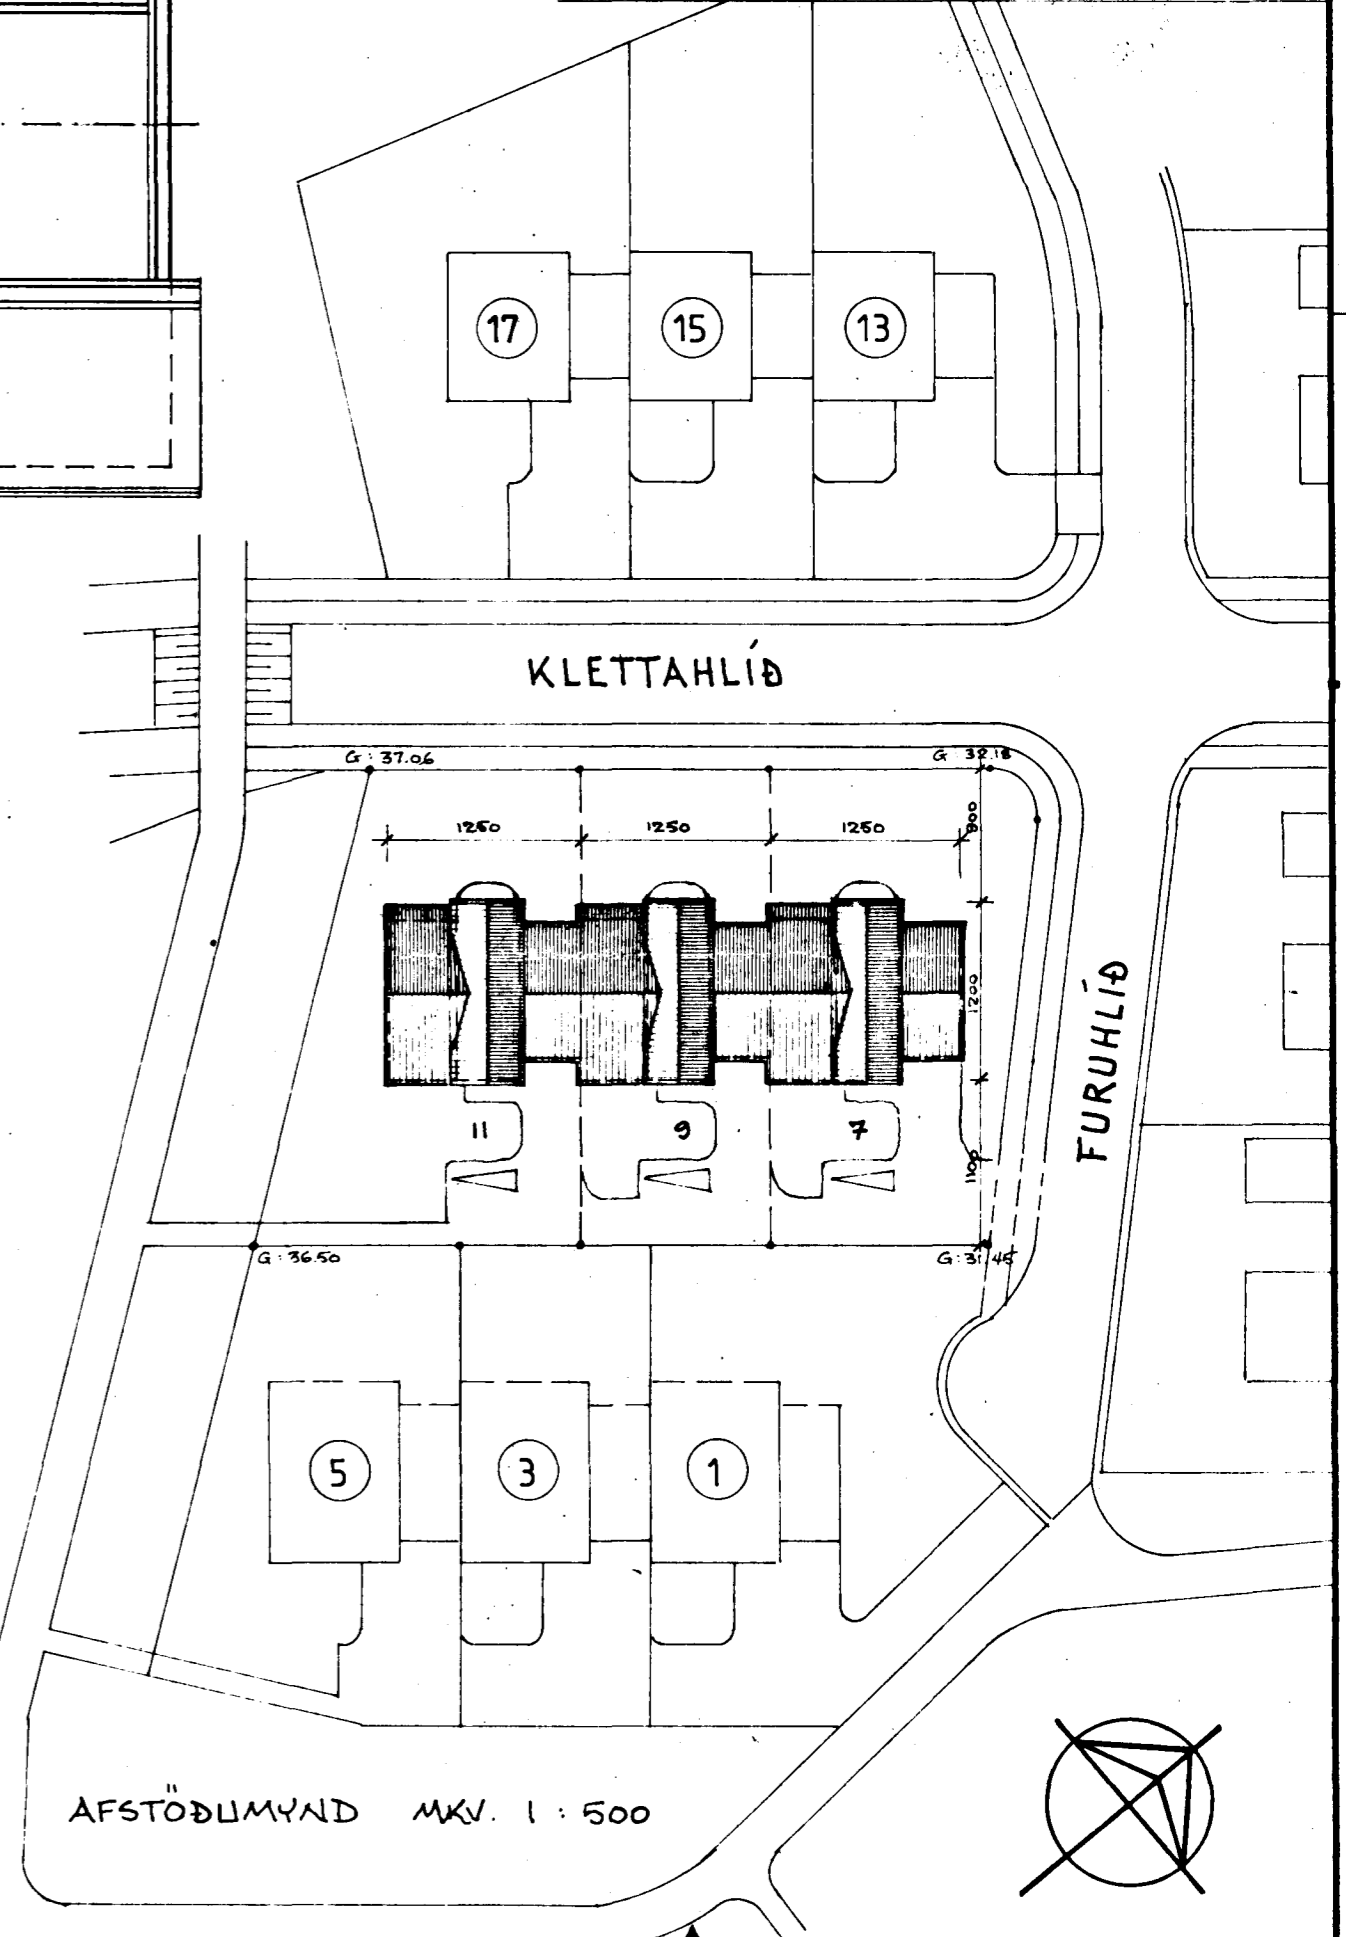

AFSTÖÐLÝMÝND MKV. 1:500

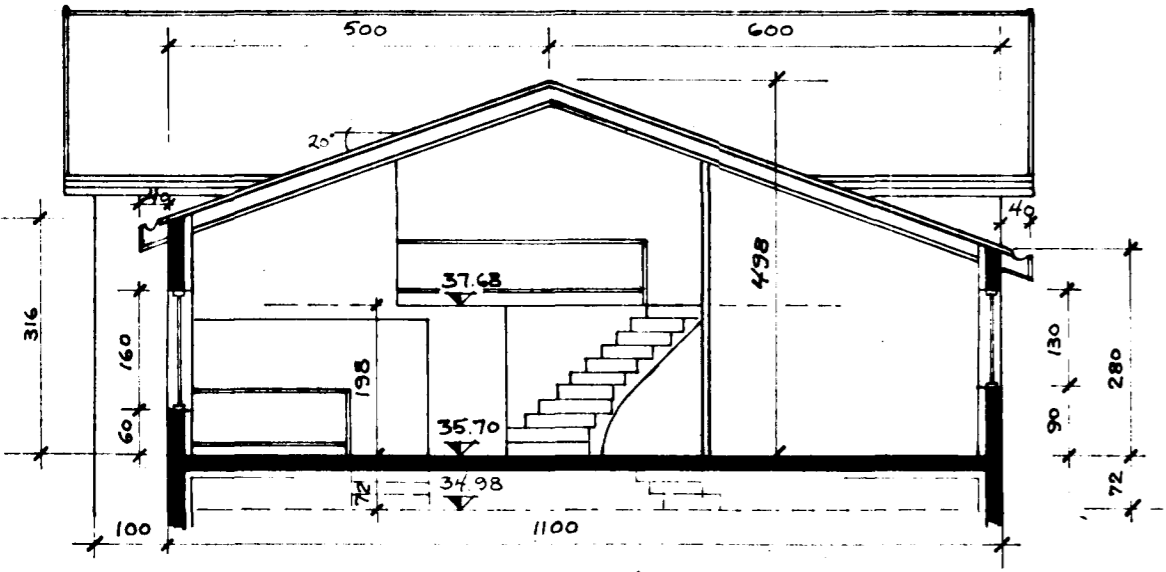


SNEIÐING AA UM HÚS NR 11

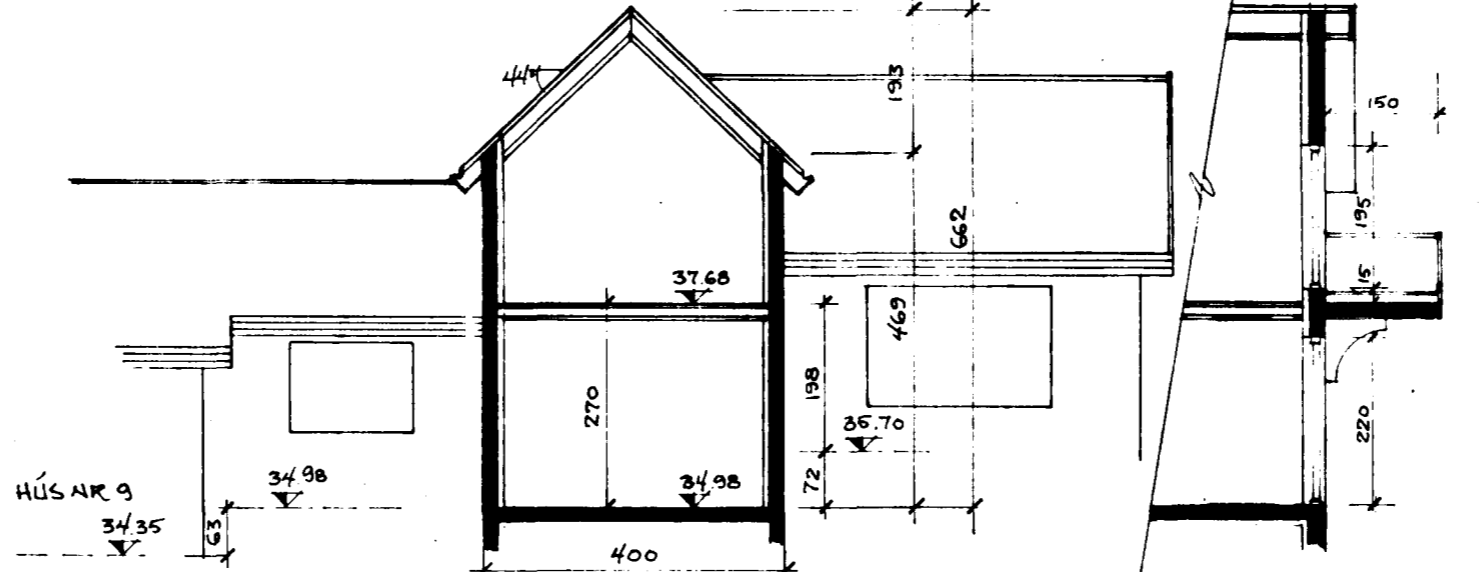

SNEIÐING CC UM HÚS NR 11

SNIÐ DD UM SVALIR

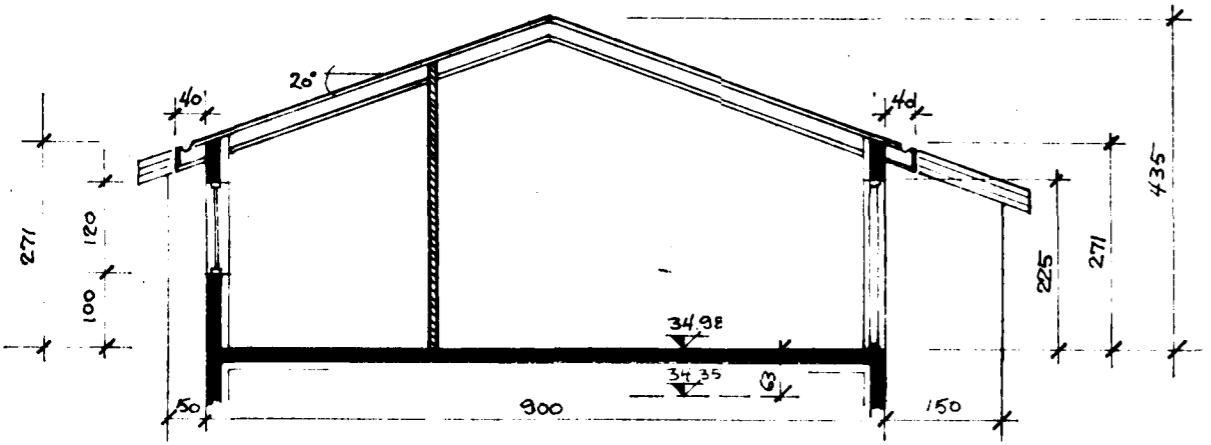

SNEIÐING BB UM HÚS NR 11

FLATARMÁL : NEDRI HÆÐ : 125.0 m²
 HVERS HÚSS EFRÍ HÆÐ : 43.9 m²
 SAMTALS : 168.9 m²
 FLATARMÁL ALLS : 168.9 x 3 : 506.7 m²
 FLATARMÁL LÖÐAR : 1647.5 m²
 NÝTINGARHLUTFALL : 0.30
 RÚMMÁL HVERS HÚSS : 579 m³
 RÚMMÁL ALLS : 579 x 3 : 1737 m³

BREYTING Í JÚNÍ 1993
 FLATARMÁLS OG RÚMMÁLSÚTREIKNINGUR
 LEIÐRETTUR
 BREYTING Í ÁGÚST '93
 REYKHÁFUR Í HÚSI NR 7 OG BADH. FLYST UPP
 GLUGGI Á SUÐURVESTUR GAFLI Á HÚSI NR 11
 BREYTING Í SEPT. '93 - SVALIR Í NORÐVESTURKÁTT

VINNUSTOFA II VESTURVÖR
 KÖPAVOGI
VÍFILL MAGNÚSSON ARK. HALLA HANNESDÓTTIR
 K.T. 171238-4639 K.T. 220851-7889

HEITI FURUHLÍÐ 7-9-11, HAFNARFIRÐI
 EIGN FJARDARFAG H.F.
 TEIKN. GRUNNMYND · SNIÐ · AFSTÖÐLÝMÝND MKV. 1:100
 1:500
 DAGS. MAÍ '93
 TEIKN.
 SAMP. JÚNÍ '93
 BREYTT ÁGÚST '93 SEPT. '93