


Samþykkt á fundi bygginga-
nefndar þ. 15.9. 1993.


BYGGINGAFULLTRÚINN
Í HAFNARFIRDI

Sigríður Halldóttir

Þangað skal frá opnu
Gáttabóði í samræmi
við reglugerðir

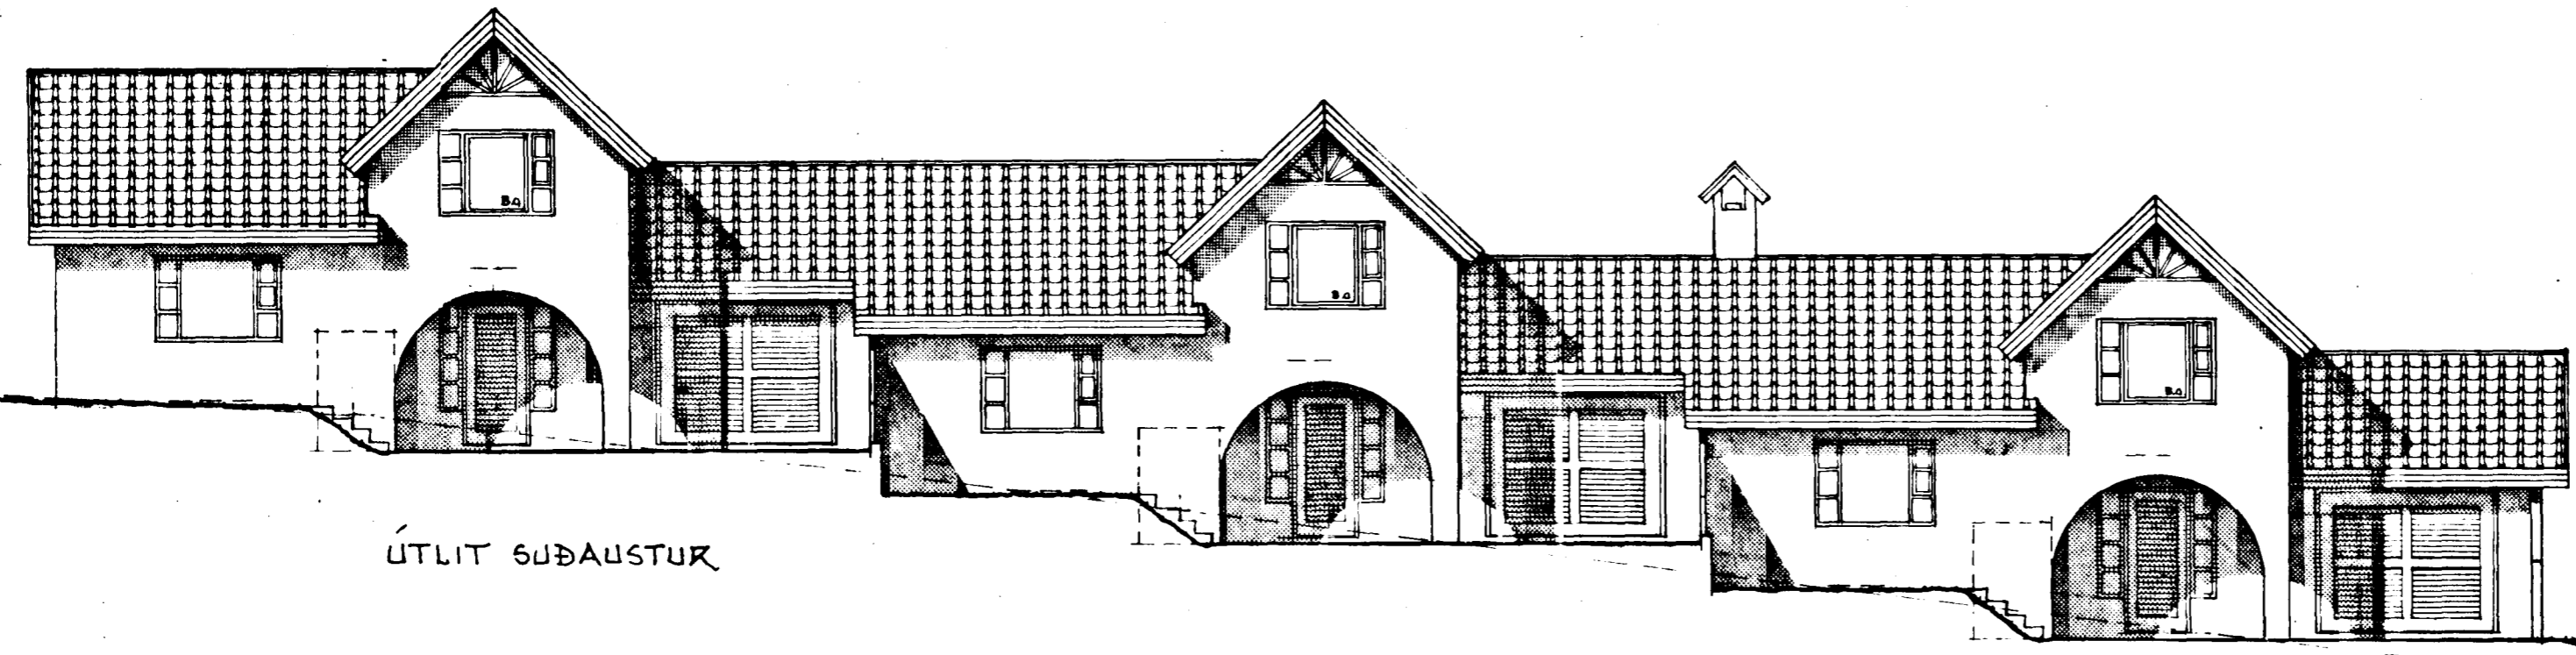


ÚTLIT SÚÐAUSTUR

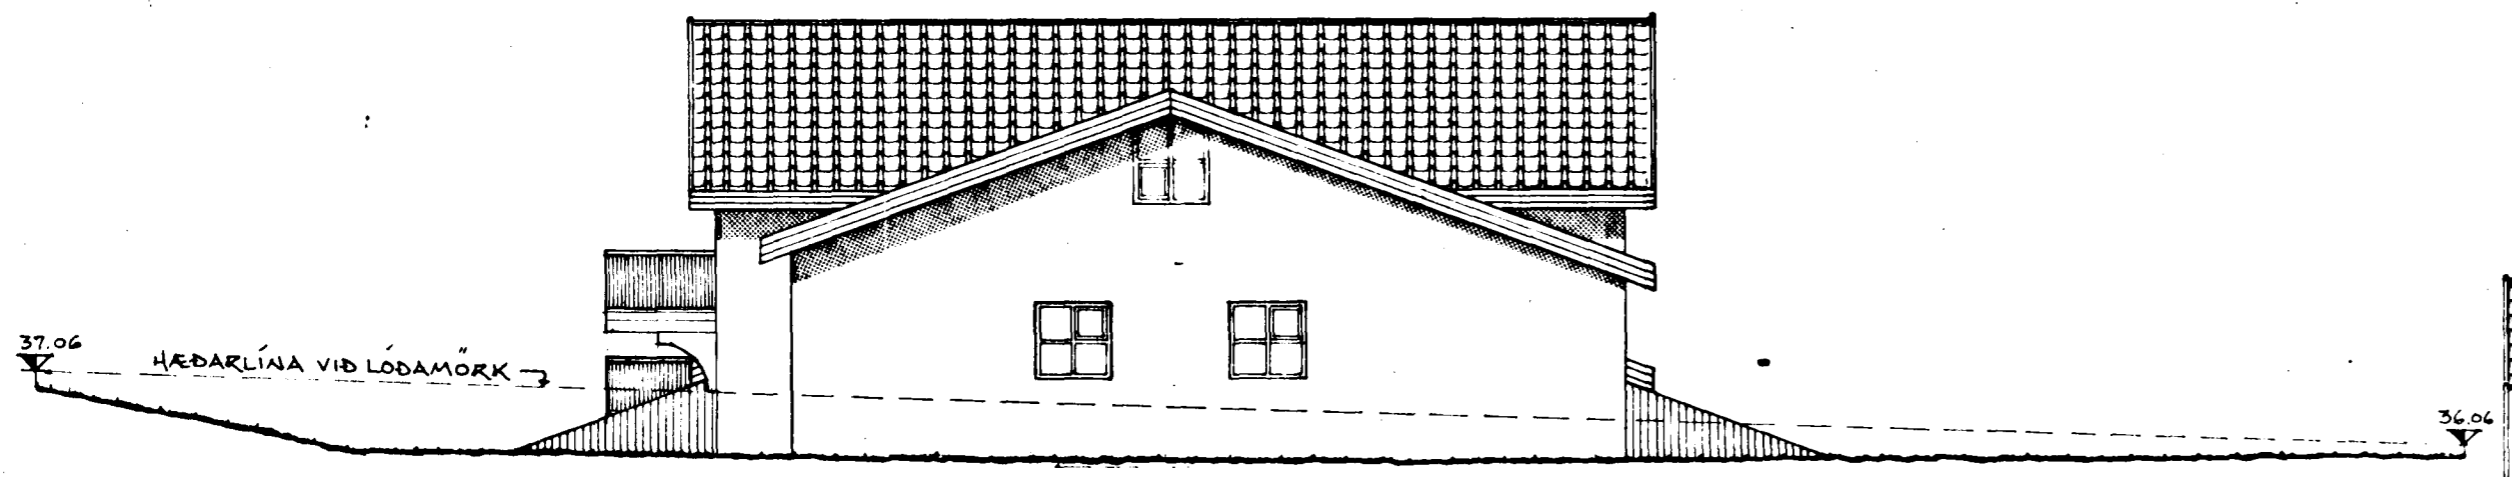

ÚTLIT SÚÐVESTUR


ÚTVEGGIR STEYPTIR - ÁFERÐ KLAPPMÚR - LITUR HVÍTUR
HÚSIN VERÐA EINANGRUB AD INNAN
Á ÞAKI VERÐUR STALLAÐ ÞAKJÁRN - RAUÐBRÚNT
ÞAKBRÚNIR SVARTAR
GLUGGAR OG HURÐIR RAUÐBRÚN
SKJÓLVEGGIR OG SORPGEYMSLUR ÚRTIMBRI - LITUR RAUÐBRÚNN

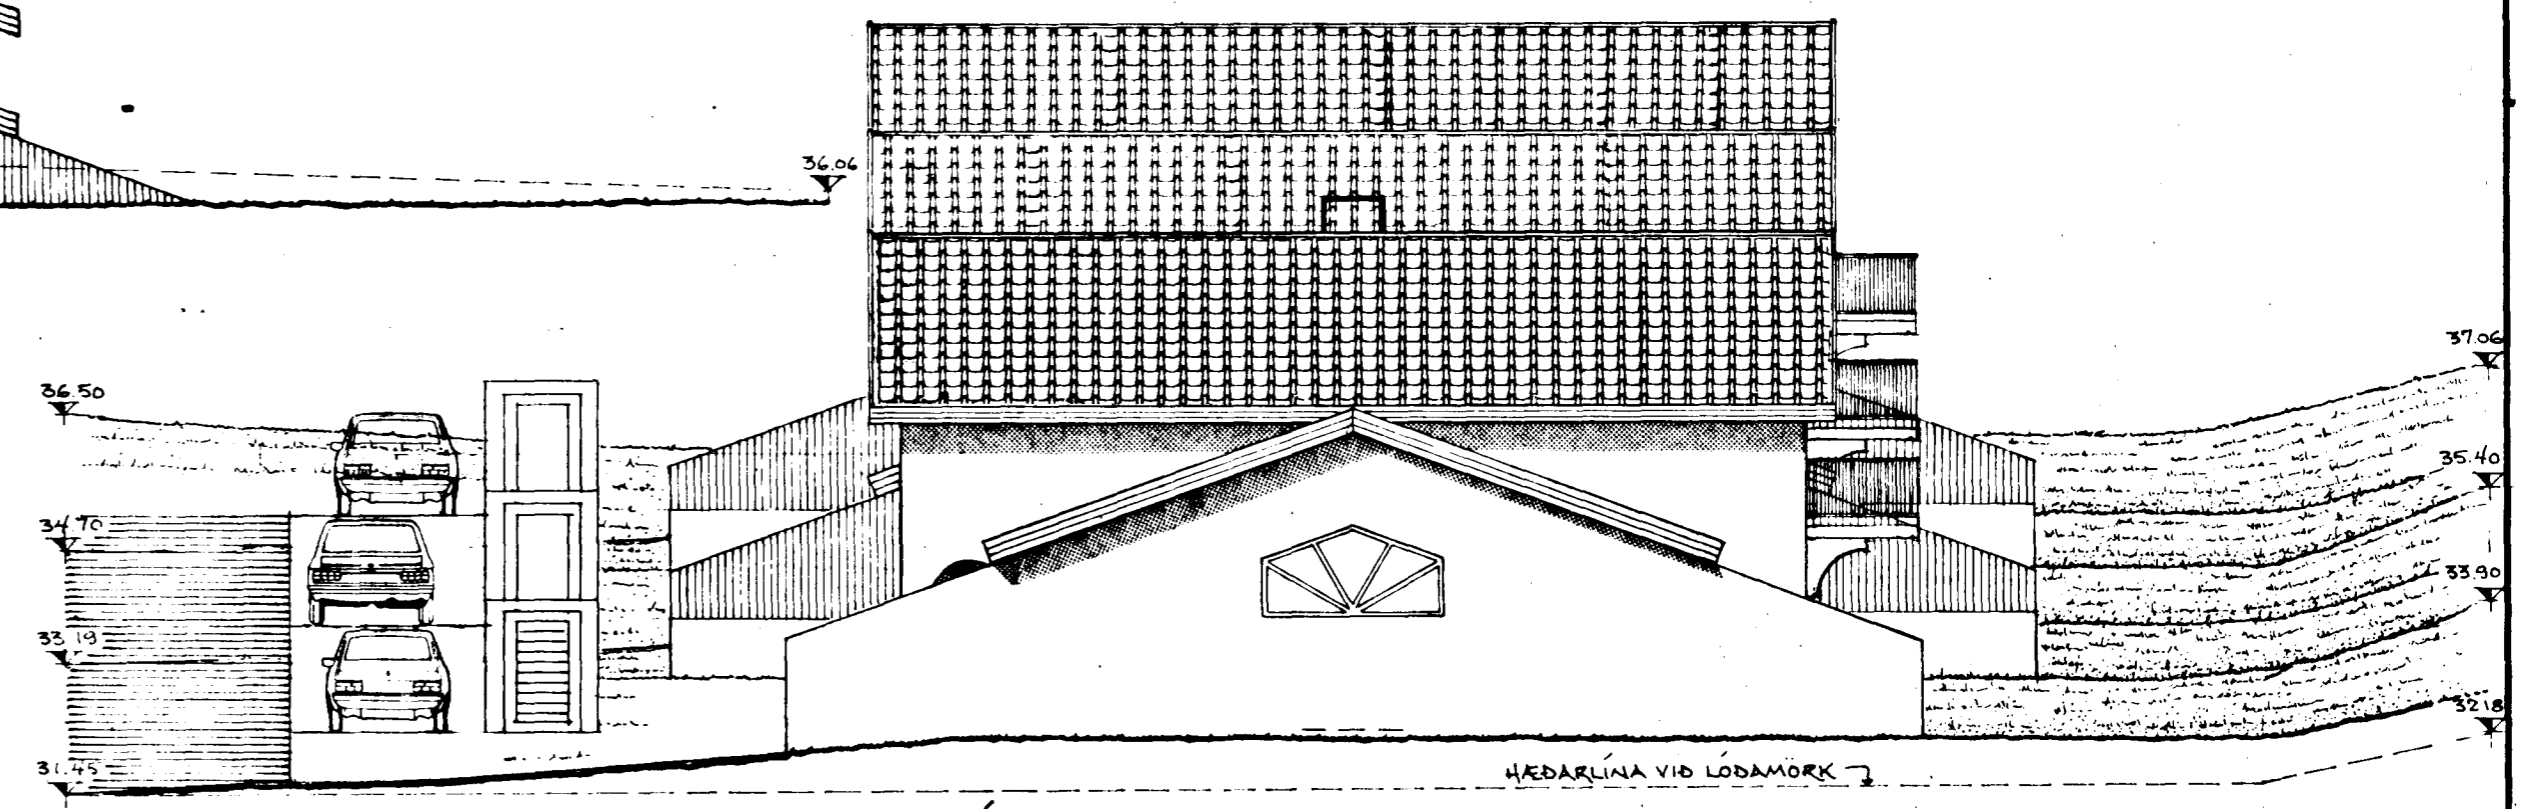

ÚTLIT NORÐAUSTUR

BREYTING Í AGÚST '93
REYKHÁFUR Á HÚSI NR. 7
SKJÓLVEGGUR Á HÚSI NR. 7 VERÐUR STEYPTUR
NÝR GLUGGI Á SÚÐVESTURGÆFLI Á HÚSI NR. 11

BREYTING Í SEPT '93
SVÁLIR Í NORÐVESTURÁTT.

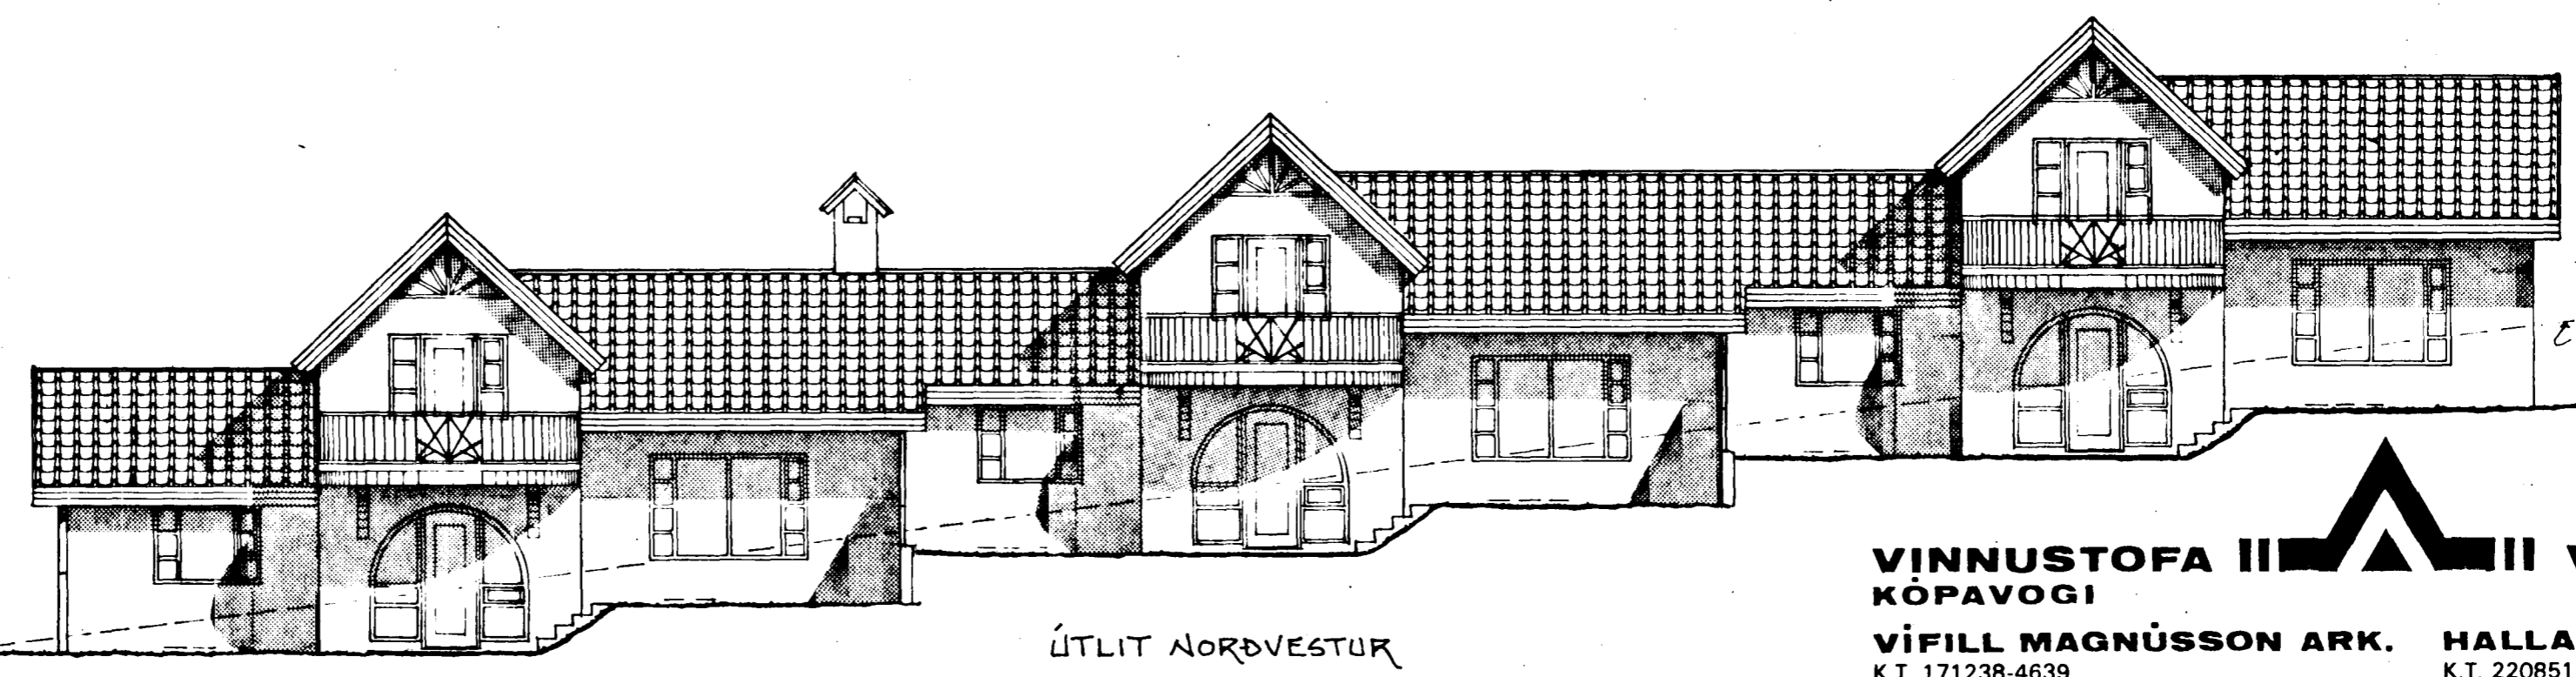

ÚTLIT NORÐVESTUR

VINNUSTOFA II VESTURVÖR
KÓPAVOGI SÍMI 4-01-15
VÍFILL MAGNÚSSON ARK. HALLA HANNESDÓTTIR
K.T. 171238-4639 K.T. 220851-7889

HEITI FURUHLÍÐ 7-9-11, HAFNARFIRDI
EIGN FJÁRÐARFAG H.F.
TEIKN. ÚTLIT MKV. 1:100
DAGS. MAÍ '93 SAMP. JÚNÍ '93
TEIKN. BREYTT AGÚST '93 SEPT '93