


Samþykkt á fundi bygginga-
nefndar þ. 19. 1993
BYGGINGAÞULLTRÚINN
Í HAFNARFIRÐI
Sigurður Halldórsson

Ganga skal tré opna
eldstæði í samræmi
við reglugerðir

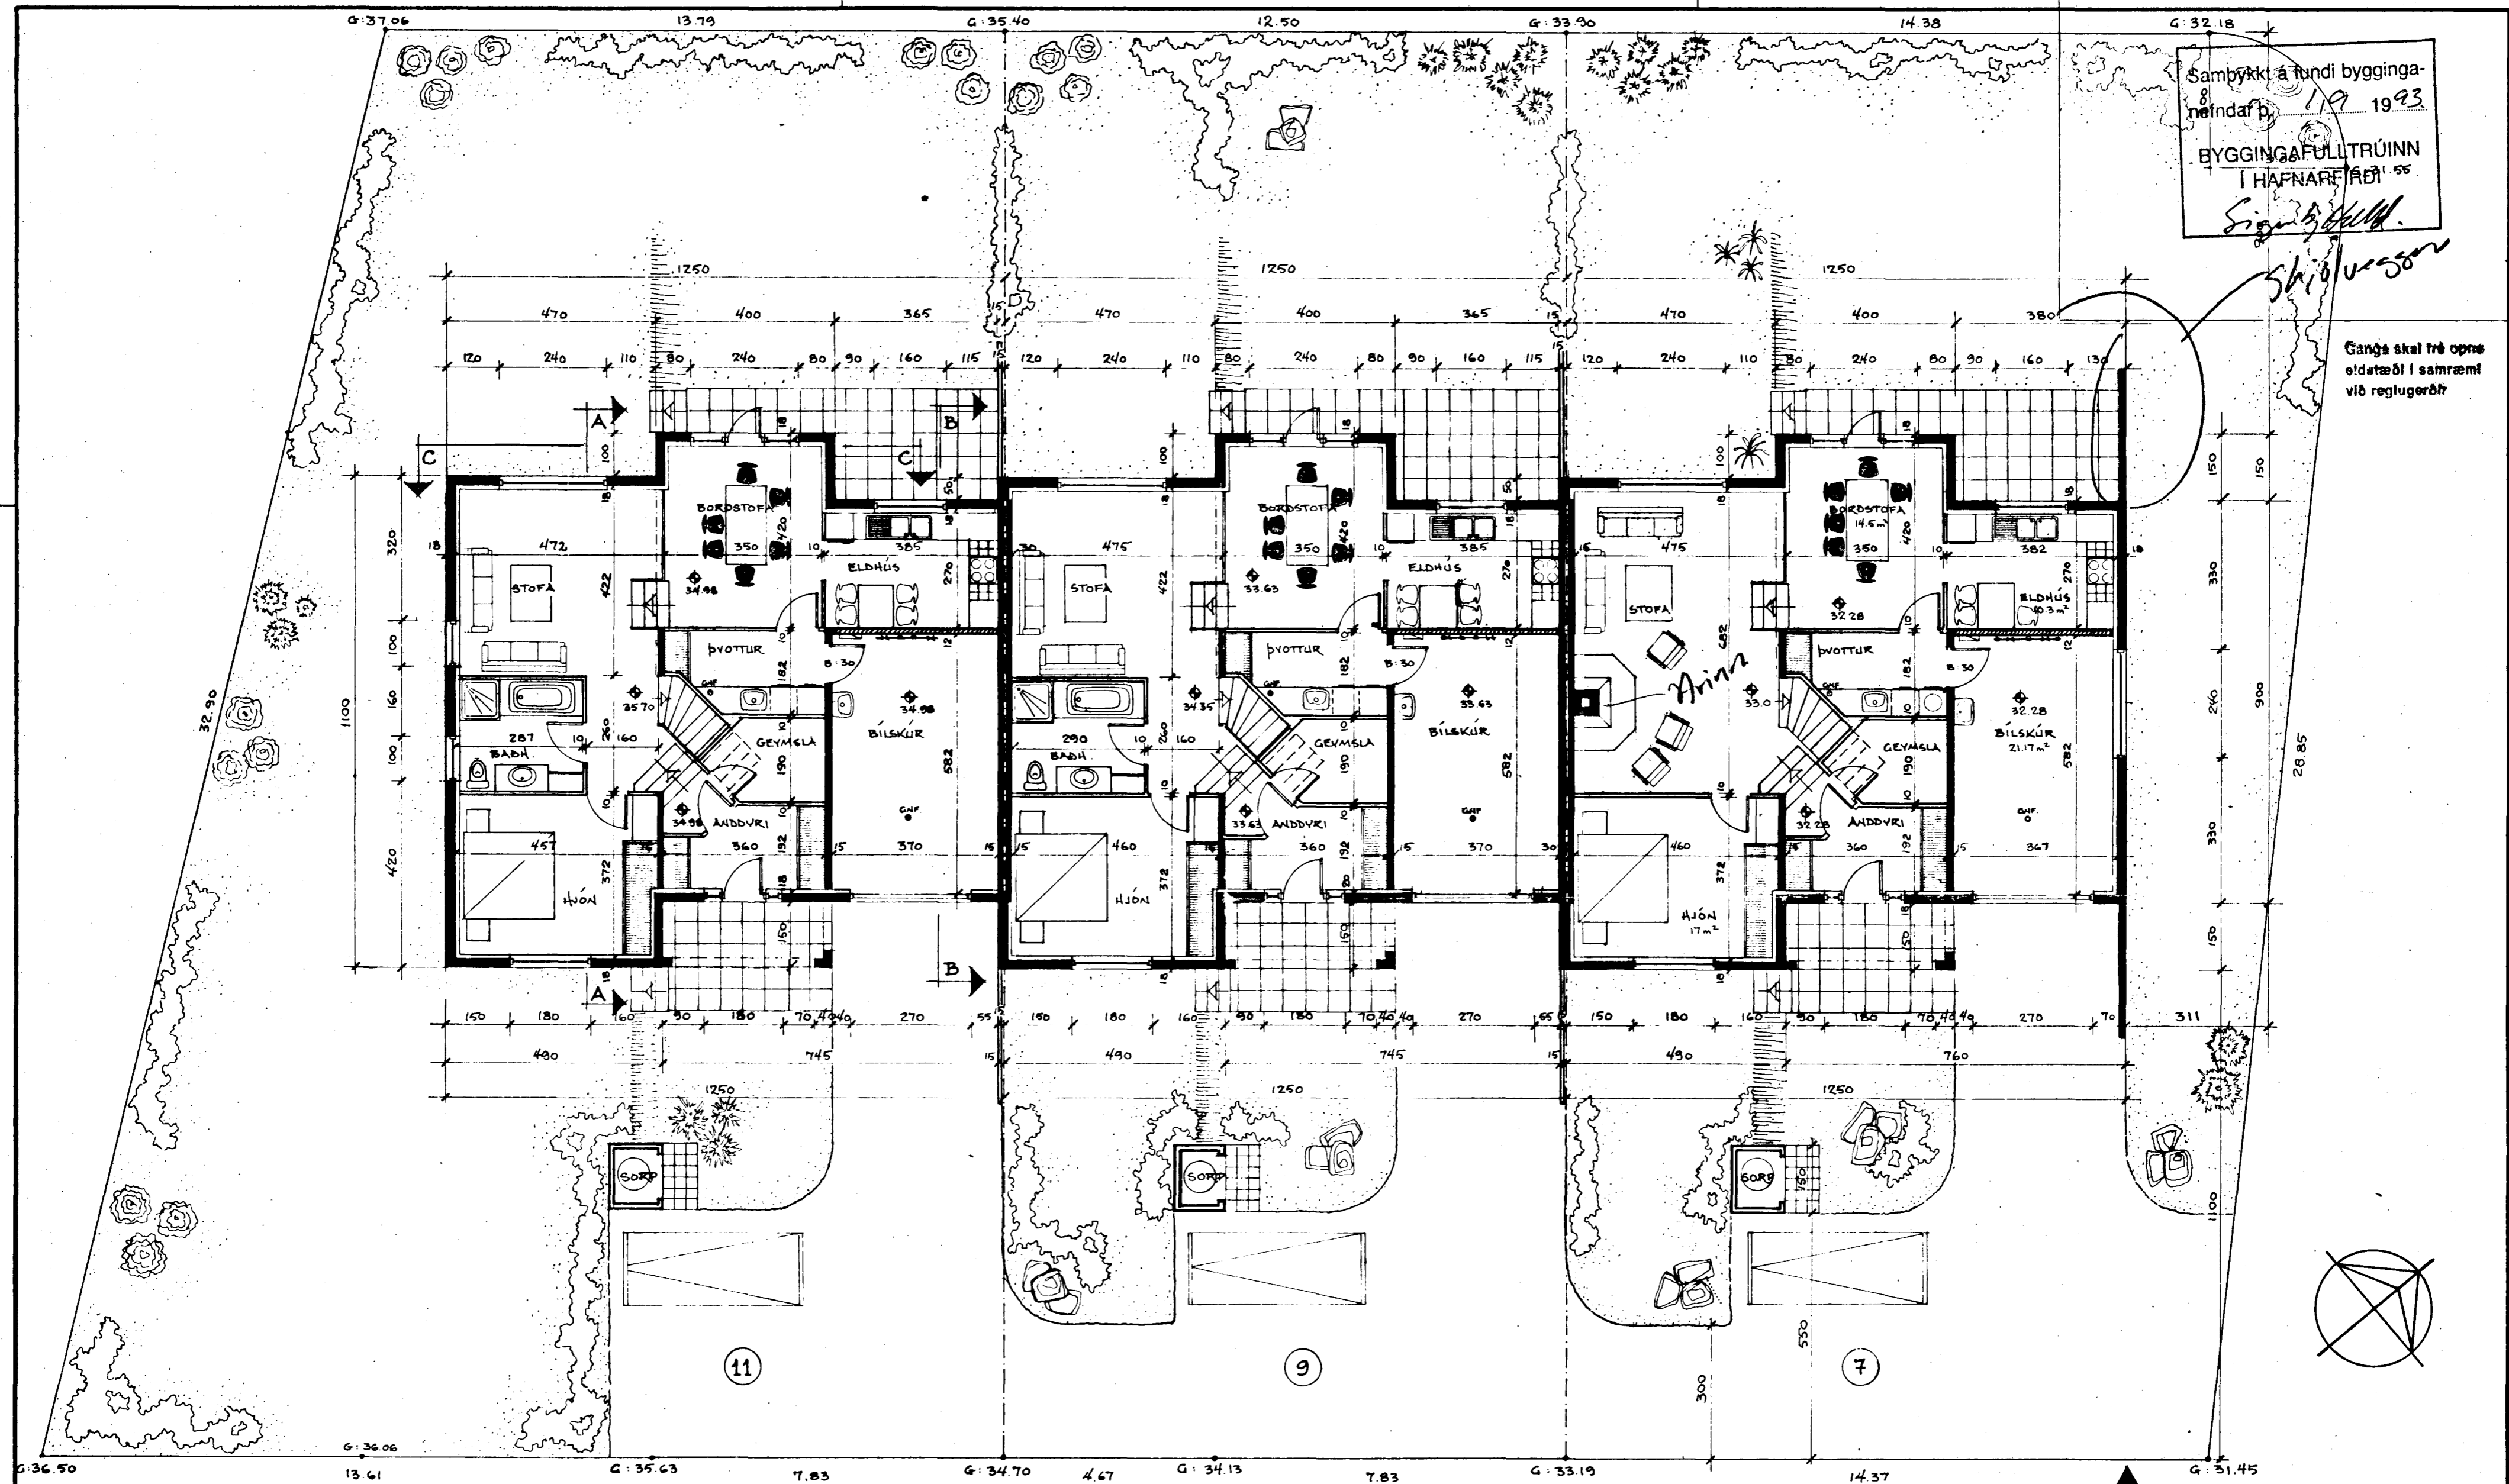

GRUNNMYND MKV. 1:100

BREYTING Á FURUHLÍÐ 11.1 AGÚST 1993:
NÚR GLUGGI Á SUÐURVESTUR GAGLI, Í GEMSLURÚMUM ÚFR BADH.

BREYTING Á FURUHLÍÐ 7. Í AGÚST 1993
BADHERBERGI FLÝST UPP Á EFRI HÆÐ
ARIAN Í STOFA - REYKHAUFUR UPP ÚR ÞAKI
HERBERGI Á EFRI HÆÐ STEKKAR
SKJÓLVEGGIR VERÐA STEYPTIR

VINNUSTOFA II VESTURVÖR
KÖPAVOGI
VÍFILL MAGNÚSSON ARK., HALLA HANNESDÓTTIR
K.T. 171238-4639 K.T. 220851-7889

HEITI FURUHLÍÐ 7.9.11, HAFNARFIRÐI
EIGN FJÁRDARFAG H.F.
TEIKN. GRUNNMYND MKV. 1:100
DAGS. MAÍ 1993
TEIKN. SAMP. BREYTT AGÚST 1993

1