
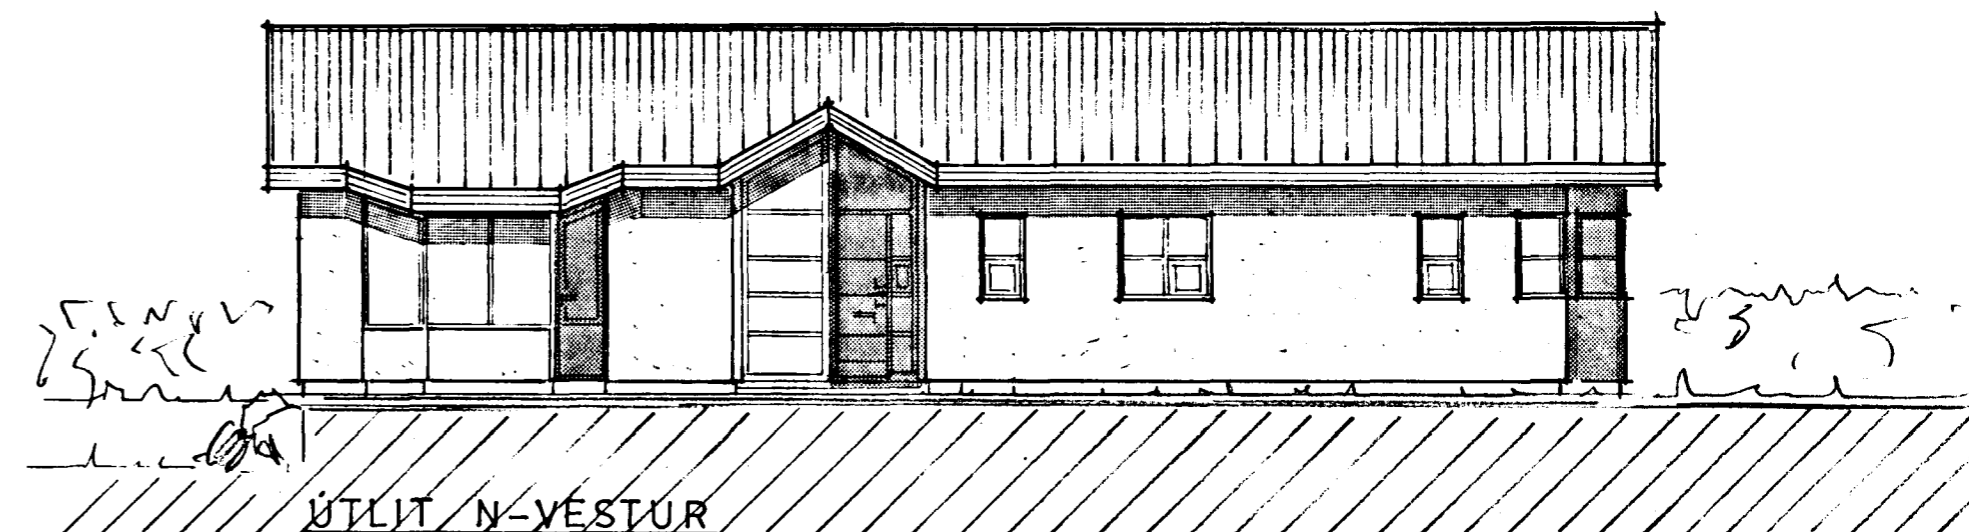
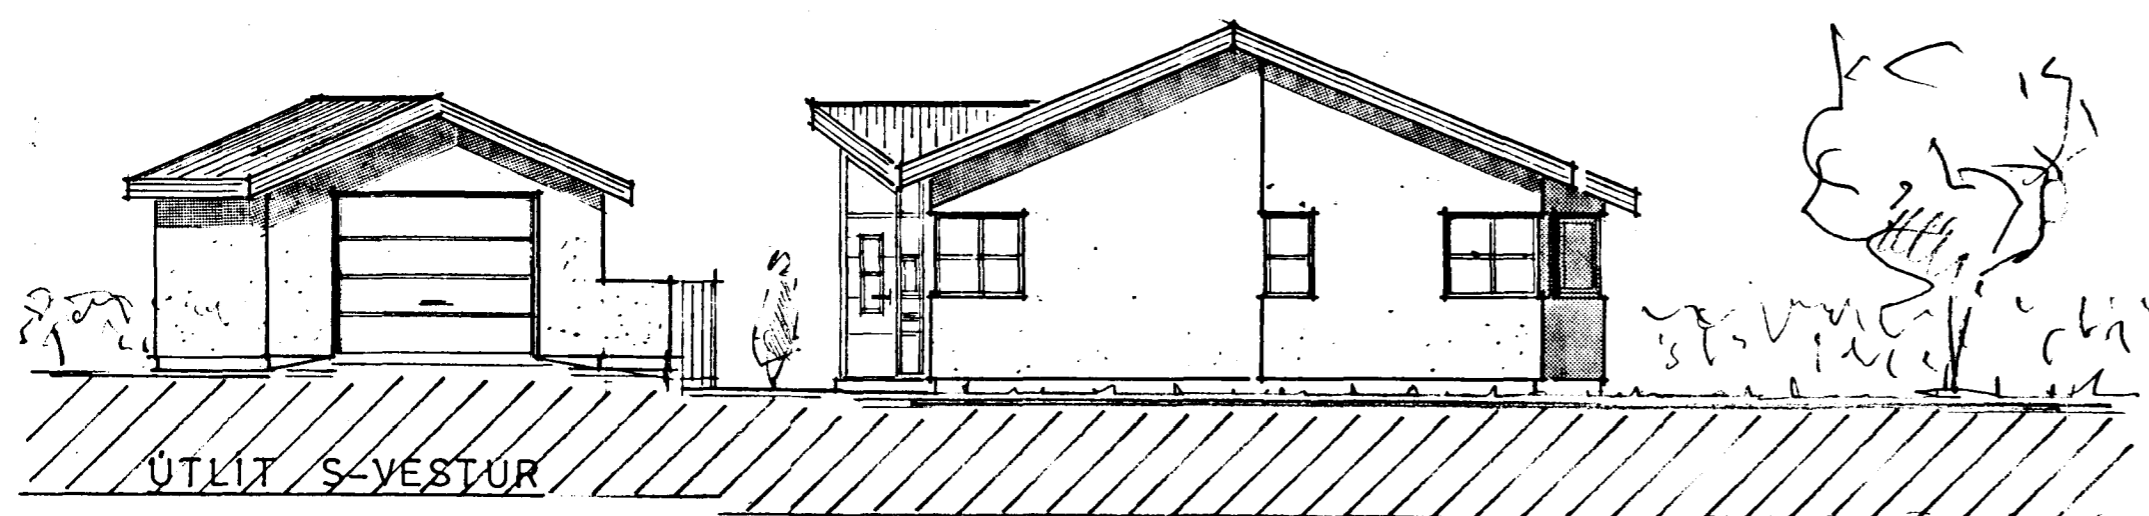
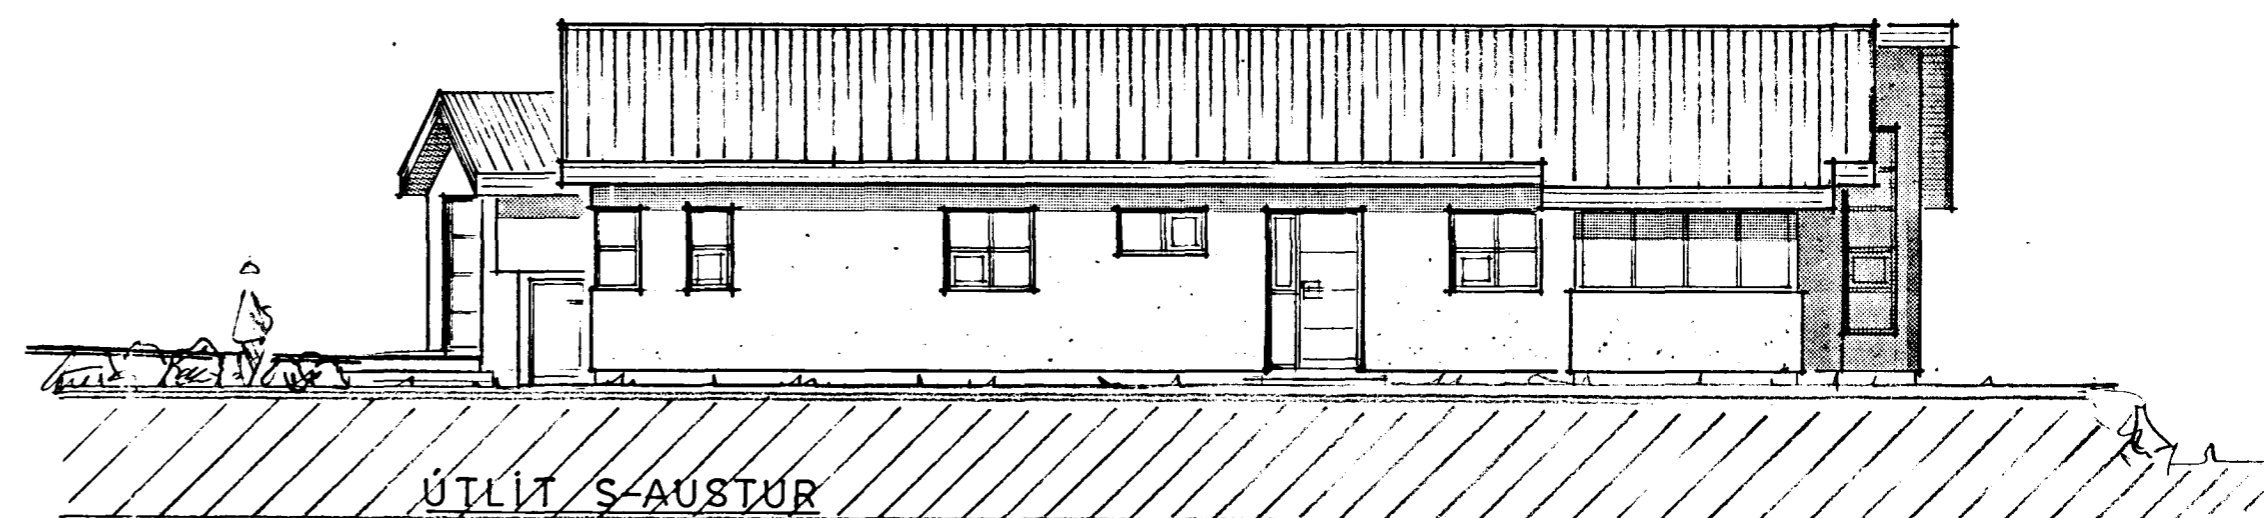
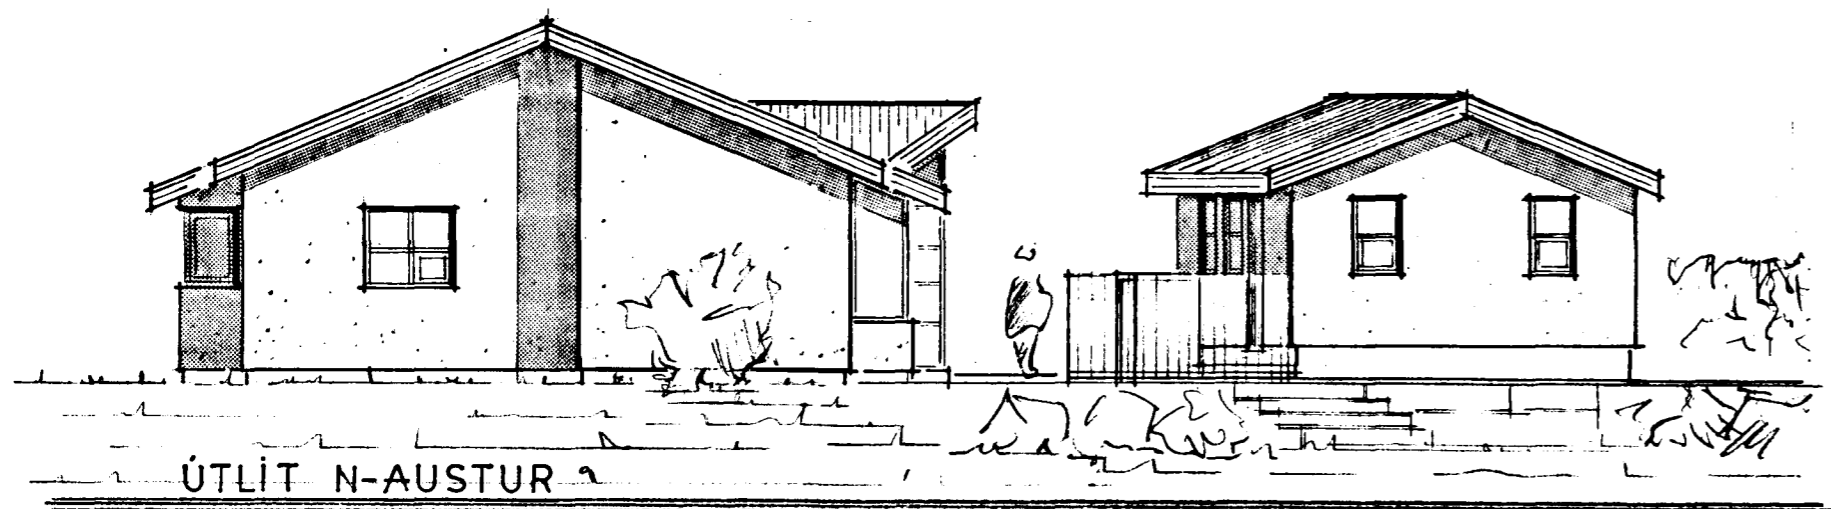


Samþykkt á fundi bygginga-  
nefndar þ. 9. 6. 1993

BYGGINGAFULLTRÚINN  
Í HAFNARFIRÐI

*[Handwritten signature]*

ELDRI TEKLU ÖGIÐ

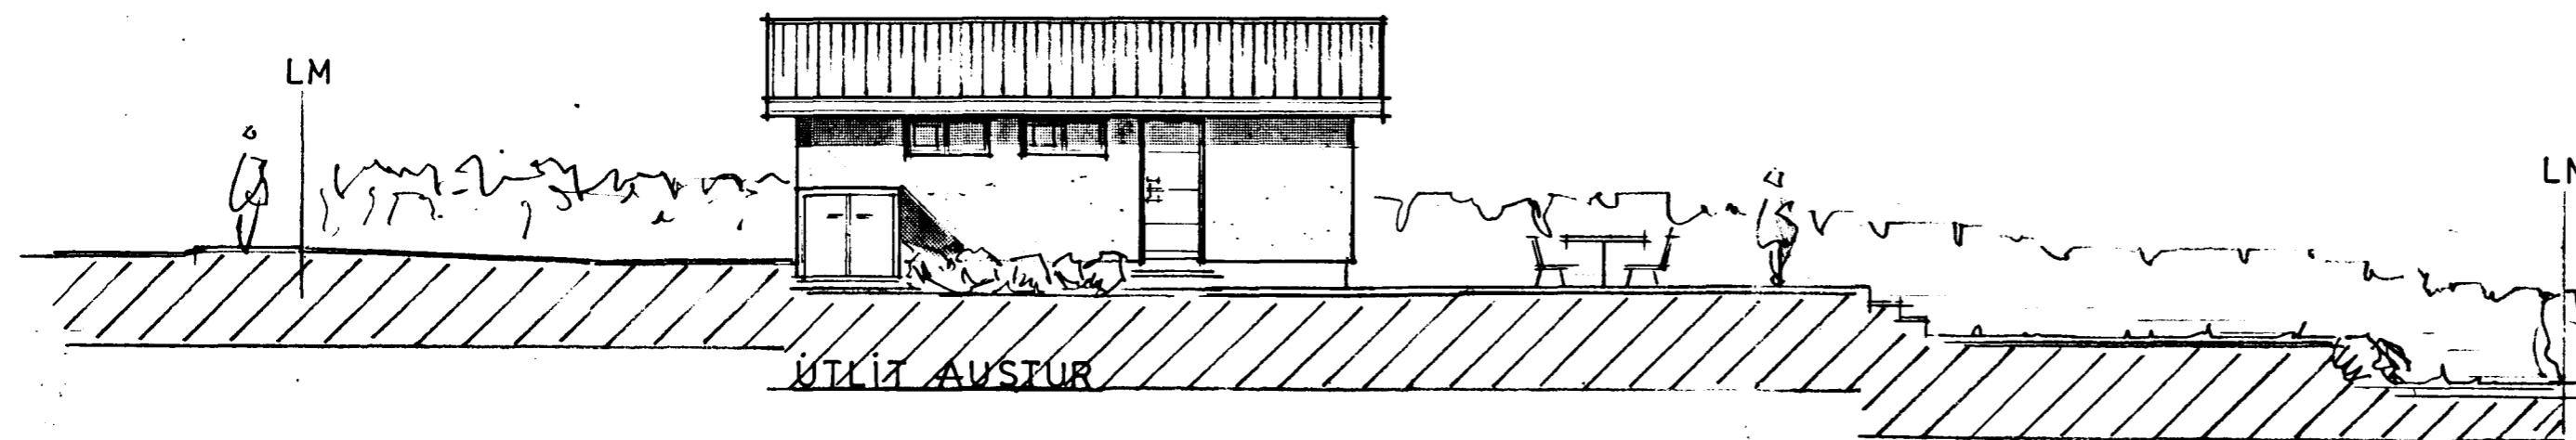

16 04 94 BREYTING Á HURÐUM OG GLUGGA

STAÐUR	FURUHLÍÐ 8	DAGS.	04 06 '93
EFNI	ÚTLÍTSMYNDIR	KVARÐI	1:100
		NR.	2
HÖNNUN	GÚSTAF B. ÓLAFSSON BF.Í		G.Ó