




VESTURHLIÐ, MÆLIKV. 1:100

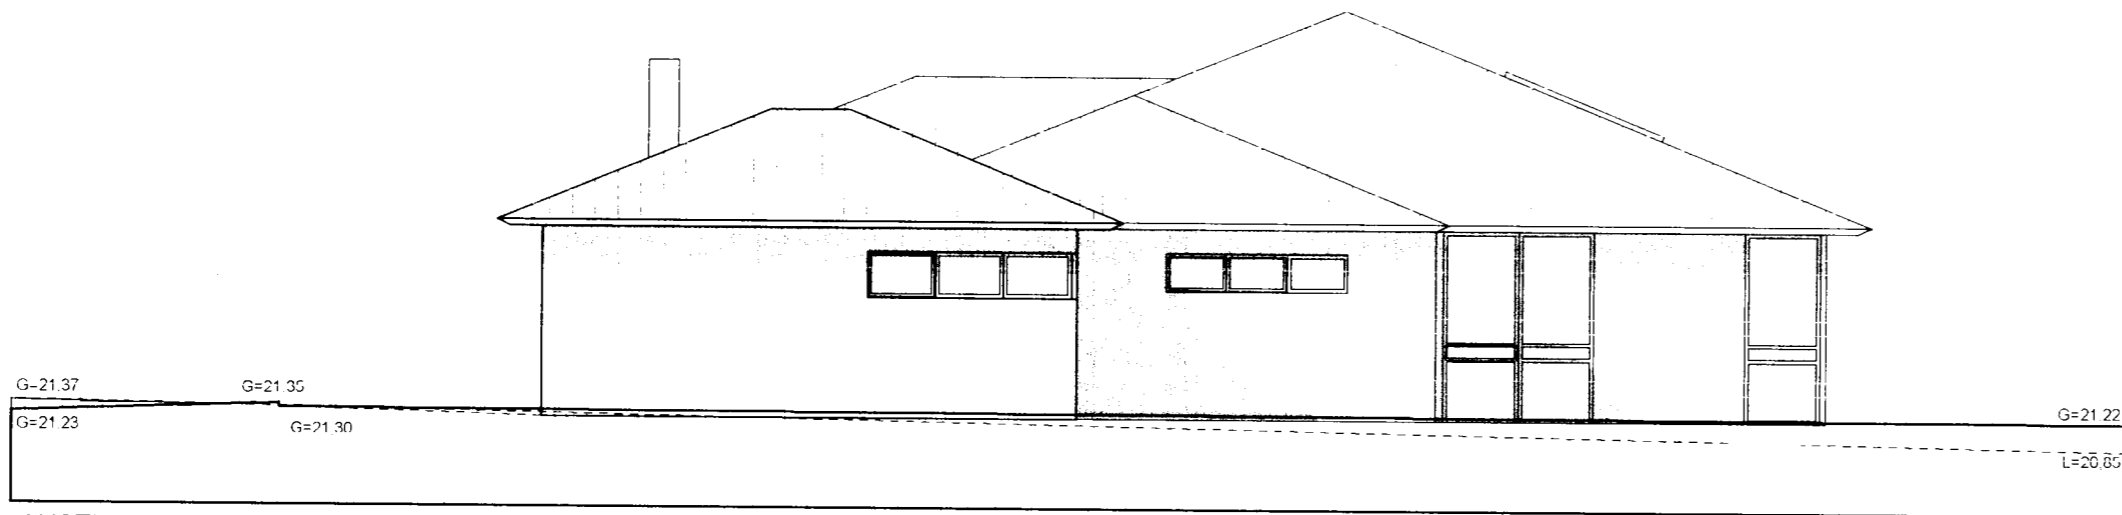

AUSTURHLIÐ, MÆLIKV. 1:100

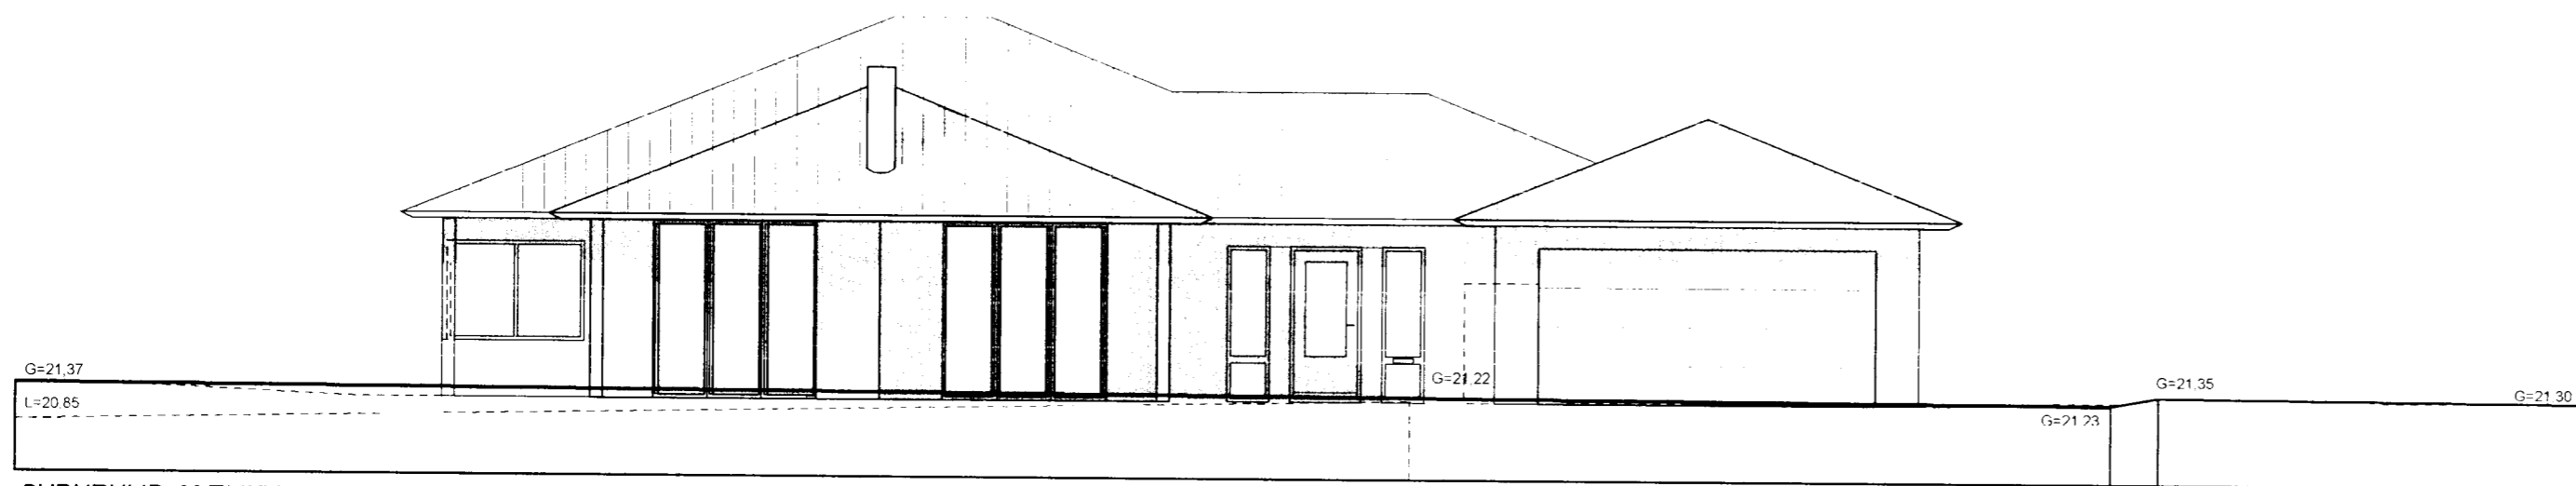

SUÐURHLIÐ, MÆLIKV. 1:100

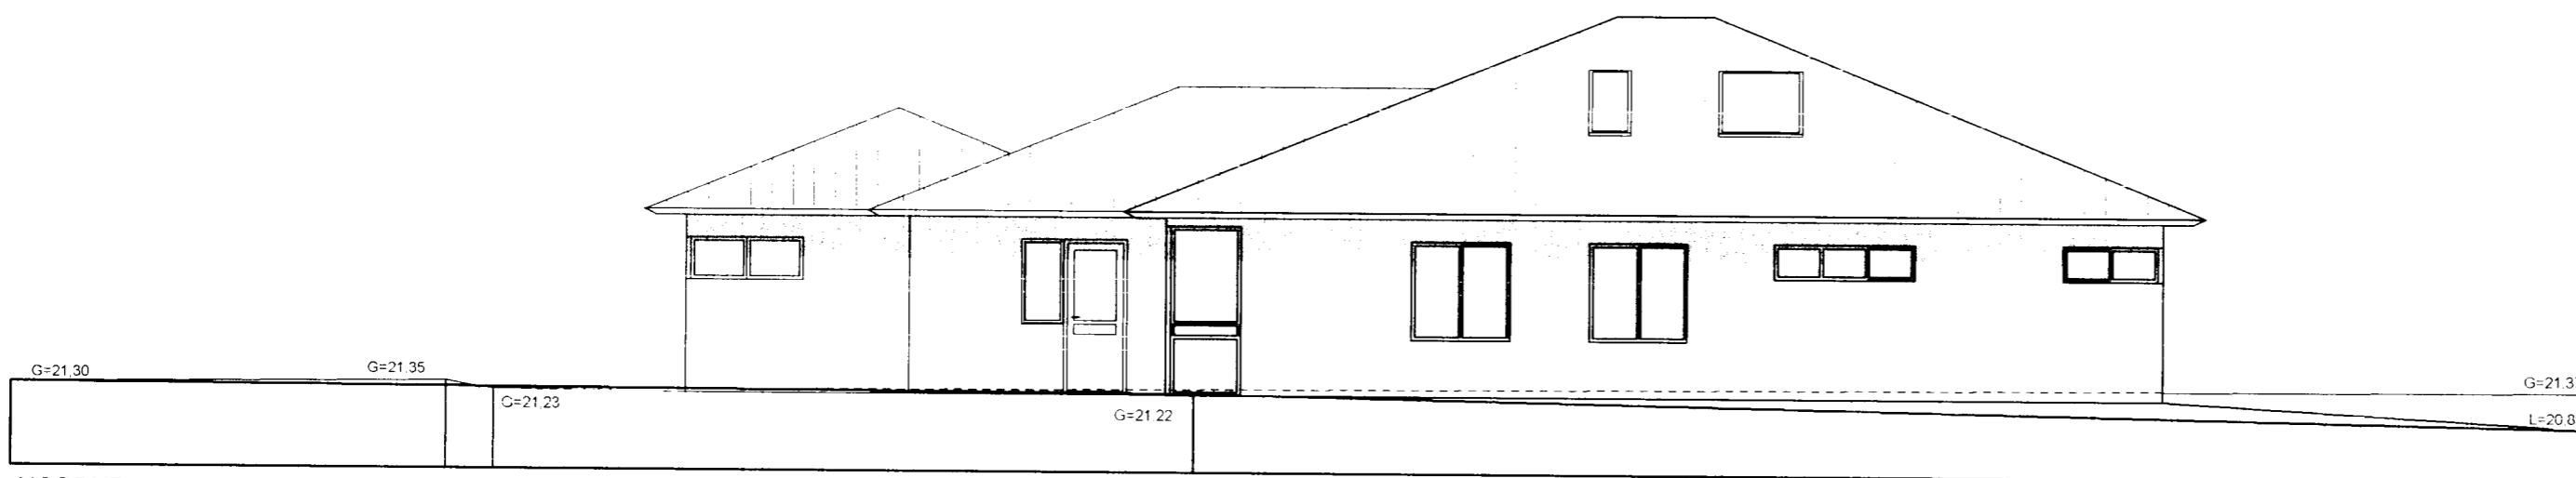

NORÐURHLIÐ, MÆLIKV. 1:100



Samþykkt þann

04 MAÍ 2005

Byggingafræðingur: Halnartíró  
F.h. Kristján Þóráinsson

**Tekton, arkitektar**

**Gunnlaugur Jónasson**

Háteigsvegi 7, 105 Reykjavík,  
s: 561 1910 f: 561 1921

Verk: Furuvellir 12

Teikning: Útlit

Unnið fyrir: Þórdísi Lilju Árnadóttur og  
Sigurð Odd Sigurðsson

Mælikvarði: 1:100	Dagsetning: 08.02.2005	Teiknað: GJ	Teikning nr: 030604
----------------------	---------------------------	----------------	------------------------

Breytingar:  
09.02.05: Þakluggum bætt við

Gunnlaugur Jónasson arkitekt FAI, 090462-2299