


Samþykkt þann


21 JAN. 2004

Byggingafráttirinn í Hafnarfirði
F.h. Kristján Þórarinnsson


KJP

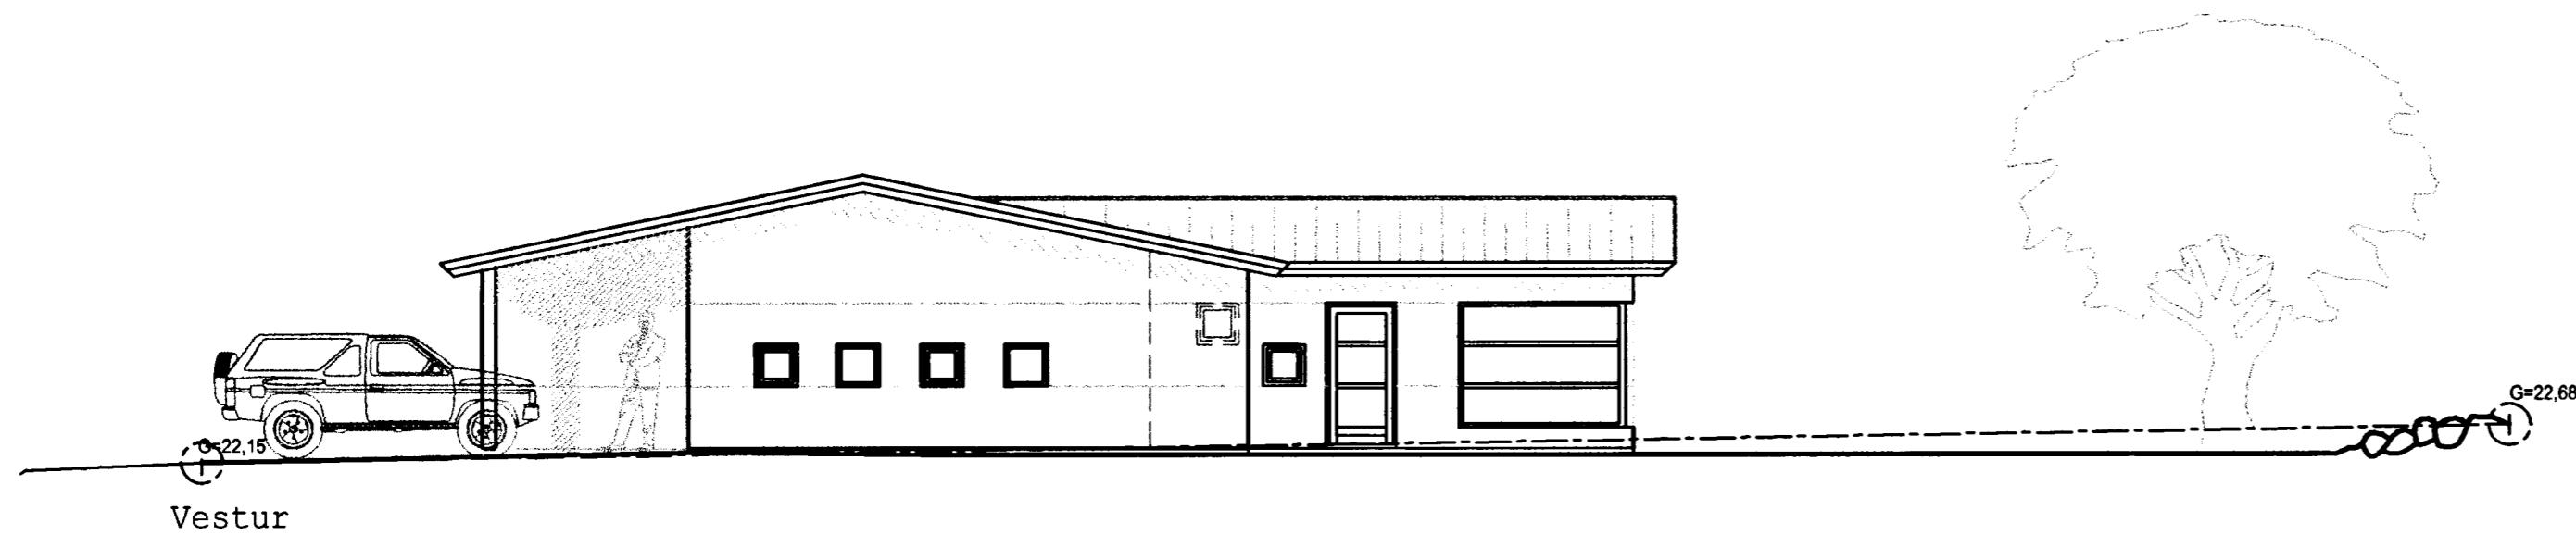


Vestur

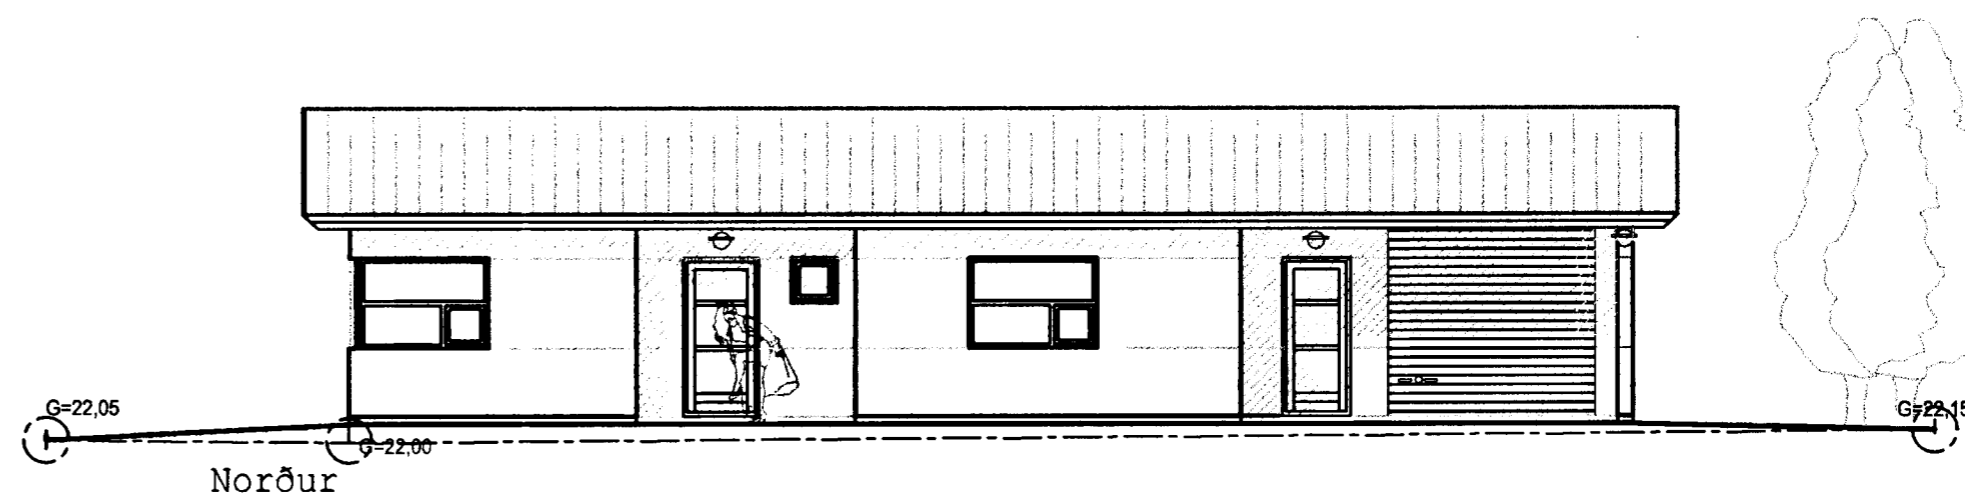

Norður

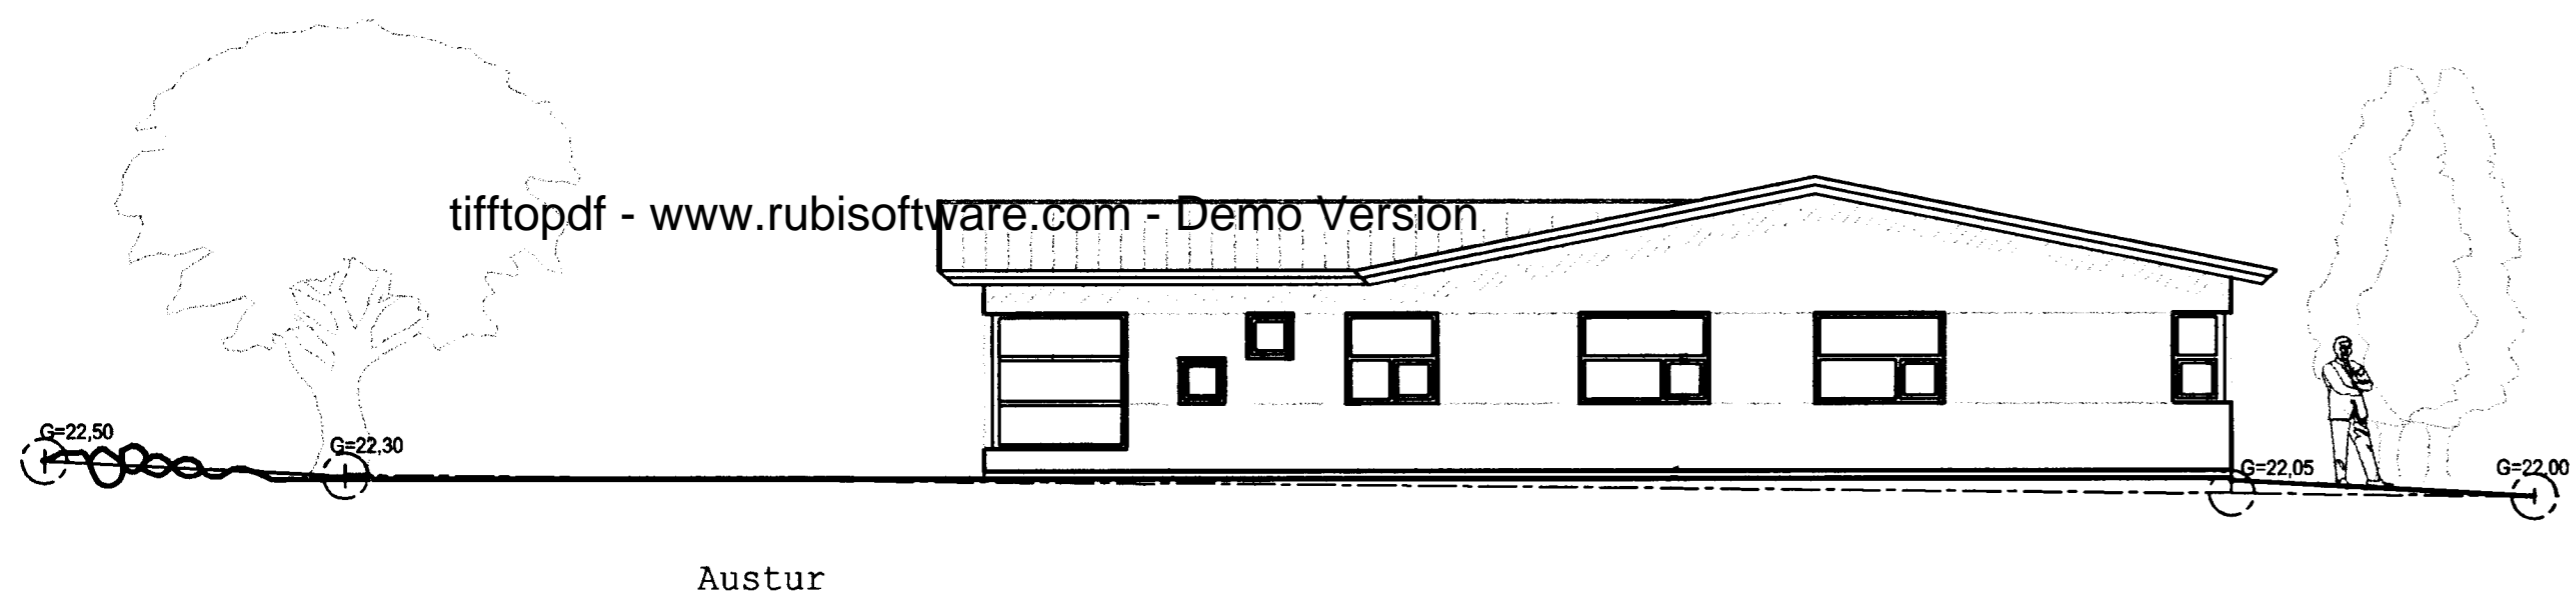

Austur

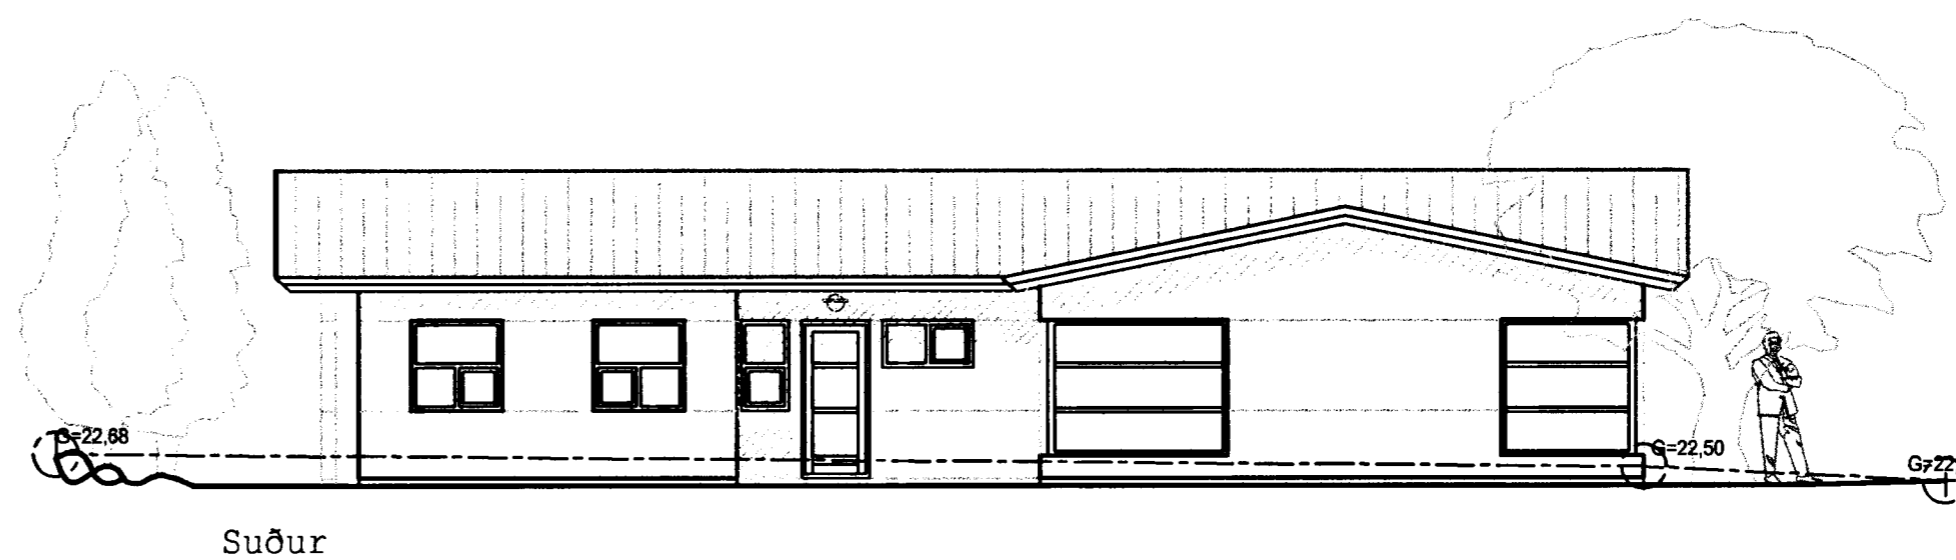

Suður

tifftopdf - www.rubissoftware.com - Demo Version

teiknistofa VGG skildinganesi 5

valdimar g. gudmundsson skildinganes 5, 101, reykjavik kt: 131155-3289 sími 552 0206
verkheiti: Furuvellir 1, 221 Hafnarfirði valdimar@garpur.com

teikningaheiti: Útlit

Þjóðskrárnúmer: 26500010

landanúmer:

195138

dag: 31.08.2003

kvardi 1:100

teikningar nr:

01

hannað VGG teiknað VGG

samþykkt *Valdimar G. Gudmundsson*

breyting: 15.01.2004 Gólfkóti hækkaður um 150mm