

**VARÐANDI EININGAR Í HÚSI:**  
 Einingar skulu vottaðar sbr. ákveðið í byggingarreglugerð og skal yfirfiring um það liggja fyrir hjá byggingarfulltrúa áður en þær komu á byggingarstað. Hús með einingum án vottunar fá ekki fskhaldisvottorð.



Samþykkt þann


08 JAN. 2004

Byggingarfulltrúinn í Hafnarfirði  
 F.h. Kristján Þórarinnsson


*KJP*



BLAÐ NR 3

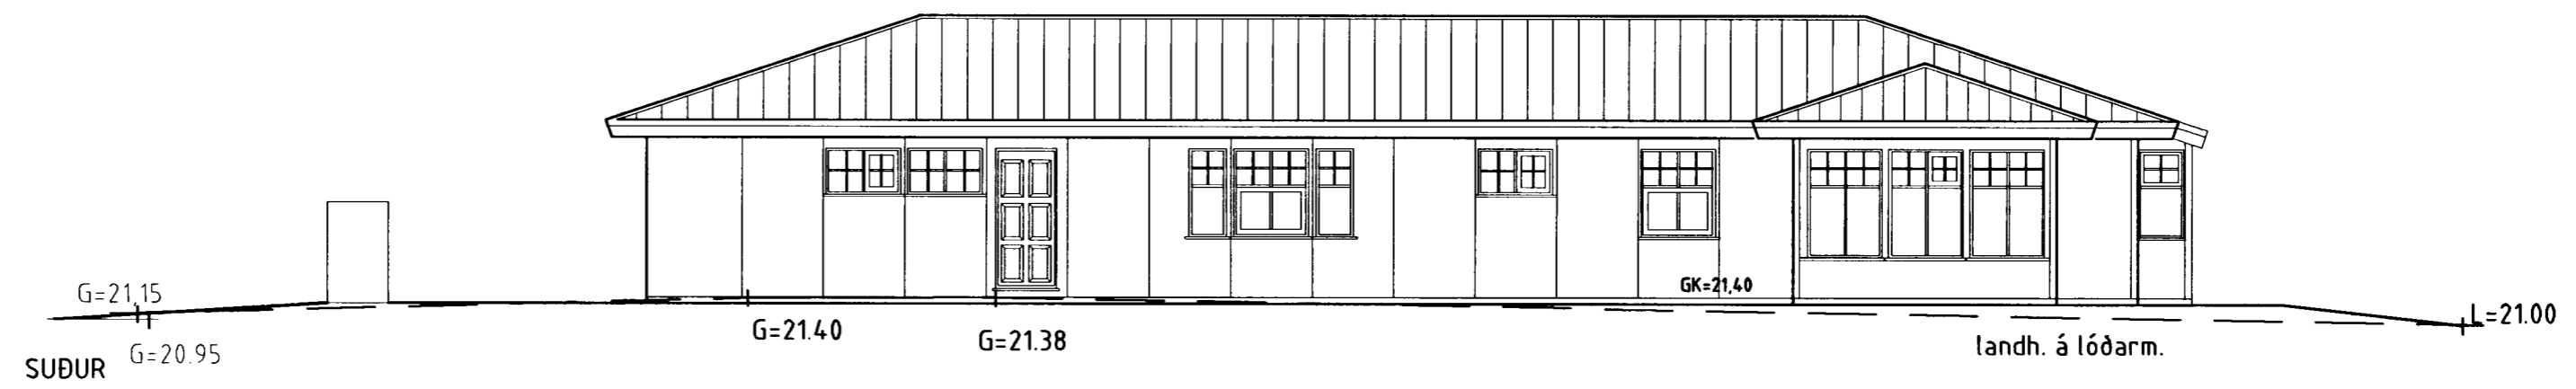

tifftopdf - www.rubissoftware.com - Demo Version

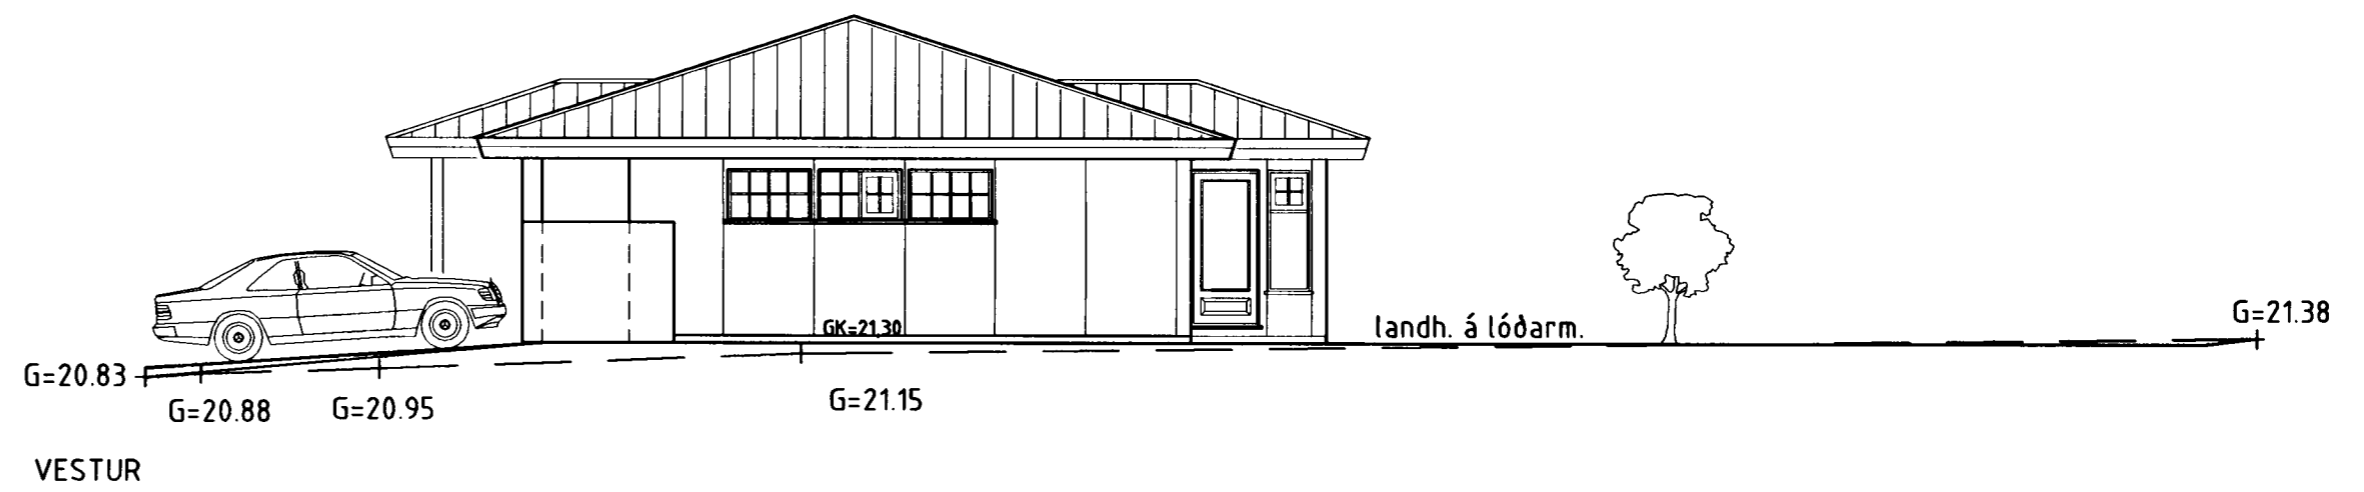

Breytt dags. 17.12.2003  
 Gólfkóti íbúðarhúss hækkar úr GK=21,10 í GK 21,40.



**es** TEIKNISTOFAN SUÐURLANDSBRAUT 48  
 S: 588-7344 FAX: 588-7343  
 NETFANG: kastor@simnet.is

AUSTURVEUR 69 800 SELFOSS  
 Sími 482 3850 FAX 482 3851  
 NETFANG: sghus@sghus.is  
 VEFANG: www.sghus.is

**FURUVELLIR 20 HAFNARFIRÐI**

Útlit		Kvarði 1:100	
Breytt: 17.12.2003		BLAÐ NR 3 AF 3	
HANNAÐ: Sigurður Kjartansson kt. 090246-2839	TEIKNAD Kjartan Sigurðsson kt. 121066-5809	DAGSETNING 07.10.2003	VERKNÚMÉR 3134
SKRÁARNAFN FURUVELLIR NR 20.dwg	SAMÞYKKT <i>[Signature]</i>	TEKNING NÚMÉR: A-25	