




A Sneiðing A-A
mkv. 1:100

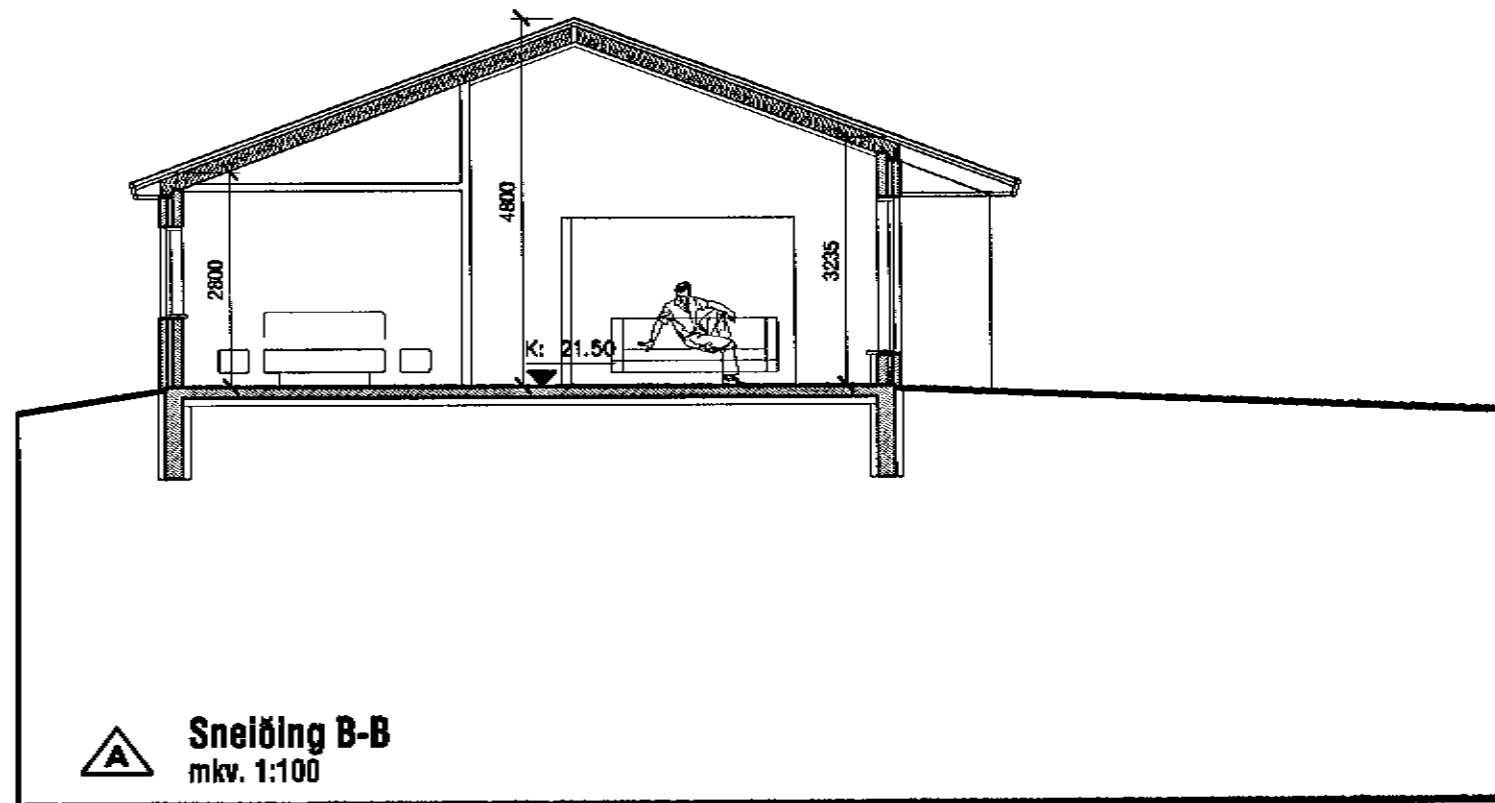

A Sneiðing B-B
mkv. 1:100

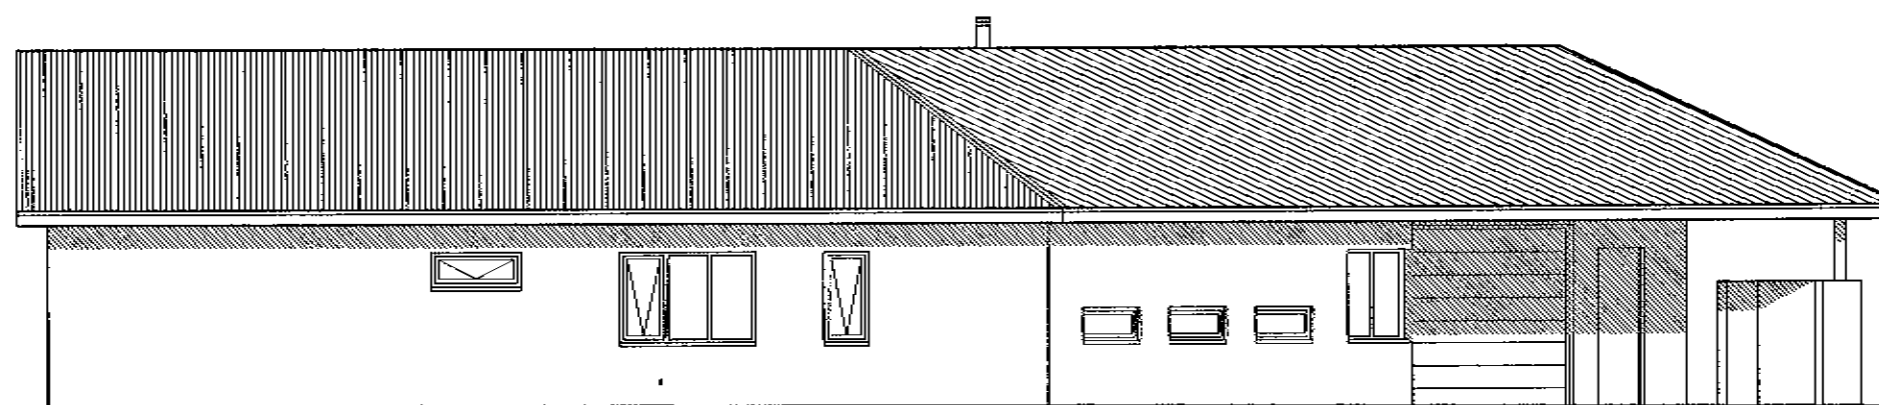

A Ásýnd norð-austur
mkv. 1:100

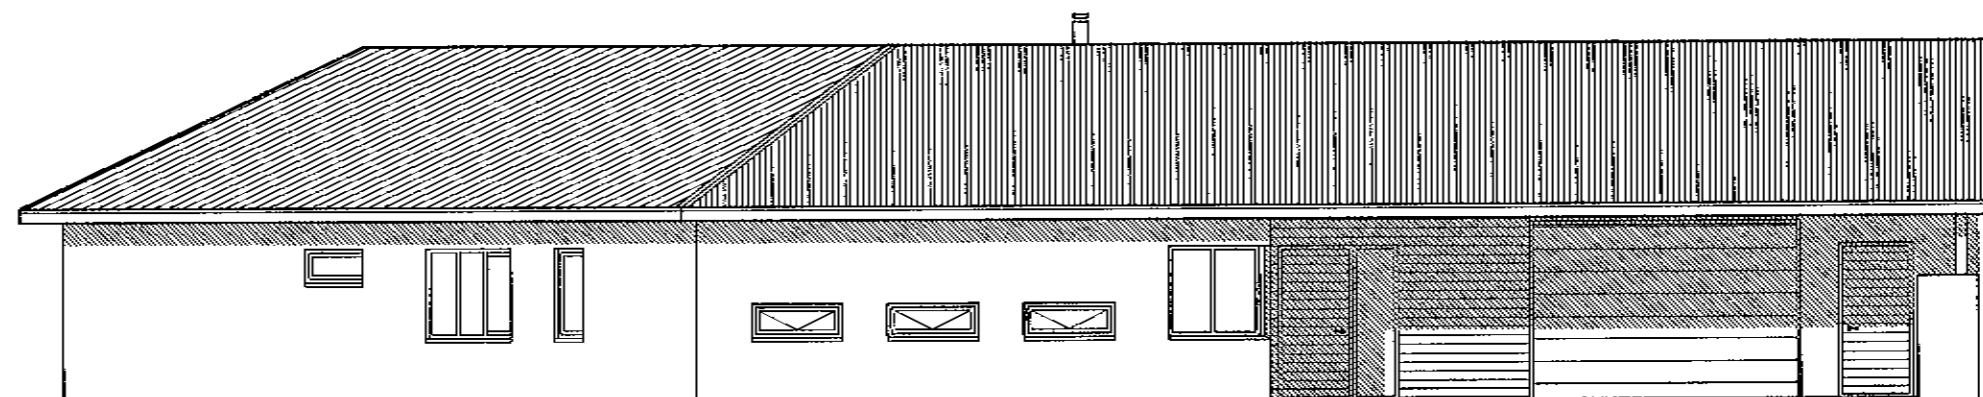

A Ásýnd norður
mkv. 1:100



Samþykkt þann

30 MARS 2004

Byggingafultrúinn í Hafnarfirði
F.h. Kristján Þórarinnsson

lykilmynd

tifftopdf - www.rubissoftware.com - Demo Version

breytingar

A - mar.2004 - hæðarkótar húss færðir upp um 300mm

KÁRI EIRÍKSSON arkitekt FAI

KE - kt: 070365-4058

VERKSTÆDI ARKITEKTA ehf. - kt: 570800-2210 - Gunnarsundi 5 - 220 Hfj.
Símt: 565 9778 - GSM: 699 0999 - Email: kar@aok.is - www.aok.is

verkkaup

Hulda og Þröstur

Furuvellir 24, hfj.
EINBYLISHÚS

Sneiðingar A-A, B-B

teikning nr.

**0312
202**

Ásýndir N og NA

ADALUPPDRAÐTUR

hæð KE | teiknað KE | daga DESEMBER 2003

mkv. 1:100 | tökuernúmer 0312-202.dwg

bílaþessaró **A2** ath! Öll mál eru í millimetrum. Öll vafatríði skal bera undir höndum. Mælið ekki af teikningum, þú mál athugið á stöðum. Ósamræmi í teikningum skal tilkynna höfðuð strax.