


Samþykkt þann
28 OKT. 2003
Byggingafultrúinn í Hafnarfirði
F.h. Kristján Þórarinnsson

VARÐANDI EINGINGAR Í HÚSI:
Einingar skulu vottaðar sbr. ákvæði
í byggingarreglugerð og skal yfirfyring
um það liggja fyrir hjá byggingarfull-
trúa áður en þær komu á byggingarstað.
Hús með einingum án vottunar
fá ekki fókheldisvottorð.

BLAÐ NR 2

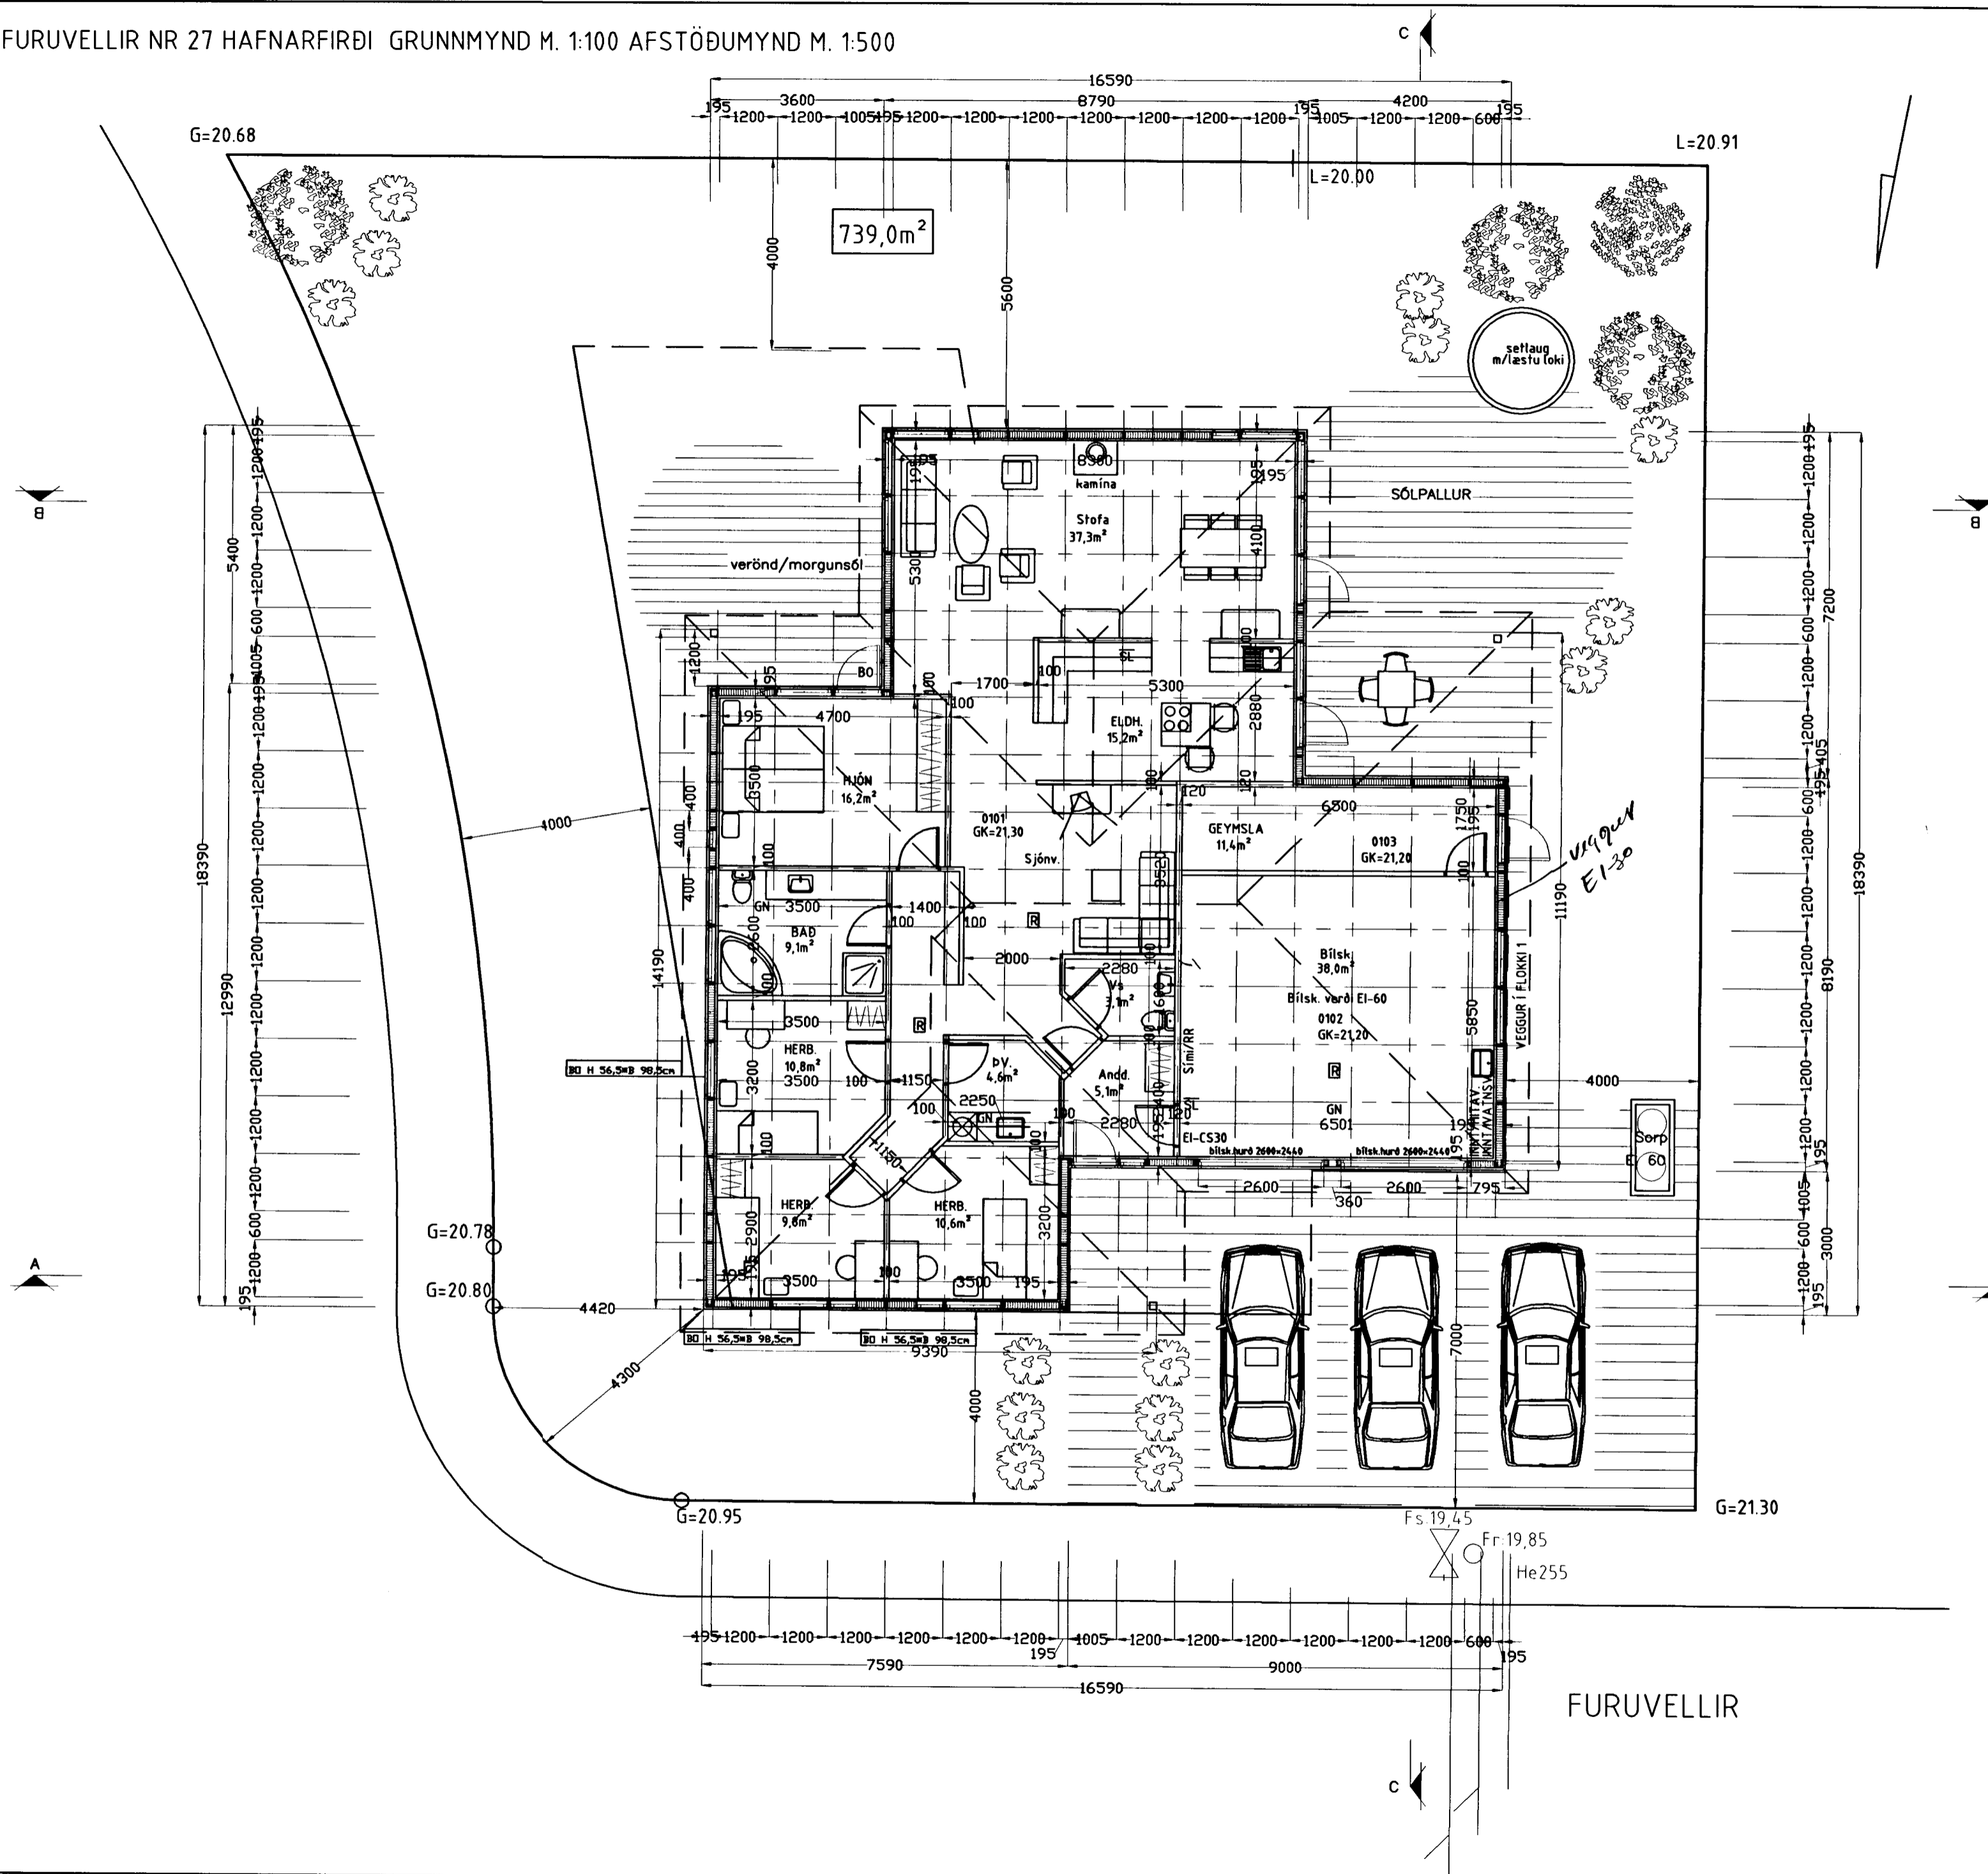

BO = BJÖRGUNAROP
R = REYKSKYNJARI
SL = SLÖKKVITÆKI
GN = GÓLFNIDURFALL

es TEIKNISTOFAN SUÐURLANDSBRÁUT 48
S: 588-7344 FAX: 588-7343
NETFANG: kastor@simnet.is

AGHUS AUSTURMEIÐUR 60 800 SELFOS
SM 482 3850 FAX 482 3851
NETFANG: aghus@aghus.is
VEFFANG: www.aghus.is

FURUVELLIR 27 HAFNARFIRÐI

Grunnmynd		Kvarði 1:100
		BLAÐ NR
		2 AF 3
HANNAÐ:	TEIKNAD	DAGSETNING
Sigurður Kjartansson kt. 090245-2839	Kjartan Sigurðsson kt. 121066-5809	20.09 2003
SKRÁARNAFN	SAMÞYKKT	VERKNÚMÉR
Furuvellir-27.dwg		3139
		TEKNING NÚMÉR:
		A-27