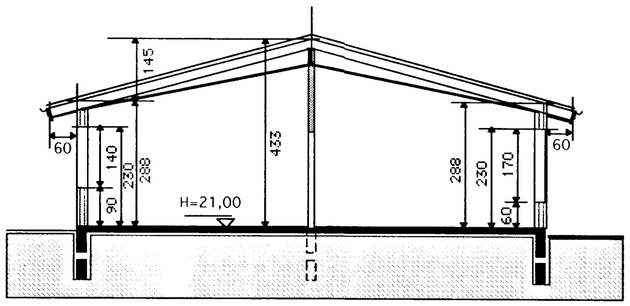

SNIÐ A-A

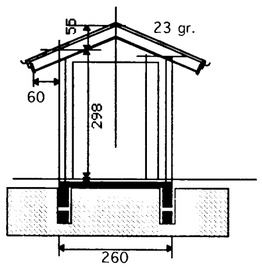

SNIÐ C-C

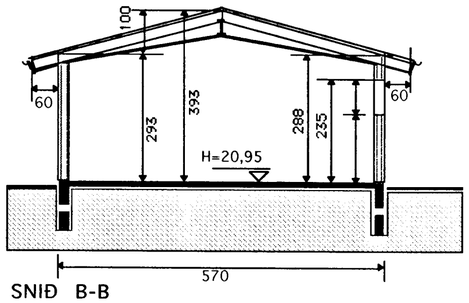

SNIÐ B-B

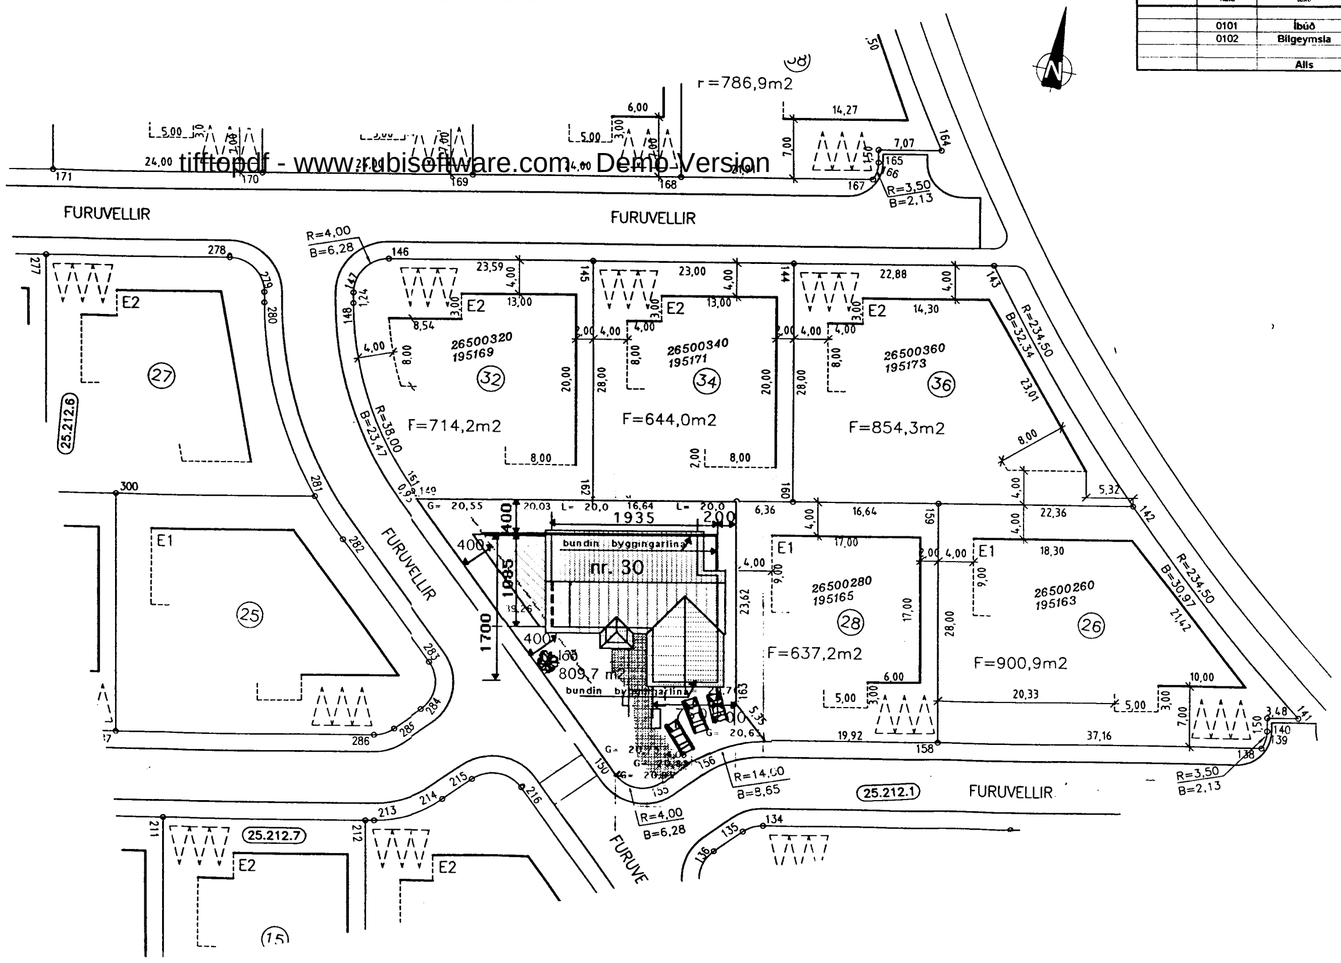

AFSTÖÐUMYND 1:500


Skráningartafla:	Furuvellir 30 Hafnarfirði					Skrásetjari:	Þorsteinn Viggósson											
Landnúmer:	195167					Kennitala:	080653-2049											
Matshlutanúmer:	01				Útgáfa: 4.01B	Dags.:	1.12.2003											
Uppskipting og lýsing					Stærðir													
D0	D1	D2	D3	D4	D5	D5M	D6	D7	D8	D9	D10a	D10b	D11	D12	D16		D17
Lokun	Rými hæð-röð	Notkun texti	Höfuð-flokkun	Eignar-hald	Botnflötur m²	Millifl0tur m²	Svalir m²	Op m²	Brúttóflötur m²	Brúttóflötur sh < 1,8	Svalarhæð min	Svalarhæð max	Brúttó rúmmál m³	Nettóflötur m²	Birt flatarmál m²	Reiknitala sleptarúmmáls	Skipta-rúmmál m³
		Matshluti			234,2	0,0	0,0	0,0	234,2	0,0			891,2	209,0	234,2		753,210
		Botn											46,8				
	01	1. hæð			234,2	0,0	0,0	0,0	234,2	0,0			844,4	209,0	234,2		
A	0101	Íbúð	N	0101	177,1				177,1		2,88	4,33	648,7	158,0	177,1	3,66	578,280
A	0102	Bílgeymsla	B	0102	57,1				57,1		2,93	3,93	195,7	51,0	57,1	3,43	174,930
Athugasemdir																	
Heildar þykkt útveggja íbúðar er reiknuð 0,25 m																	
Bílgeymsla 0102 er eign eignar 0101																	
Sameignir sumra																	
Eignarhald																	

			Skiptarúmmál		
	Eignar-hald	Notkun texti	Birt flatarmál m²	Séreign m³	Séreign og sameign m³
	0101	Íbúð	177,1	578,280	578,280
	0102	Bílgeymsla	57,1	174,930	174,930
		Alls	234,2	753,210	753,210

Samþykkt þann
06 JAN. 2004
Byggingafulltrúinn í Hafnarfirði
F.h. Kristján Þórarinsson

BREYTT 18 DES 2003
FRÁGANGUR Á LÓÐA MORKUM
SÓTT ER UM HÆKKUN GÓLFKÓTA UM 20 CM

Slökkvilið höfuðborgarsvæðisins bs.

TEIKNISTOFAN KVARÐI	Verkefni: FURUVELLIR 30 HAFNARFIRÐI
	Heiti: SNIÐ -AFSTÖÐUMYND SKRÁNINGARTAFLA
kvarði 1:100 1:500	verk.nr
dags. 25 NÓV..2003	dags br.
hönnun G. G.	teikn nr A-2
teikn G. G.	

Hringbraut 17 220 Hafnarfirði
s. 555-2020 FAX 555-2021
Gísli G. Gunnarsson BFI kt, 020649-2409