





Samþykkt þann



06 JAN. 2004

Byggingafrúinn í Hafnarfirði
F.h. Kristján Þórarinnsson

KJP

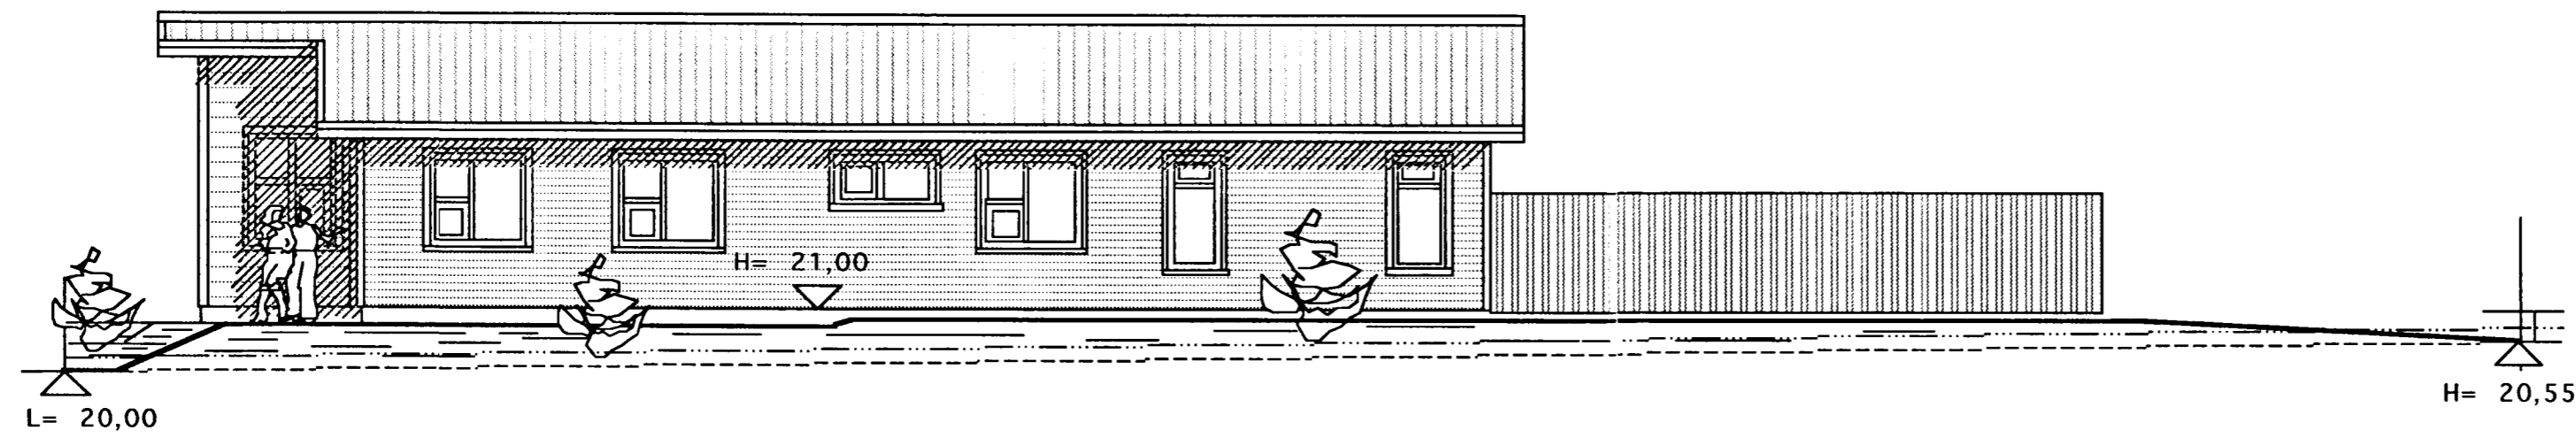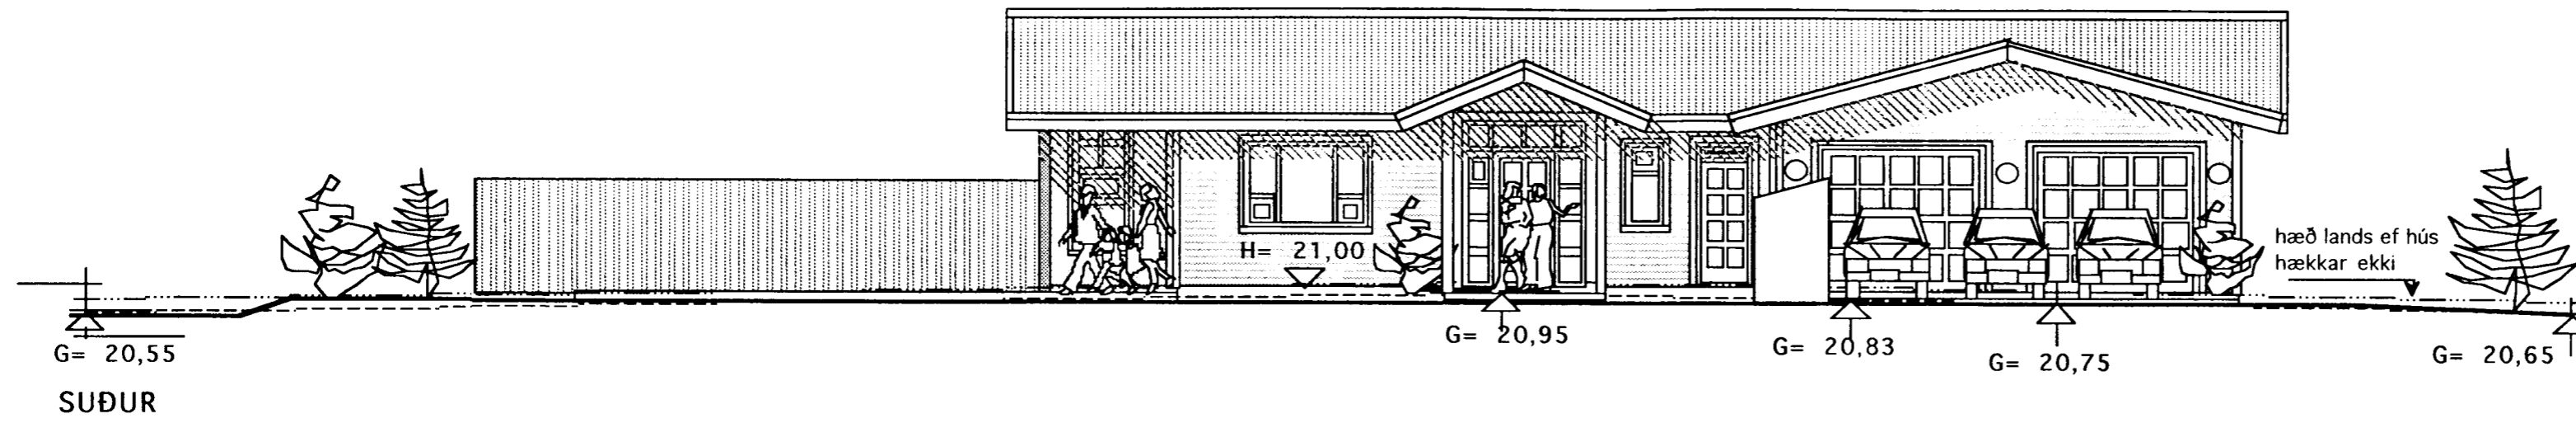

http://www.rubissoftware.com - Demo Version

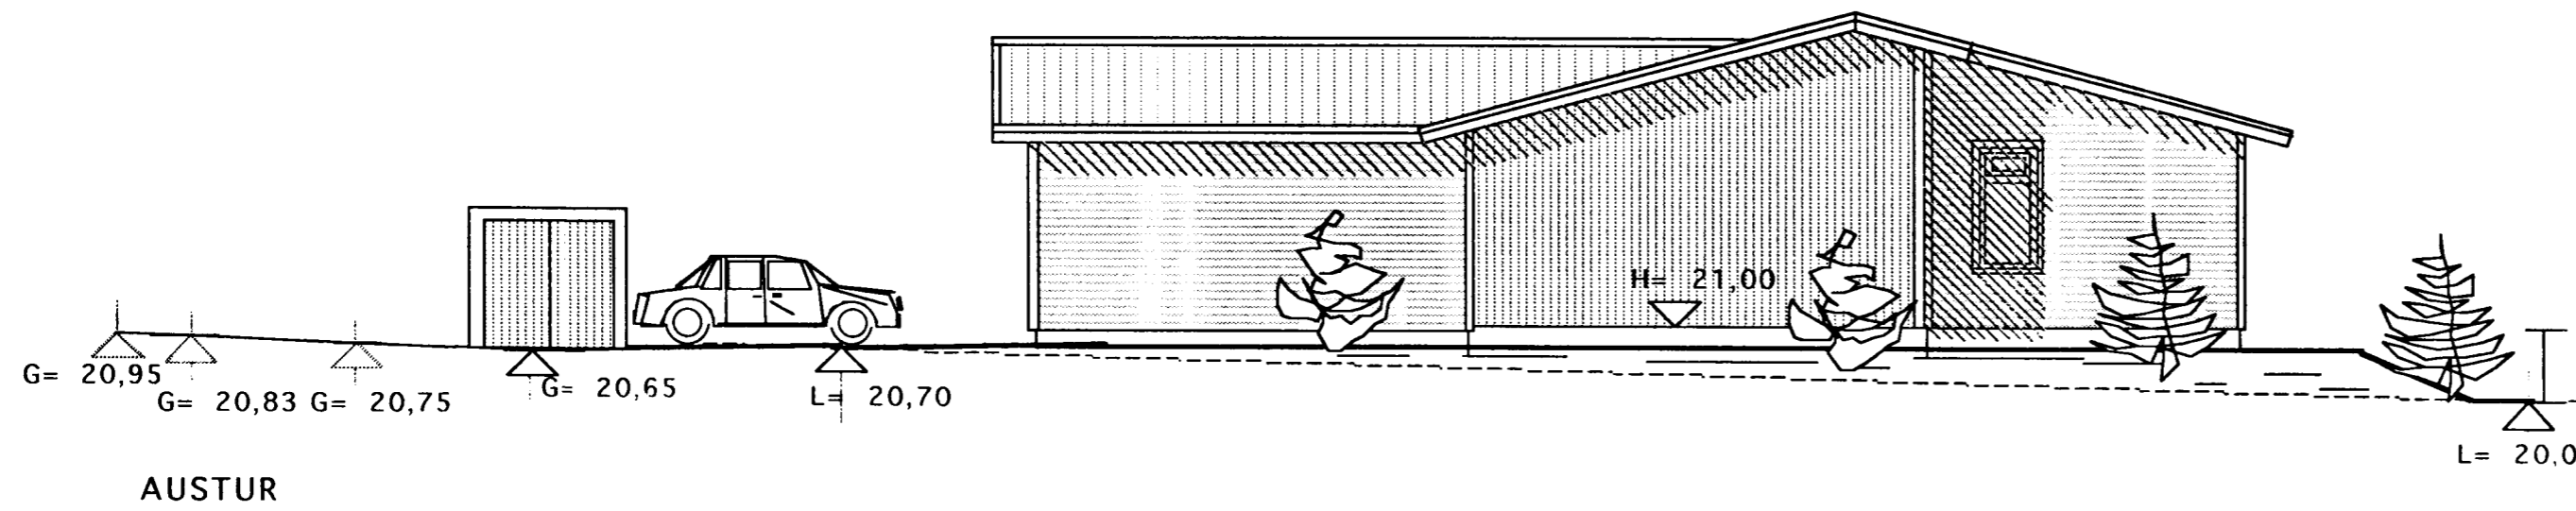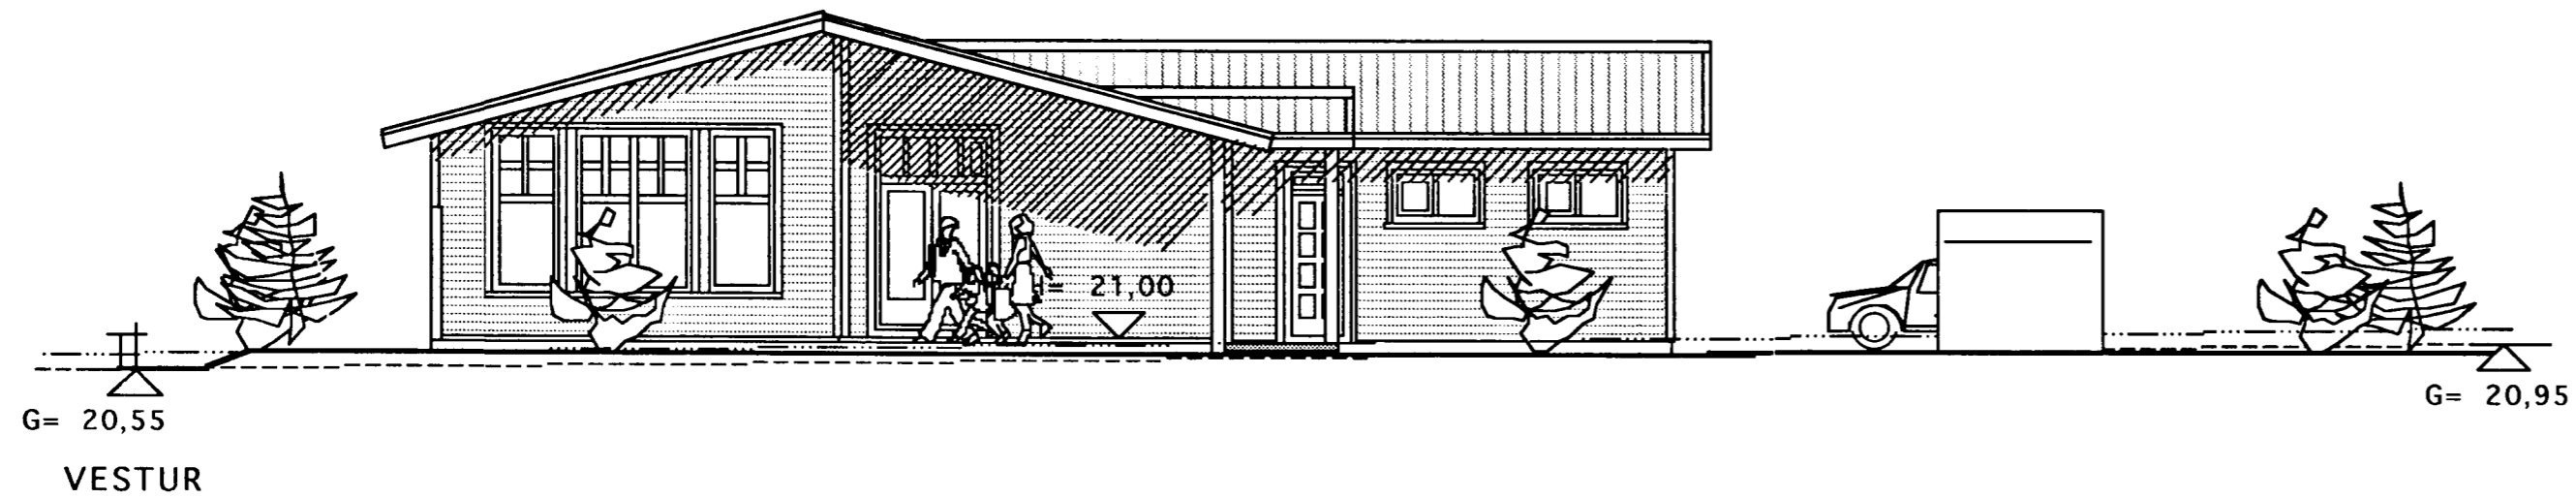

6/1/04
Gísli Gunnarsson

BREYTT 18 DES 2003
FRÁGANGUR Á LÖÐARMÖRKUM
SÓTT ER UM HÆKKUN Á GÖLFKÓTA UM 20 CM

TEIKNISTOFAN	Verkefni	
	FURUVELLIR 30	
	HAFNARFIRÐI	
	Heiti	ÚTLITSMYNDIR
kvarði 1:100	1:500	verk.nr
dags.	25 NÓV..2003	dags br.
hönnun G. G.		18 DES..2003
teikn G. G.		teikn nr
		A-3

Hringbraut 17 220 Hafnarfirði
s. 555-2020 FAX 555-2021
Gísli G. Gunnarsson BFI kt. 02049-2409

Gísli Gunnarsson