




Samþykkt þann


19 MAI 2004

Byggingafultrúinn / Hafnarfirði
F.h. Kristján Þórarinnsson


ÁSKILIÐ,
SJA BOKUN

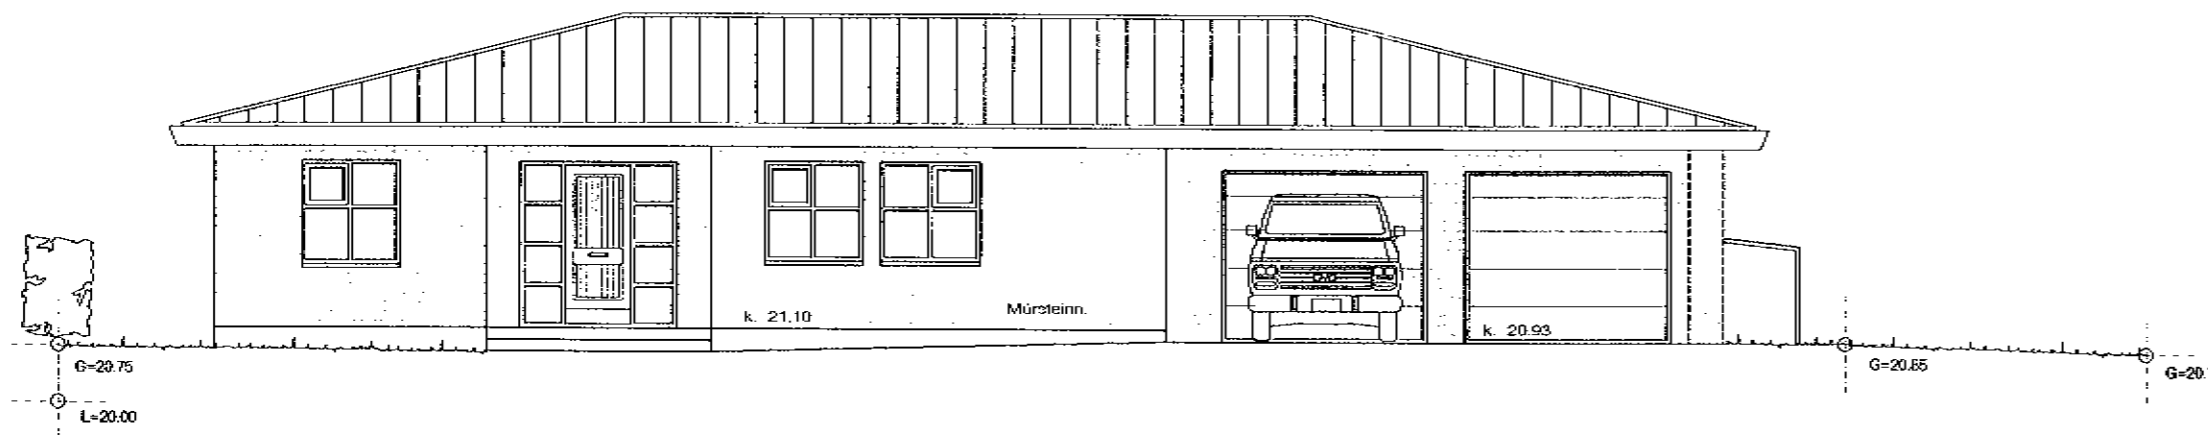


Norðurhlið. 1:100

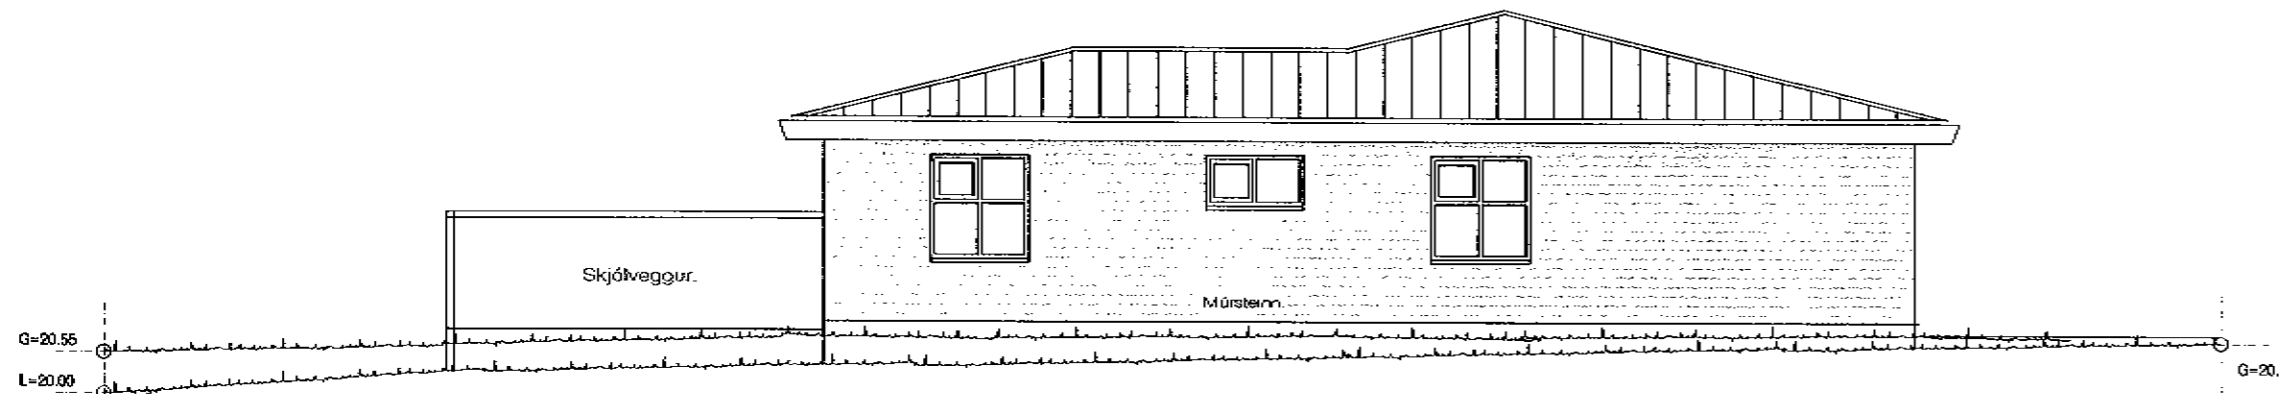

Austurhlið. 1:100

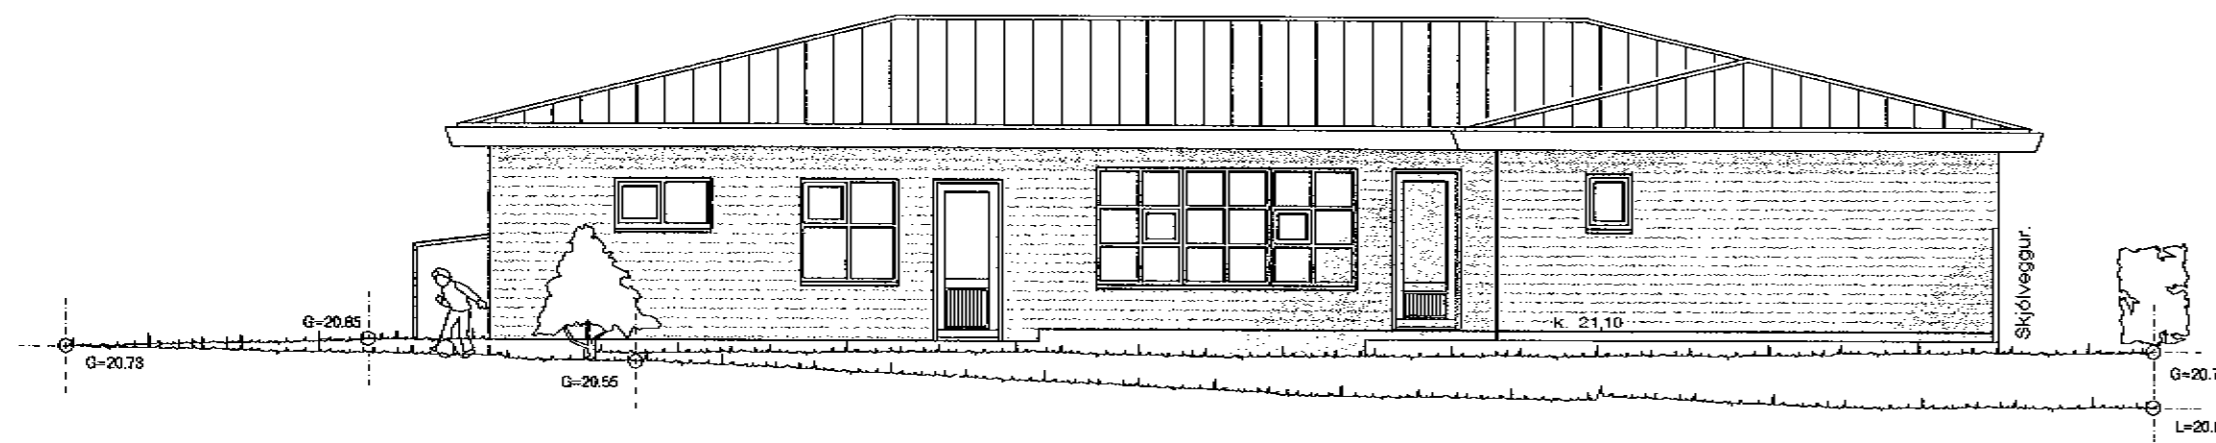

Suðurhlið. 1:100

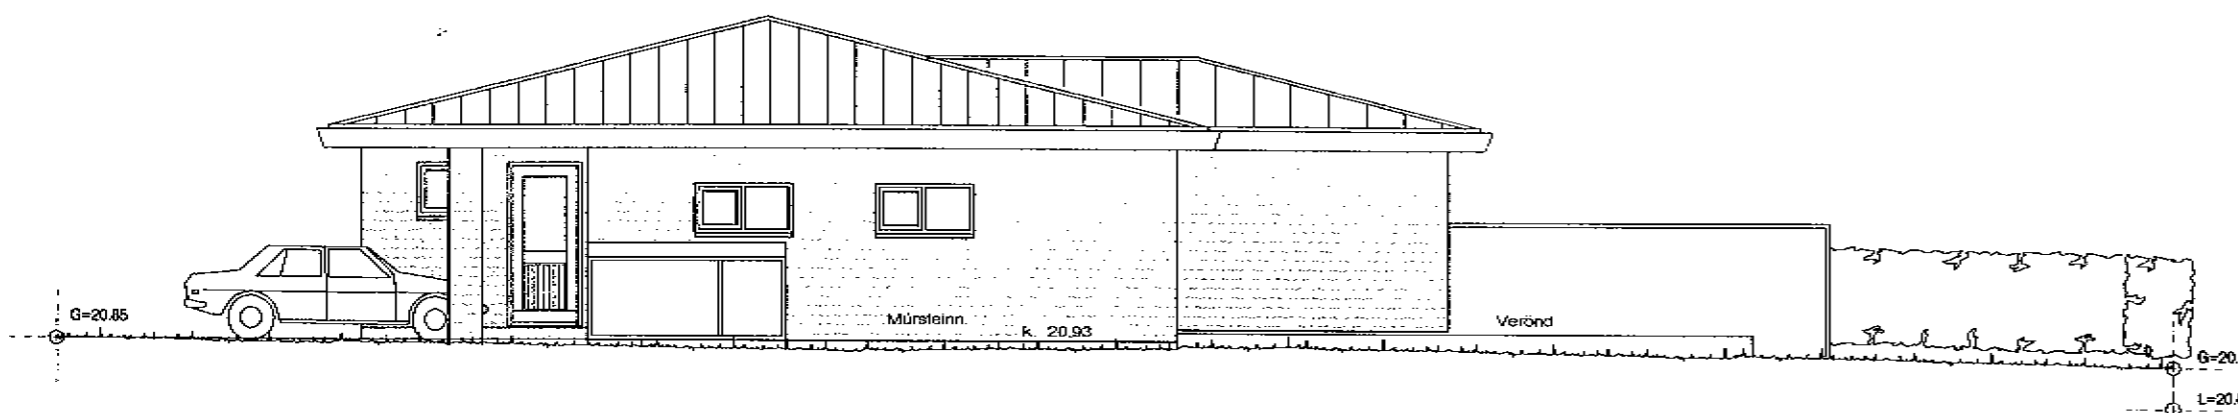

Vesturhlið. 1:100

Breytt. 25.-02.-2004 Gluggar stækkaðir, breyttir og þeir færðir til. Skipulagi þvottahúss breytt.

Furuvellir 32 Hafnarfirði.

Útlit.

VERK. NR. 271

DAGS. 03.-01.-2004 MÁL. 1:100

TEIKN. NR. 03

BREYTT. 25.-02.-2004

JÓN GUÐMUNDSSON ARKITEKT *Jón Guðmundsson*
VINNUSTOFA SUBURLANDSBRÁUT 16 REYKJAVÍK SÍMI 552 5055