




Samþykkt þann

31 DES. 2003

Byggingafrulltrúinn í Hafnarfirði
F.h. Kristján Þórarinnsson

Skráningartafla: Furuvellir 35 Hafnarfirði		Skrásetjari: Þorsteinn Viggósson														
Landnúmer: 195172		Kennitala: 080653-2049														
Matslutunúmer: 01		Útgáfa: 4.01E Dags: 24.11.2003														
Uppskipting og lýsing																
D0 Lokun	D1 Rými hæð-roð	D2 Notkun teki	D3 Hólf-flokkun	D4 Eignarhald	D5 Stærðir	D5M Milliflokkur	D6 Sigar	D7 Op	D8 Brúkflokkur	D9 Brúkflokkur sh < 1,8	D10a Saluhæð min	D10b Saluhæð max	D11 Brúð rúmmál m³	D12 Hæðflokkur m²	D16 Birt flatarmál m²	D17 Reiknitala skiptarúmmáts
					199,2	0,0	0,0	0,0	199,2	0,0			736,1	172,9	199,2	604,865
													39,8			
	01	1. hæð			199,2	0,0	0,0	0,0	199,2	0,0			696,3	172,9	199,2	
A	0101	Ibúð	N	0101	158,2				158,2		2,92	4,18	558,1	138,7	158,2	3,53
A	0102	Bílgeymsla	B	0102	41,0				41,0		2,92	3,62	138,2	34,2	41,0	3,37
Athugasemdir																
Heldar þykkt útvægja er reiknuð 0,28 m																
Bílgeymsla 0102 er eign eignar 0101.																
Sameignir sunna																
Eignarhald																
	Eignarhald	Notkun teki	Birt flatarmál m²	Skiptarúmmál m³	Séreign m²	Séreign og sameign m²										
	0101	Ibúð	158,2	489,611	489,611											
	0102	Bílgeymsla	41,0	115,254	115,254											
	Alls		199,2	604,865	604,865											

tifftopdf - www.rubissoftware.com - Demo Version

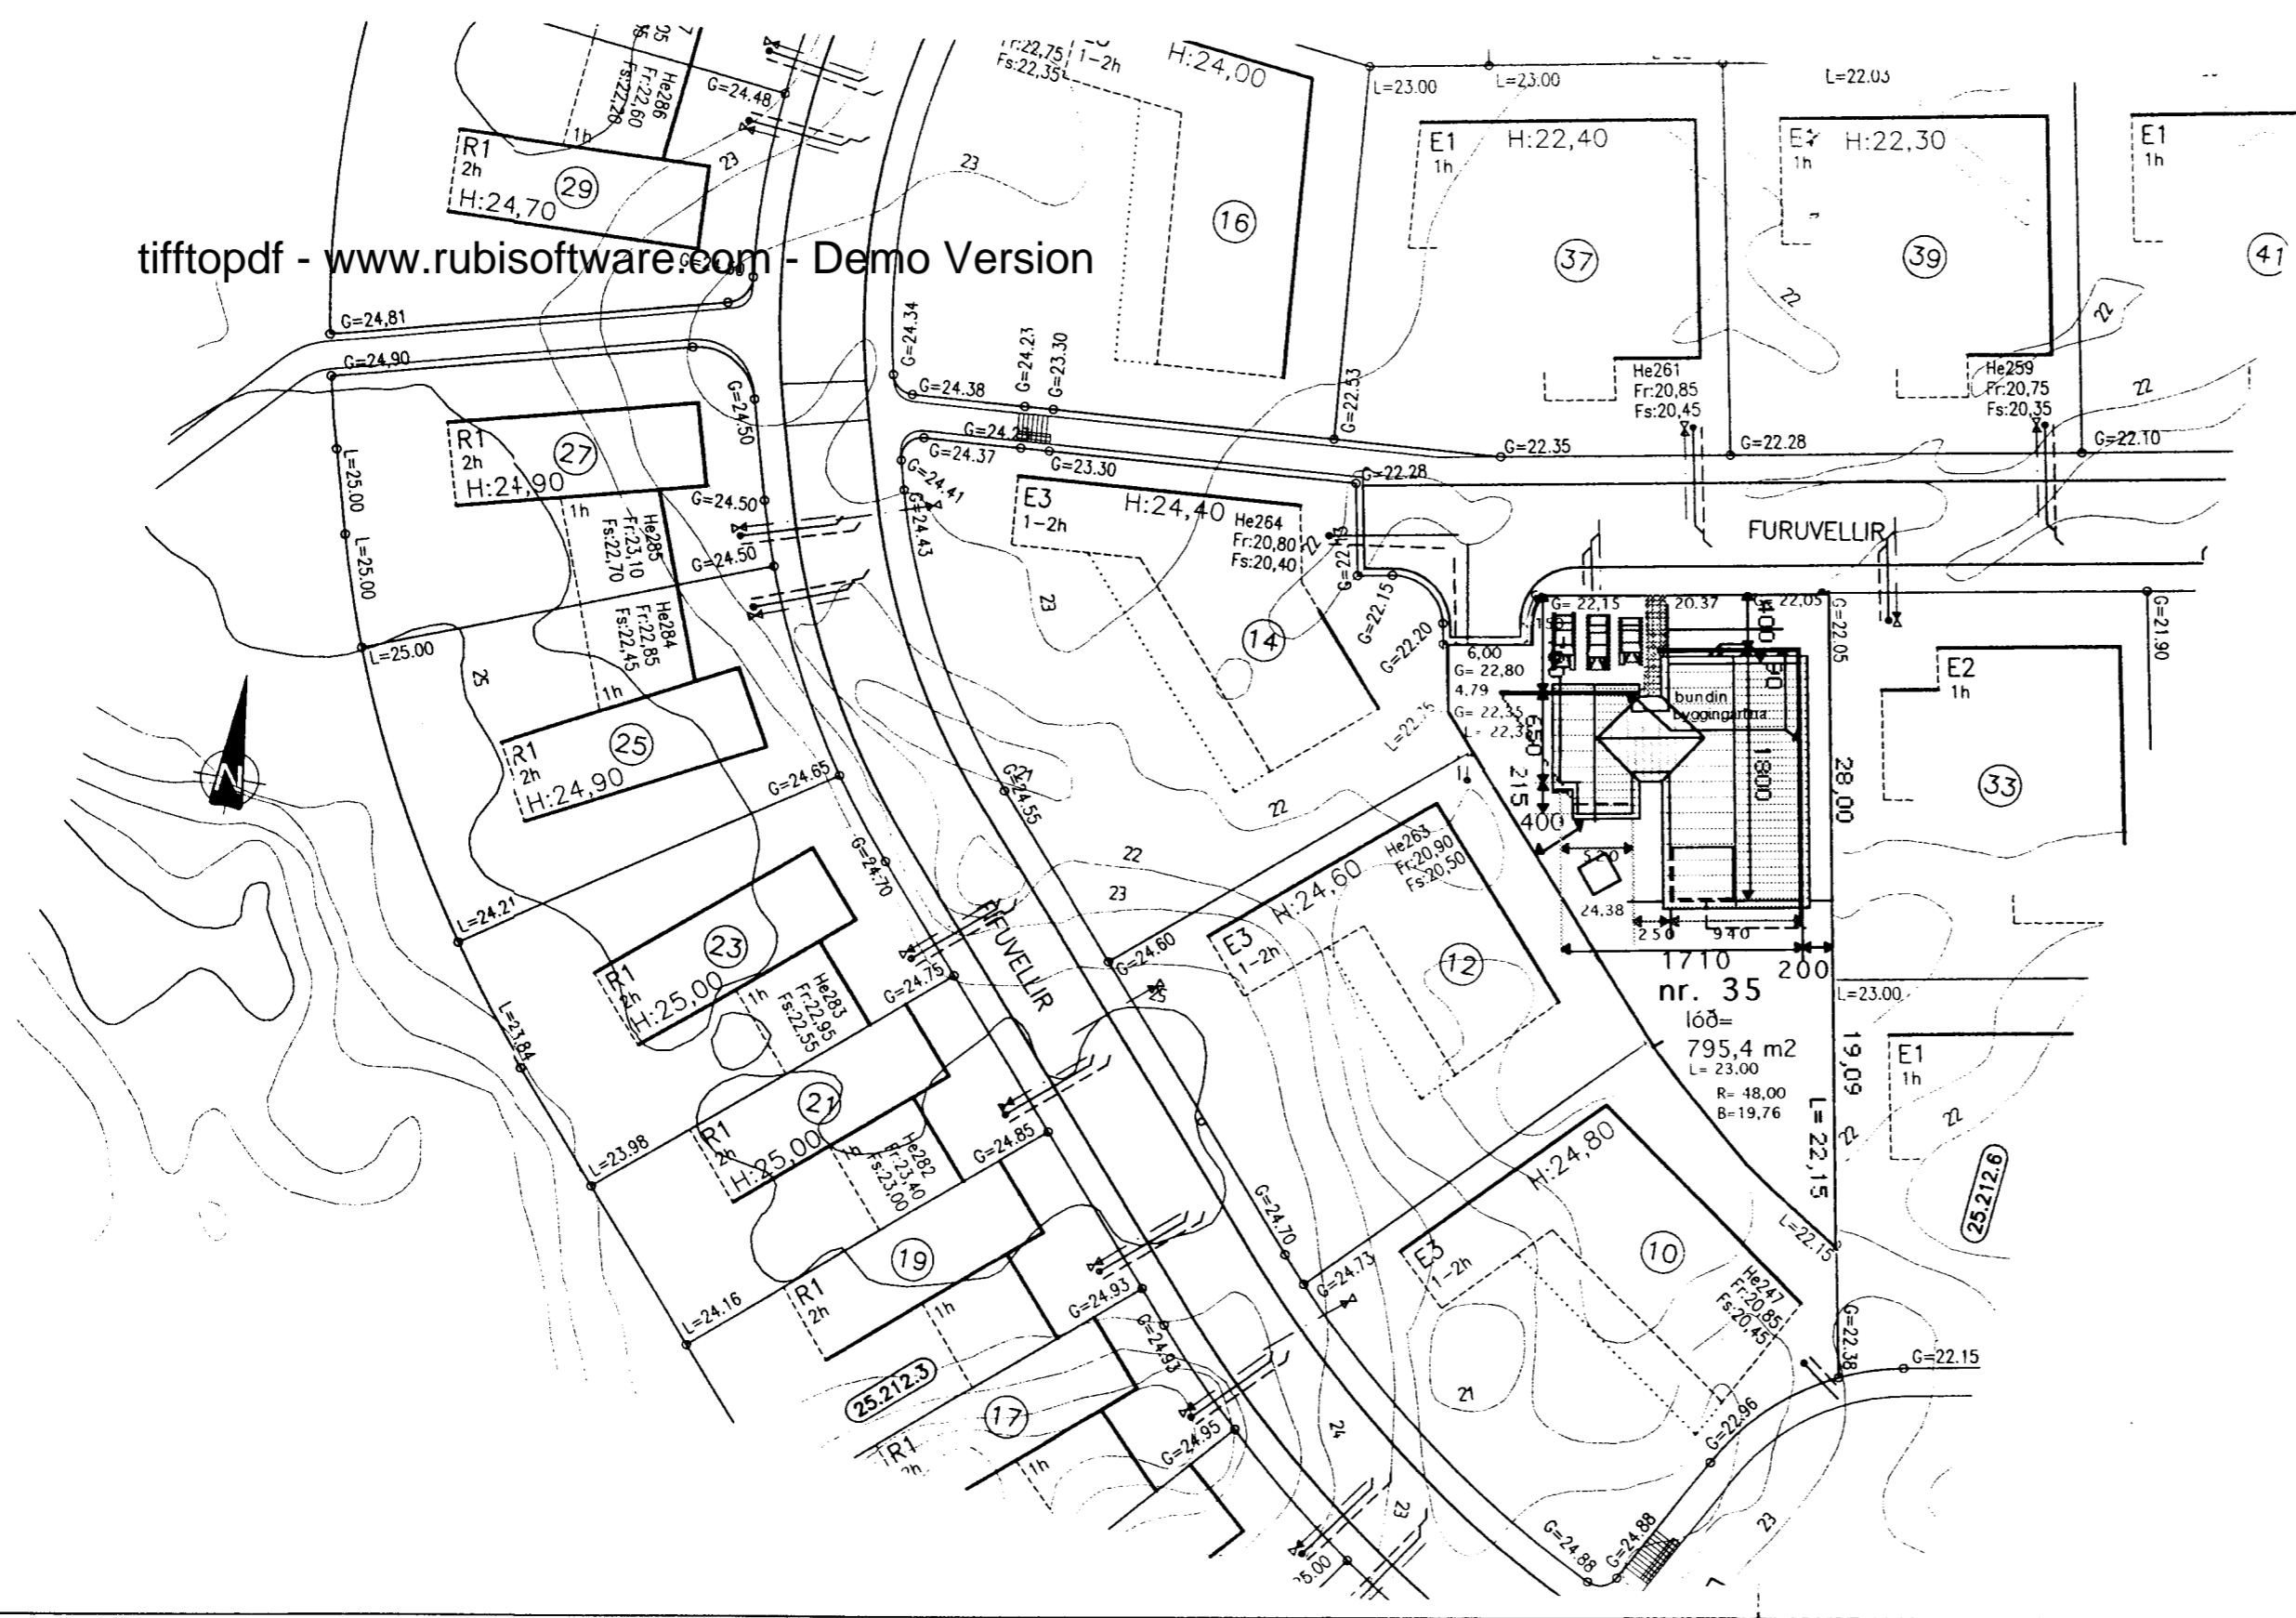

BREYTT 18 DES. 2003
Bílastæði inn af snuningshous i götu fær, verður framan við bílgeymslu.



Verkefni
FURUVELLIR 35
HAFNARFIRÐI
Heiti
AFSTÖÐUMYNDIR
SKRÁNINGARTAFLA

kvarði	1:500	verk.nr
dags.	5 NOV. 2003	dags br.
hönnun	G. G.	teikn nr
teikn	G.G.	A-2

Hringbraut 17 220 Hafnarfirði
s. 555-2020 fax 555-2021
Gísli G. Gunnarsson BFI kt. 020649-2409
www.kvardi.is - www.kvardi.vortex.is