



Samþykkt þann


07 APR. 2004

Byggingafulltrúinn í Hafnarfirði  
F.h. Kristján Þórarinnsson

*KJP*

Skráningartífla: Furuvellir 35 Hafnarfirði					Skrásetjari: Þorsteinn Viggósson												
Landnrúmer: 195172					Kennitala: 080653-2048												
Matstútanúmer: 01					Útgáfa: 4.018												
					Dags: 24.11.2003												
Uppskipting og lýsing																	
DD	D1	D2	D3	D4	D5	D6	D7	D8	D9	D10a	D10b	D11	D12	D16	Rafnisla	D17	
Lofun	Rými	Nöfnun	Héð	Eignar	Stærðir	Málfrú	Stígl	Op	Billifélag	Brúllósur	Selning	Selning	Búnað	Brúllósur	Stúpan	Stúpan	
					m <sup>2</sup>	m <sup>2</sup>	m <sup>2</sup>	m <sup>2</sup>	m <sup>2</sup>	m <sup>2</sup>	m <sup>2</sup>	m <sup>2</sup>	m <sup>2</sup>	m <sup>2</sup>	m <sup>2</sup>	m <sup>2</sup>	
		Matshúsi			199,2	0,0	0,0	0,0	199,2	0,0		736,1	172,9	199,2		604,865	
		Boto										39,8					
	01	1. hæð			199,2	0,0	0,0	0,0	199,2	0,0		696,3	172,9	199,2			
A	0101	Íbúð	N	0101	158,2				158,2		2,92	4,18	138,7	158,2	3,53	489,611	
A	0102	Bilgeymsla	B	0102	41,0				41,0		2,92	3,62	34,2	41,0	3,37	115,254	
Athugasemdir																	
Hæðir þykkt úrveggja er reiknað 0,28 m																	
Bilgeymsla 0102 er eign eigna 0101.																	
Samskiptir sanna																	
Eignarhald																	
		Eignar	Nöfnun	Stærðir	Skipti	Skipti	Skipti	Skipti	Skipti	Skipti	Skipti	Skipti	Skipti	Skipti	Skipti	Skipti	Skipti
		hald	tec.	m <sup>2</sup>	m <sup>2</sup>	m <sup>2</sup>	m <sup>2</sup>	m <sup>2</sup>	m <sup>2</sup>	m <sup>2</sup>	m <sup>2</sup>	m <sup>2</sup>	m <sup>2</sup>	m <sup>2</sup>	m <sup>2</sup>	m <sup>2</sup>	m <sup>2</sup>
	0101		Íbúð	158,2	489,611	489,611											
	0102		Bilgeymsla	41,0	115,254	115,254											
			Allt	199,2	604,865	604,865											

tiffopdf - www.rubissoftware.com - Demo Version

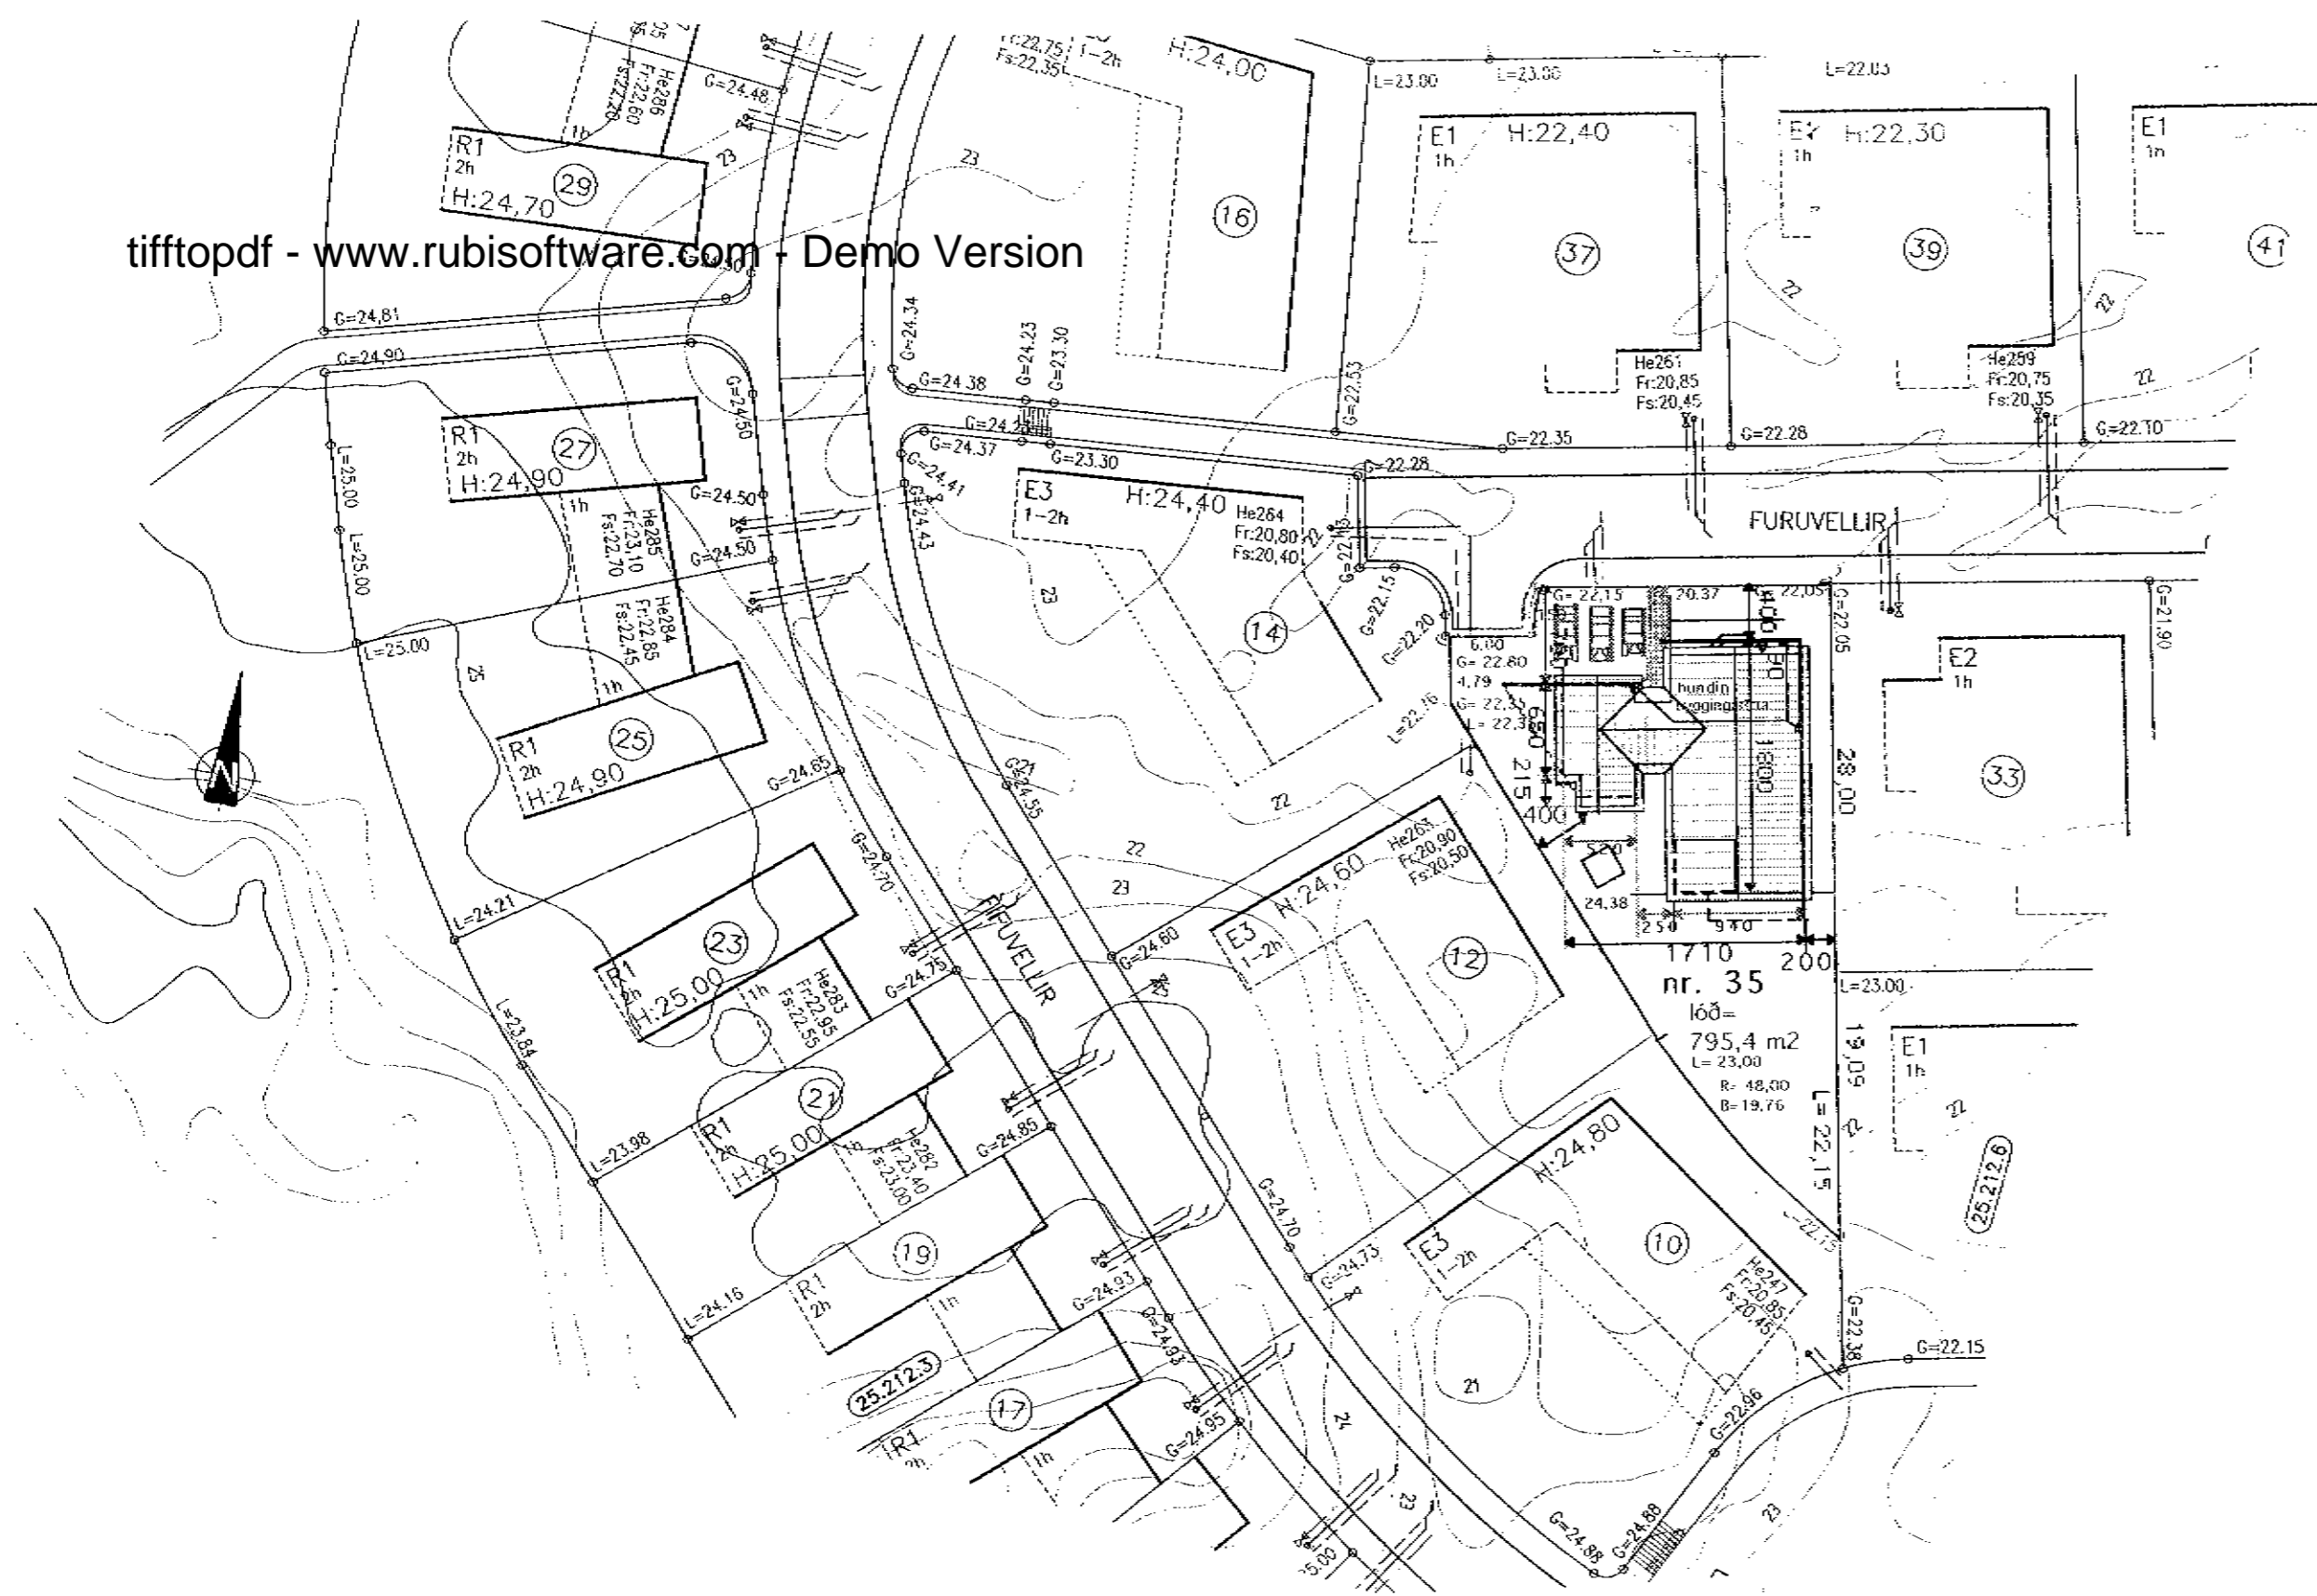

BREYTT 25 MARS. 2004  
SÓTT ER UM LEYFI TIL HÆKKA GÖLFKÖT UM 15 CM



Verkefni  
FURUVELLIR 35  
HAFNARFIRÐI  
Heiti  
AFSTÖÐUMYNDIR  
SKRÁNINGARTAFLA

kvarði	1:500	verk.nr
dags.	5 NÓV. 2003	dags br.
hönnun	G. G.	teikn nr
teikn	G. G.	<b>A-2</b>

Hringbraut 17 220 Hafnarfirði  
s. 555-2020 fax 555-2021  
Gísli G. Gunnarsson BFI kt. 020649-2409  
www.kvardi.is www.kvardi vortex.is

*Gunnarsson*