





VARDANDI EININGAR Í HÚSI:
Einingar skulu vottáðar sbr. ákvæði
í byggingarreglugerð og skal yfirlýsing
um það liggja fyrir hjá byggingarfull-
trúa áður en þær koma á byggingarstað.
*Hús með einingum án vottunar
fá ekki fókheldisvottord.*

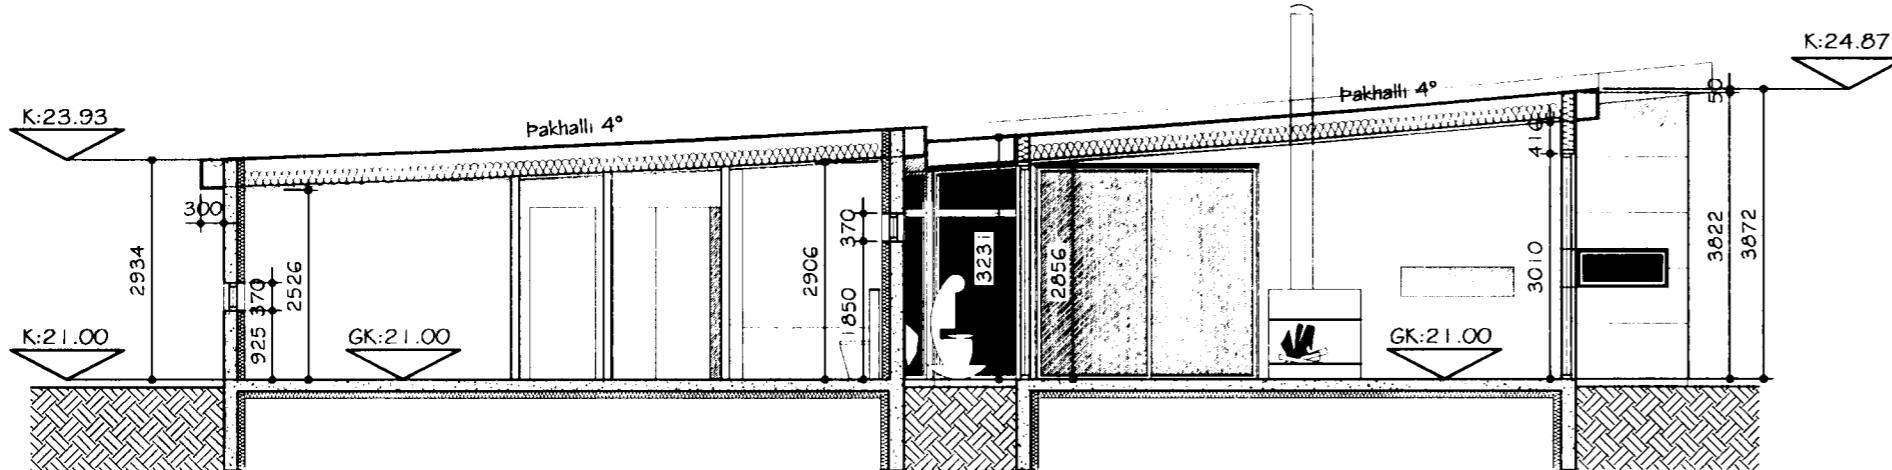

SNEIDING B-B

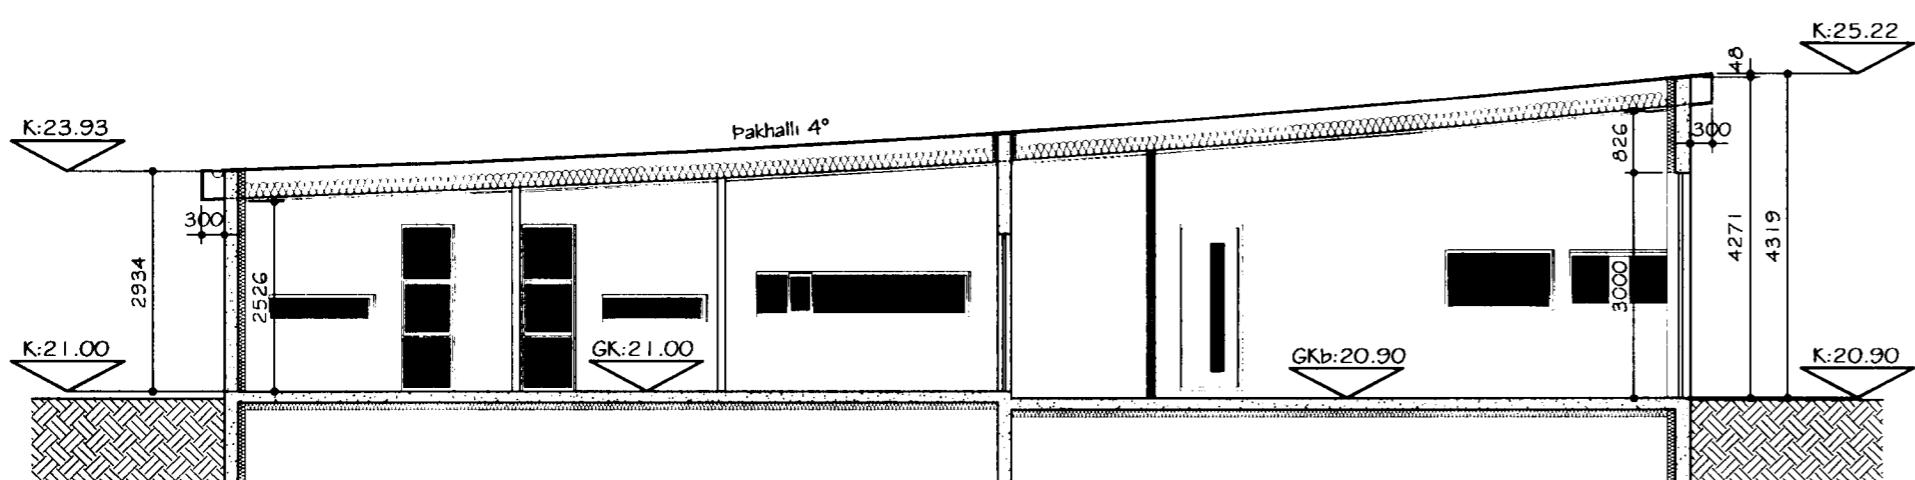

SNEIDING A-A

BYGGINGARLÝSING FYRIR VIDBYGGINGU:

Allar eftirtaldar byggingarhlutar skulu uppfylla viðeigandi kröfur í byggingarreglugerð og reglugerð um eldvarnir.
Allir byggingarhlutar sem framleiddir eru í verksmiðju eða verkstæði skulu bera vottun skv. gr. 120 í byggingarreglugerð.

Forstofan er 27.1 m² byggð úr léttu byggingarefni, klædd að utan með áklæðningu.

Þakið er einhalla úr hefðbundnum sperrum, klæddar með 18mm vatnspolnum krossvið og þakpappa af viðurkenndri tegund. Pakhallinn er 4° og einangrað með 200mm þakull / steinull með áföustum vindpappa.

Útveggir eru úr hefðbundinni trégrind sem er einangruð með 150mm steinull og klædd að utan með áklæðningu.

Gólf og undirstöður í forstofu eru úr steinsteypu, einangrað með 75mm plasteinangrun. Undir gólfí skal vera rakavarnarlag.

Allir gluggar skulu vera úr gagnvarðri furu eða varanlegu efni (Áli).
Allar hurðir skulu vera úr gagnvarðri furu eða varanlegu efni (Áli).
Öll oppnanleg fög skulu vera úr oregon pine eða varanlegu efni(Áli).
Allt gler skal vera tvöfalt k-gler skv. 180,3 gr. í byggingarreglugerð.
Allir berandi byggingarhlutar skulu vera a.m.k. RE160 eða RE190 skv. 103.gr. nema annað sé tekið fram á teikningum. Allir veggfletir og loft í forstofu skulu vera í a.m.k.flokk 2.

Öll uppgefin mál eru í mm.

Dags: 01.06.2004

Breytingar: Útveggir verða úr forsteypum einingum frá einingarverksmiðju, einingar skulu bera vottun skv.gr 120 í byggingarreglugerð.

Breytingar: Þak verður úr hefðbundnum sperrum sem klæðast með krossvið og þakpappa af viðurkenndri tegund.

Dags: 30.11.2004

Breytingar: Ný viðbygging (forstofa) 27.1m². Útveggir verða úr léttu byggingarefni.

HEITI: EINBÝLISHÚS VIÐ FURUVELLI 38, 220 HF.

HANNAD: HÓMEIRA GHARAVI

ÞORGEIR ÞORGEIRSSON

DAGS: 30.11.04 MKV: 1:100

TEKNIK.NR.: 02/05

VERKEFNIS NR.: 0411195

SAMþYKKT:

KENNITALA: 240657-5469

BYGGINGAR OG SKIPULAGSHÖNNUN ehf. kt:501000-2050 vsk:77344
SUÐURLANDSbraut 10, 108 RVK. S:588-8890 teknistofan@talnet.is