





Samþykkt þann

15 DES. 2004


Byggingafulltrúinn í Hafnarfirði
F.h. Kristján Þorarinsson

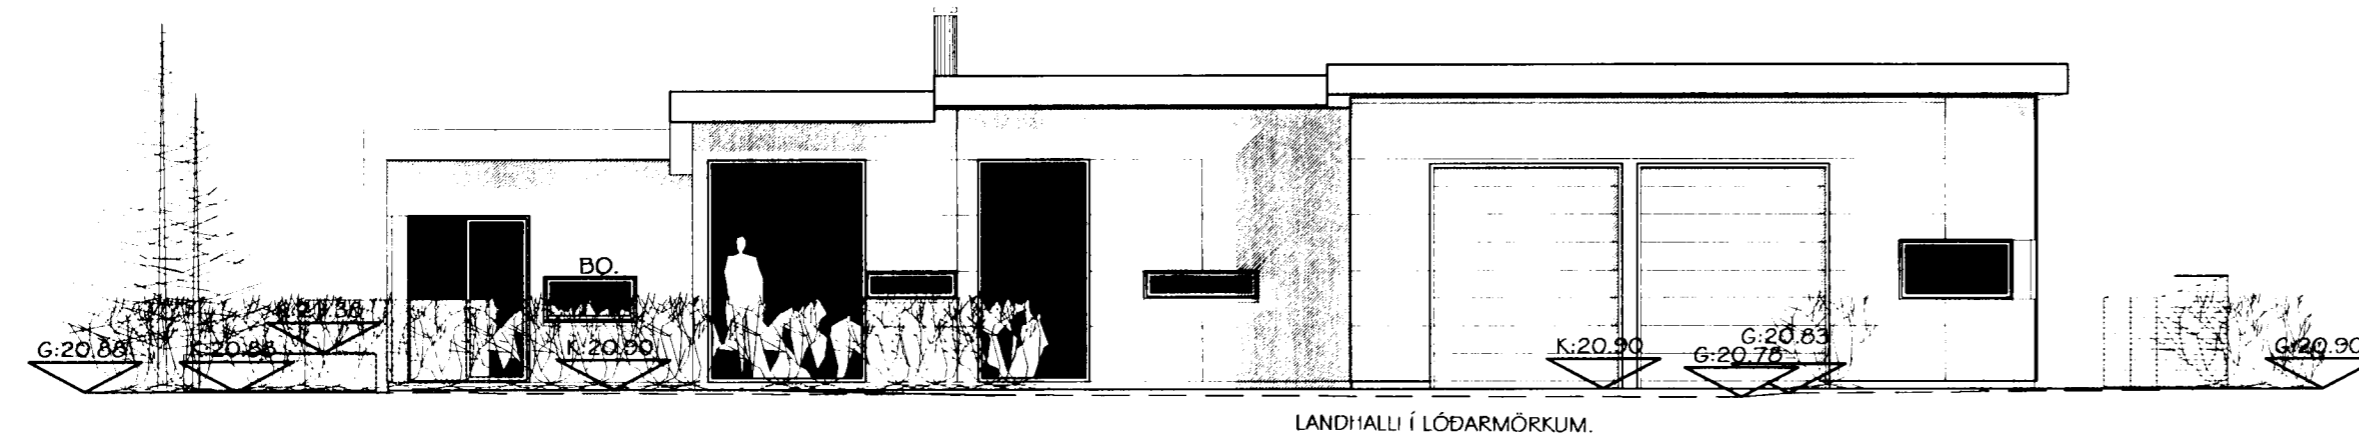


SUÐUR.

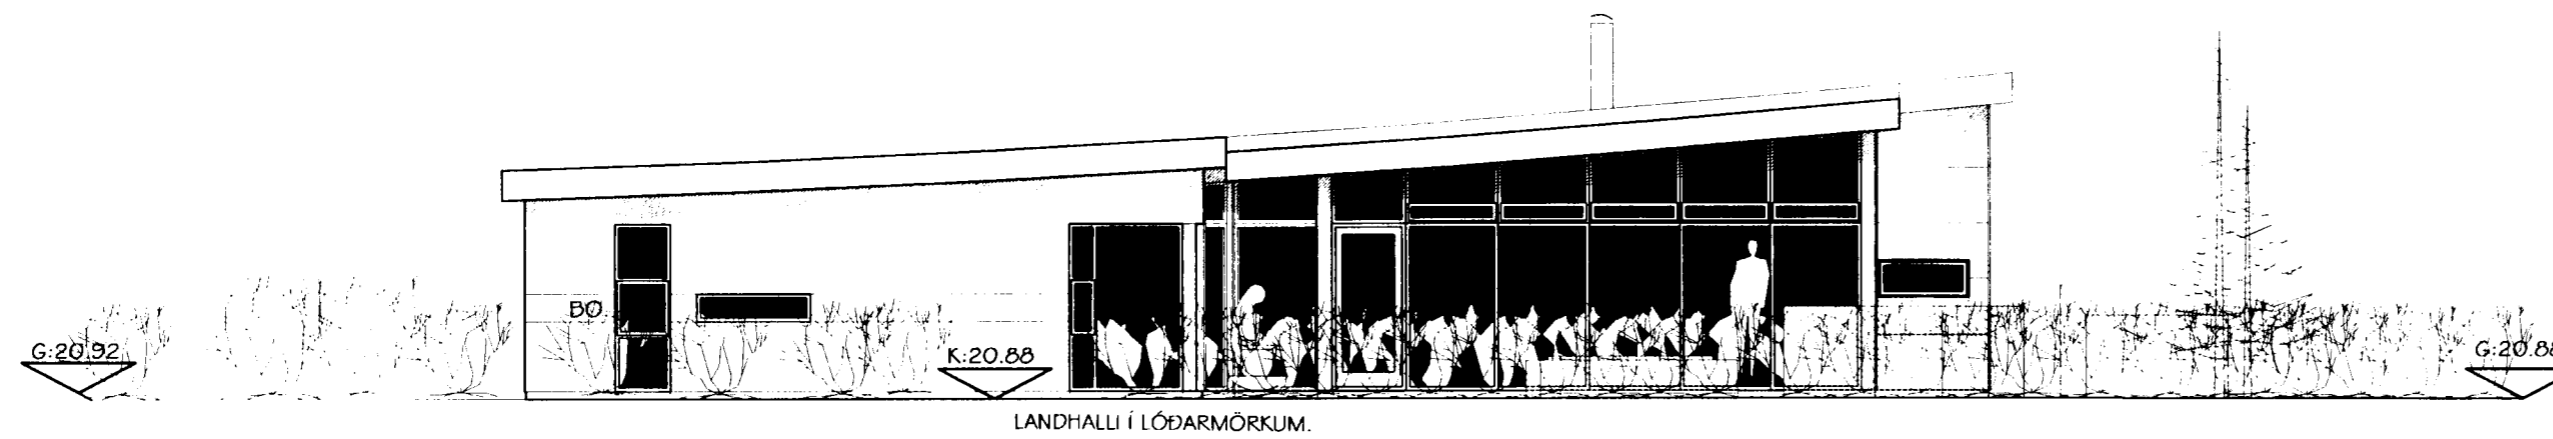

VESTUR.

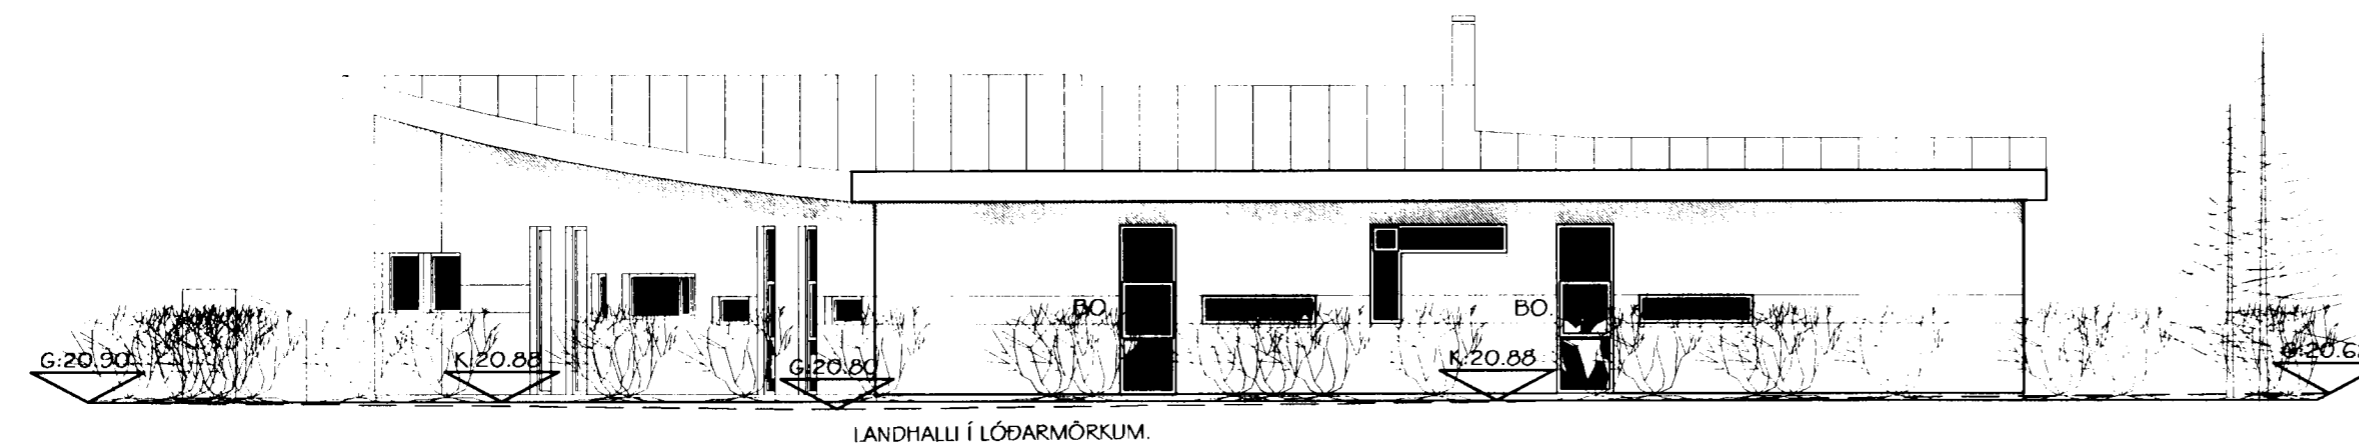

NORÐUR.

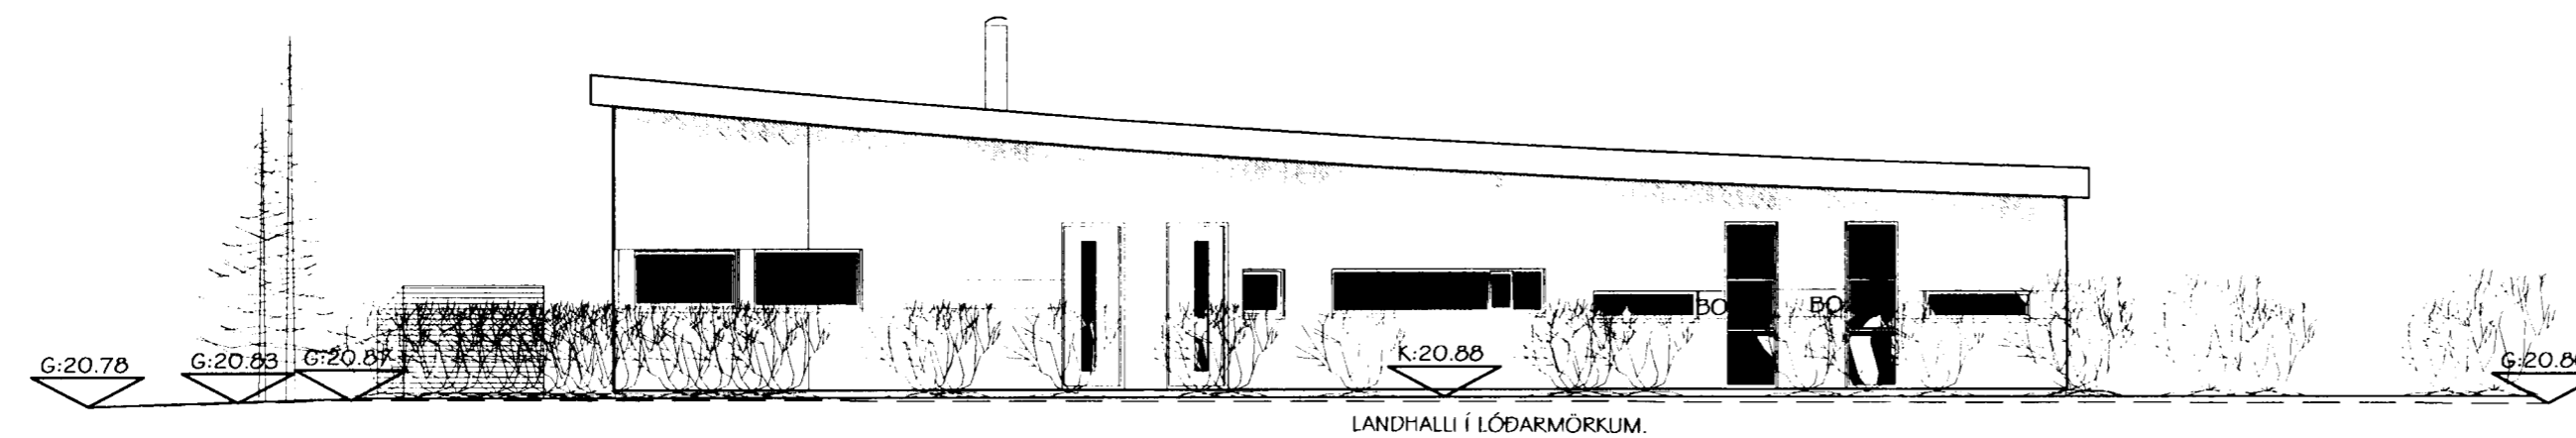

AUSTUR.

VARDANDI EINGAR Í HÚSI:
Eingar skulu vottaðar sbr. ákvæði
í byggingarreglugerð og skal yfirlýsing
um það liggja fyrir hjá byggingarfull-
trúa áður en þær koma á byggingarstað.
*Hús með einingum án vottunar
fá ekki fjórhaldisvottorð.*

Dags: 01.06.2004

Breytingar: Útveggir verða úr forsteyptum einingum frá einingarverk-
smíðju, einingar skulu bera vottun skv.gr 120 í byggingarreglugerð.

Breytingar: Þak verður úr hefðbundnum sperrum sem klæðast með
krossvið og þakpappa af viðurkenndri tegund.

Dags: 30.11.2004

Breytingar: Ný viðbygging (forstofa) 27.1 m². Útveggir verða
úr léttu byggingarefni.

HEITI: EINBÝLISHÚS VIÐ FURUVELLI 38, 220 HF.

HANNAÐ: HÓMEIRA GHARAVI

ÞORGEIR ÞORGEIRSSON

DAGS: 30.11.04 MKV: 1:100

TEIKNR.: 03/05

VERKEFNI NR.: 041195

SAMÞYKKT:

KENNITALA: 240657-5469

BYGGINGAR OG SKIFULAGSHÖNNUM ehf. kt:501000-2050 vsk:77344
SUÐURLANDSBRÁUT 10, 108 RVK. S:588-8890 teknistofan@talnet.is