




ÓTLIT SUÐUR
1:100

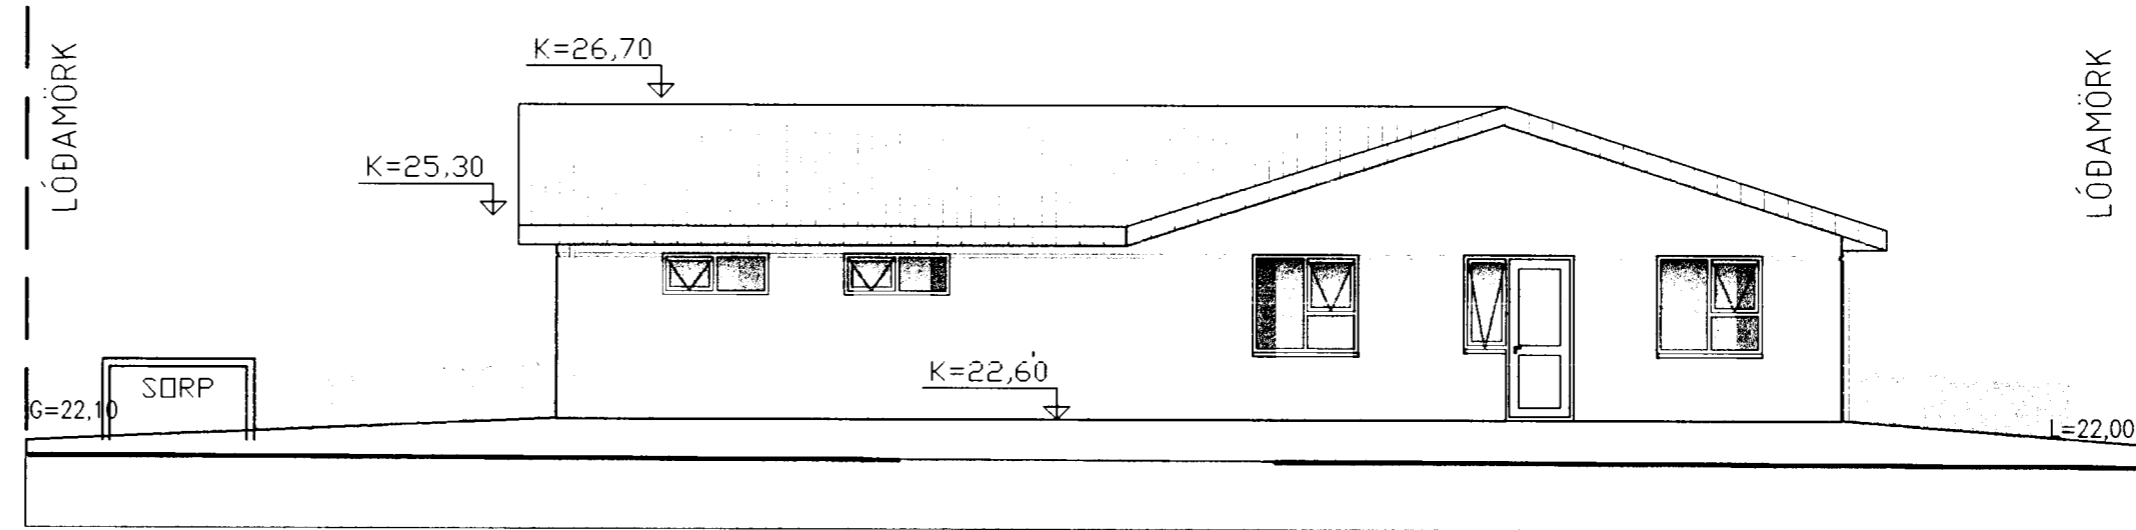

ÓTLIT AUSTUR
1:100

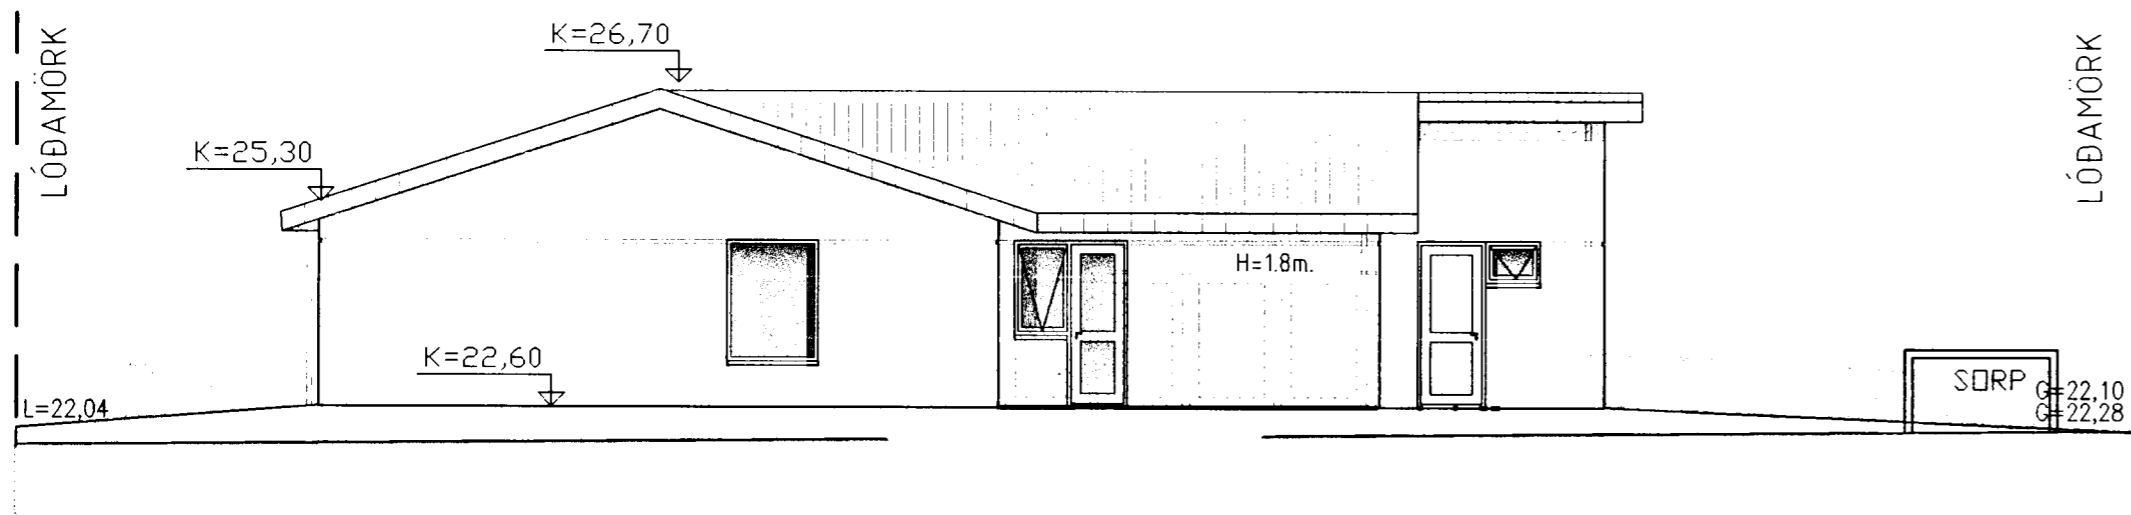

ÓTLIT VESTUR
1:100

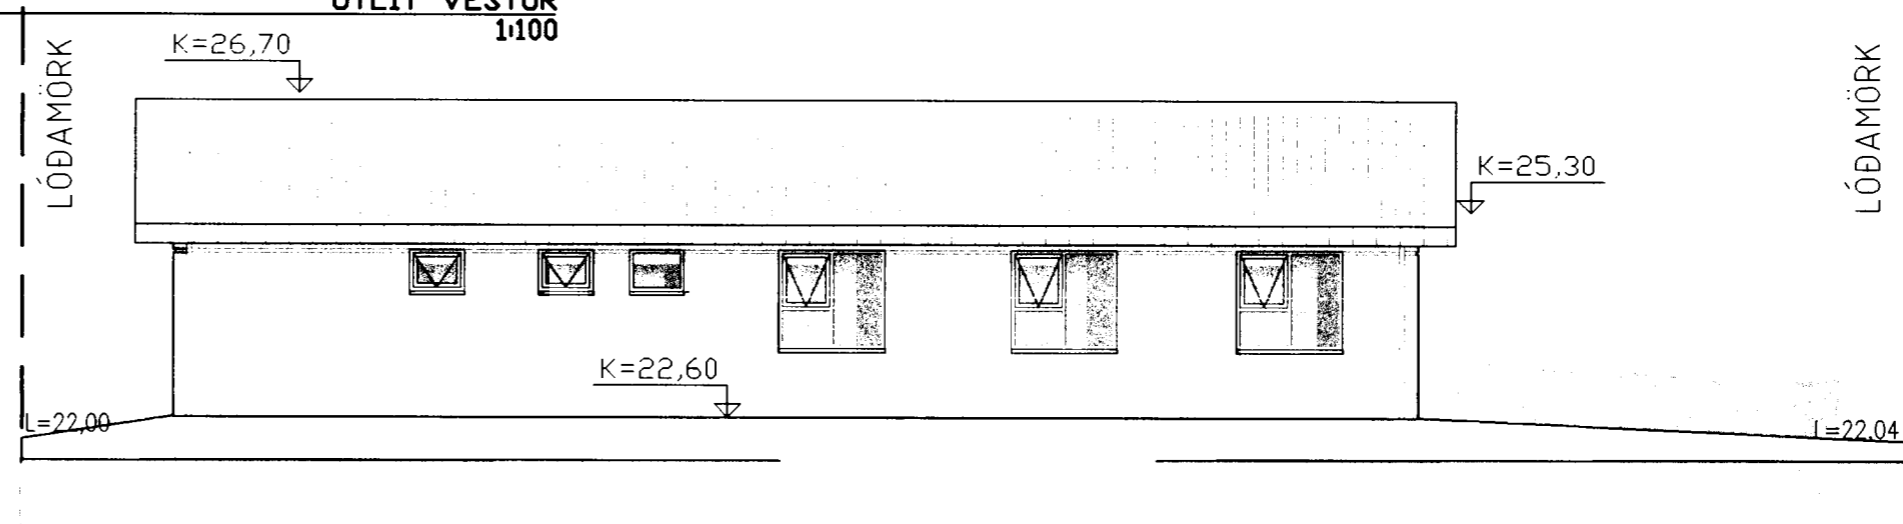

ÓTLIT NORÐUR
1:100

Samþykkt þann

01 SEPT. 2004

Byggingafulltrúinn í Hafnarfirði
F.h. Kristján Þorarinsson

BREYTINGAR			
NR.	DAGS.	BREYTING	SP.
01	16.08.04	ELDHÚS GLUGGI OG BILSKÚRSHURÐ	
02	16.08.04	300 mm. HÆKKUN HÚSS	

BYGGINGAFRÆÐINGUR
JÓN M. HALLDÓRSSON

VESTURBERG 70
111 REYKJAVÍK
KT: 091162-3509

SÍMI: 557-5282
SÍMI: 897-3860
NETF: JMH@SIMNET.IS

SAMÞYKKT

VERK
FURUVELLIR-39
HAFNARFIRÐI

TEIKNING
ÓTLIT

KVARÐI
1:100



DAGS.
15.10.2003

TEIKNAD AF
JMH

TEIKNING NR.

10-03