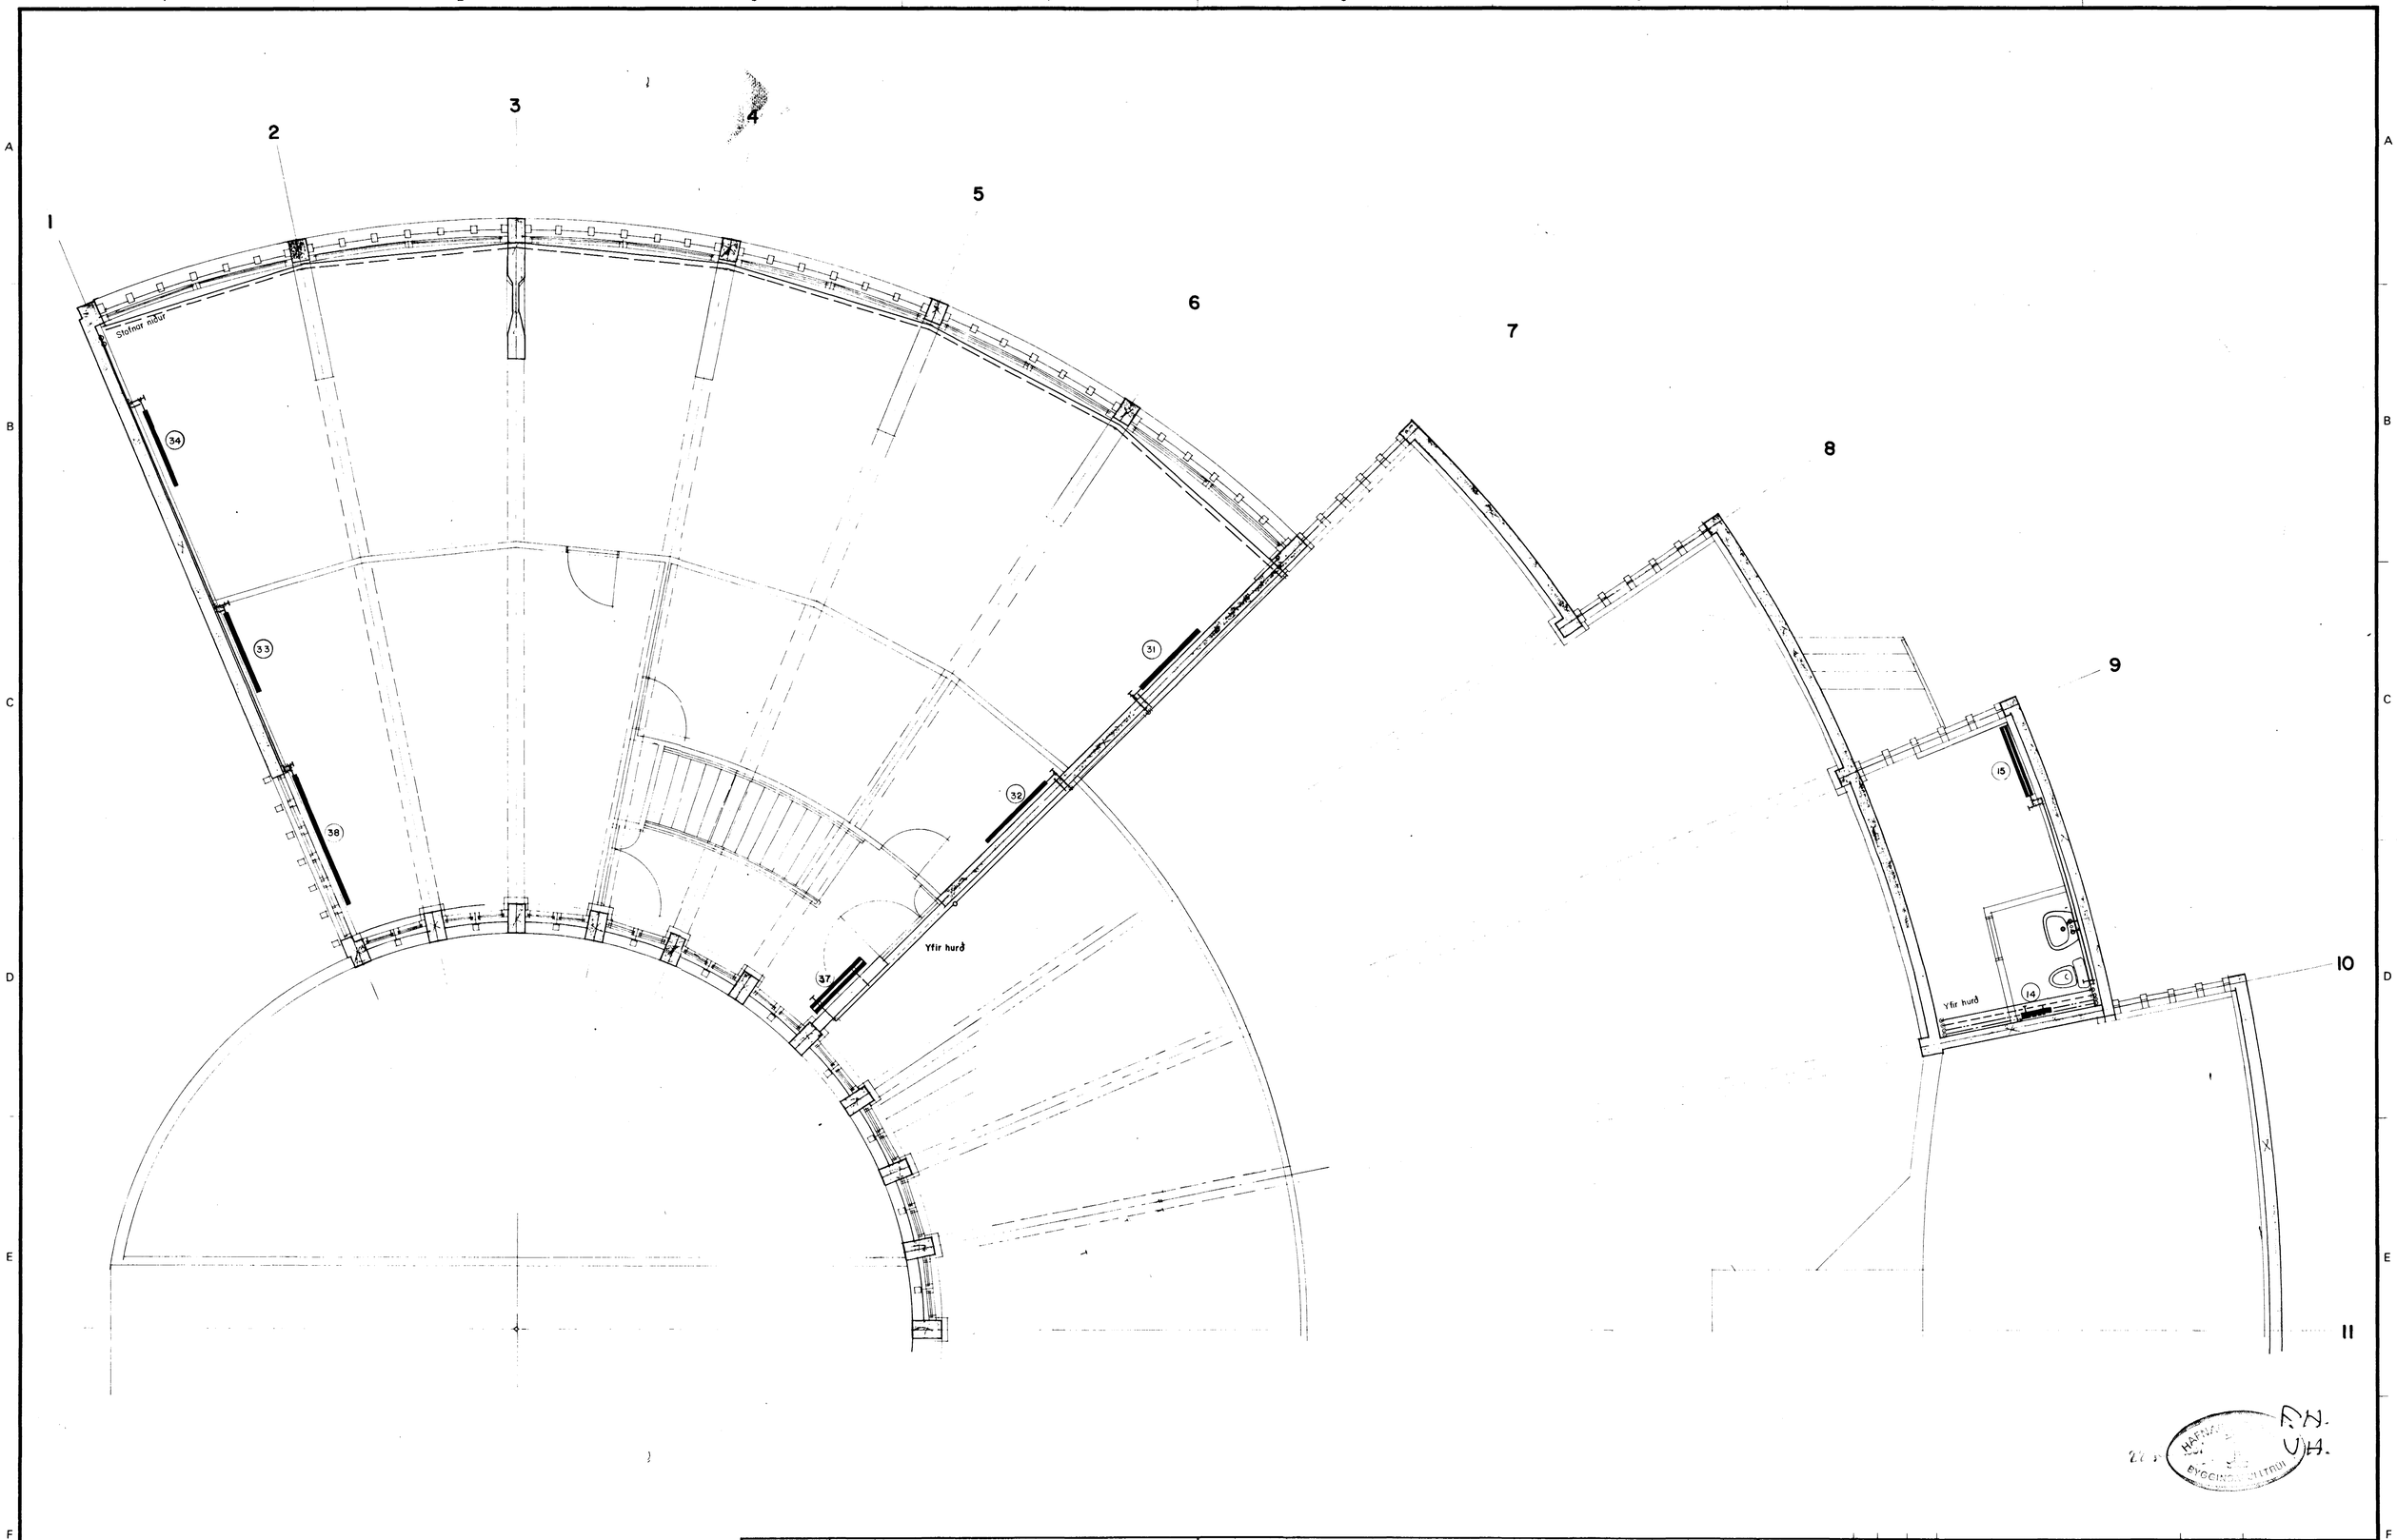

8R-24	RÚMMYND NEYSLUVATNSLAGNA							Mkv. 1:50	VERKFRÆÐISTOFA GUÐMUNDAR & KRISTJÁNS hf
8R-25	RÚMMYND OFNA	A	7.4.'87	BREYTT TIL SAMRÆMIS VIÐ ENDANLEGA PÍPULÖGN				Vörpun	VERKFRÆÐIRÁÐGJAFAR FRV
8R-25	OFNALISTI								Laufásvegi 12 Pósthólf 5 121 Reykjavík Sími 26022
Teikn. nr.	Tilvísun á teikningu	Br.	Dags.	Eðli breytingar	Br.	Yf.	Samþ.	Hannað JGE.	Teiknað GS. / Yfirfarið / Samþykkt / Dags. 13.10.'86

KIRKJA VÍÐISTAÐASÓKNAR

GRUNNMYND 2.HÆÐAR
OFNA OG HREINLÆTISLAGNIR

Teikn. nr. 8R-23A

Blað nr. af